
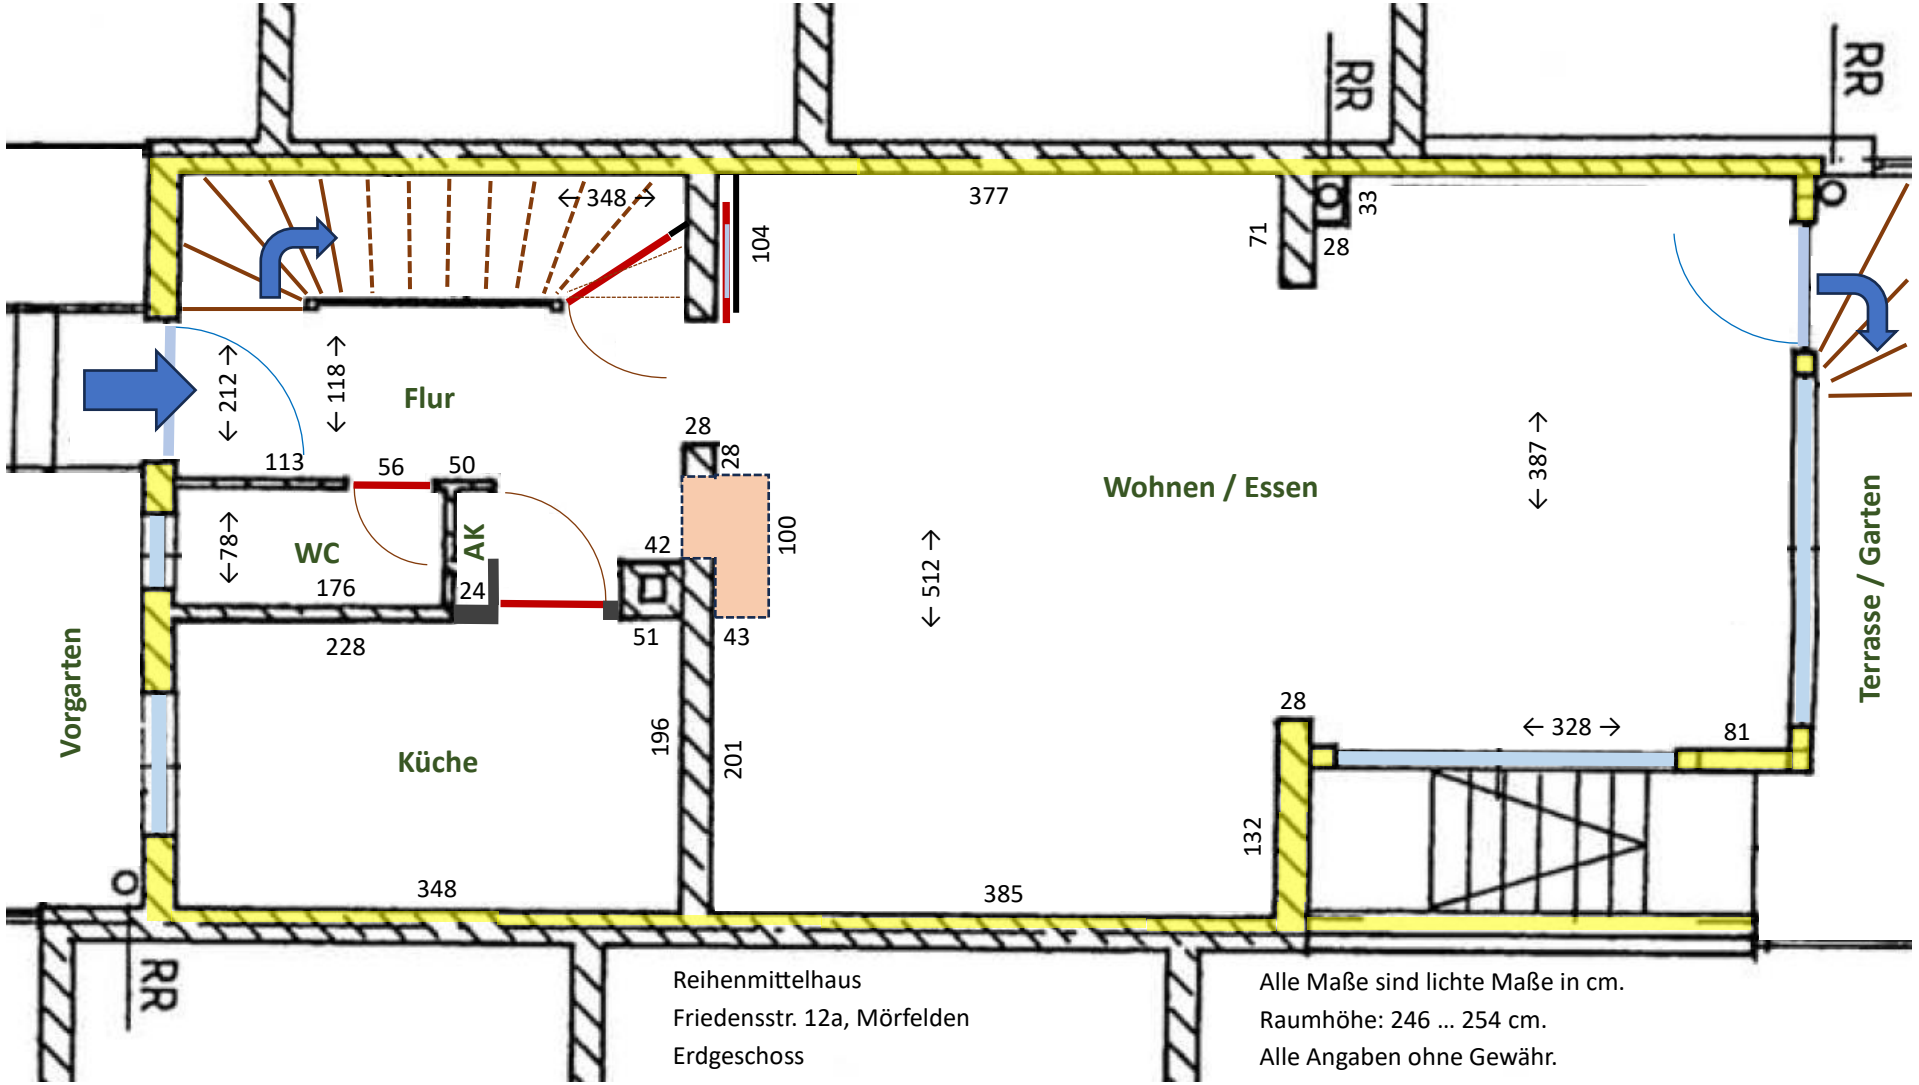



Reihenmittelhaus
Friedensstr. 12a, Mörfelden
Erdgeschoss

Alle Maße sind lichte Maße in cm.
Raumhöhe: 246 … 254 cm.
Alle Angaben ohne Gewähr.

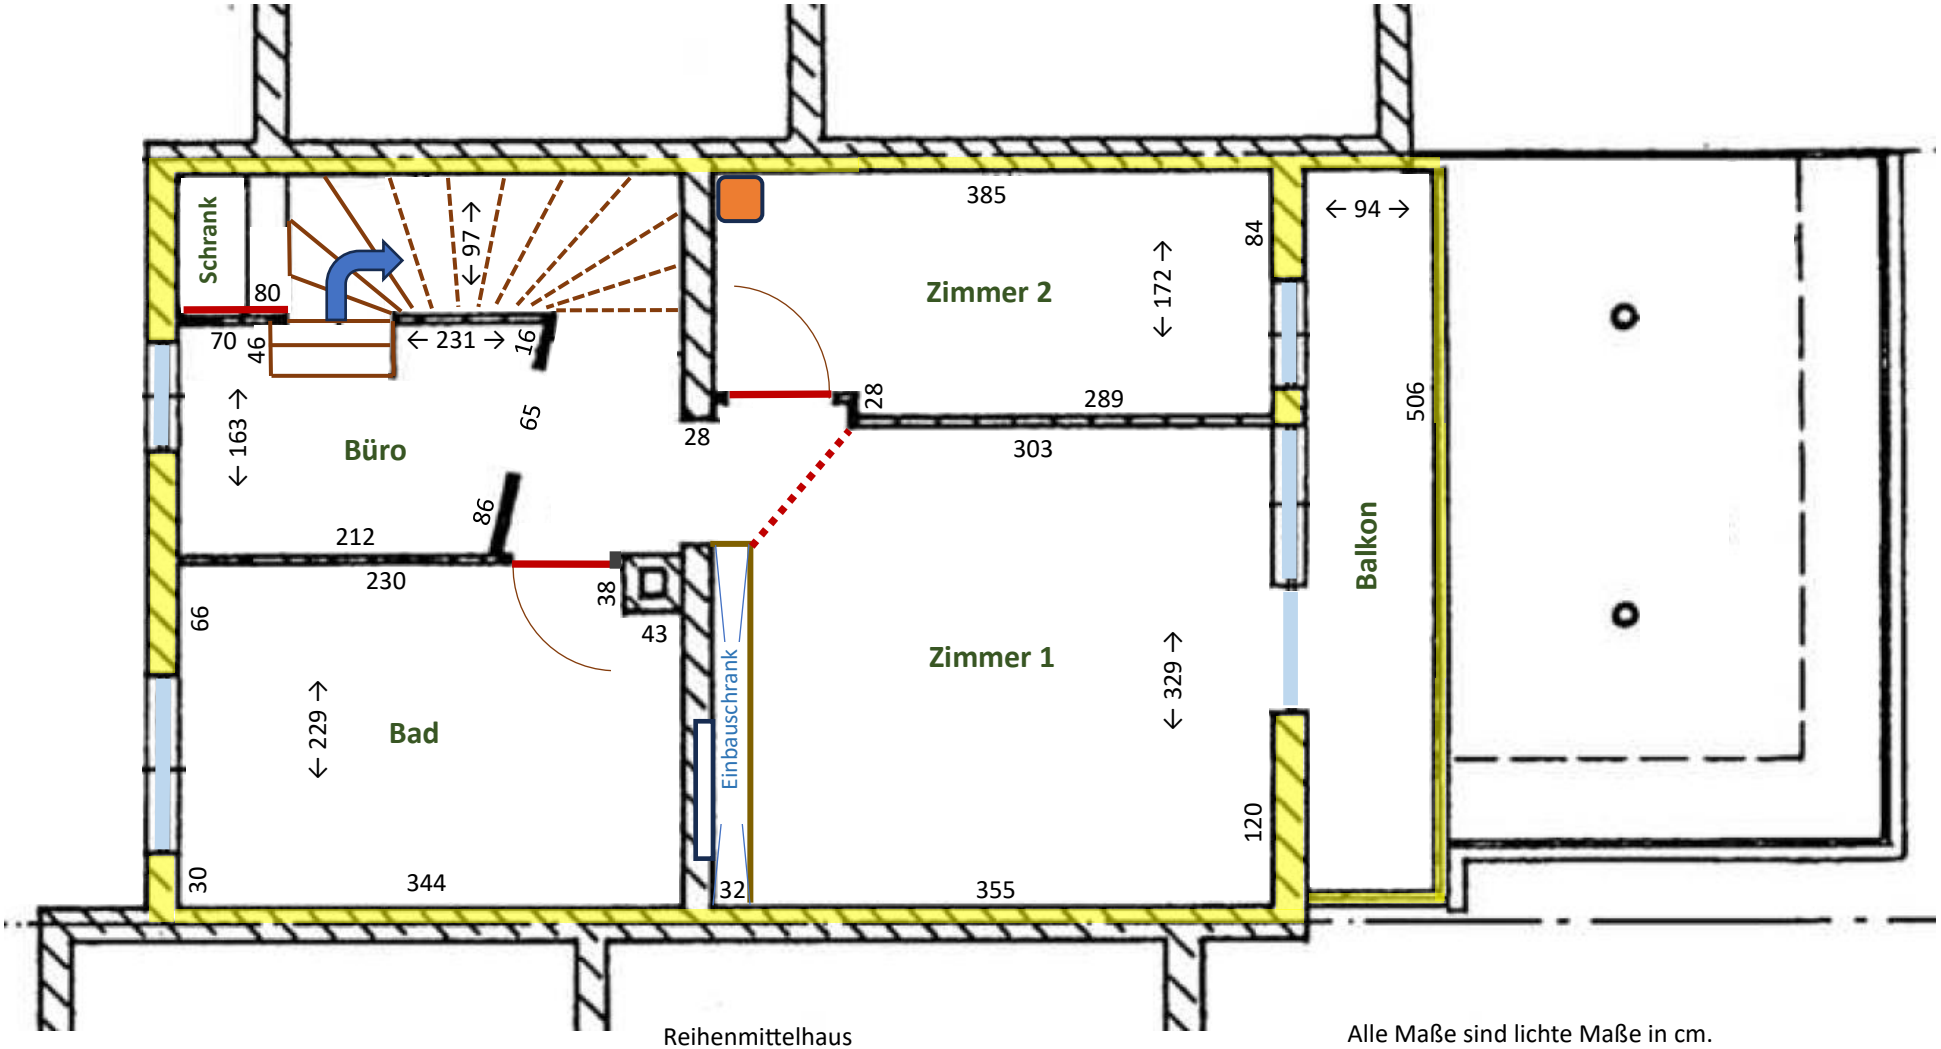

Reihenmittelhaus
Friedensstr. 12a, Mörfelden
1. Obergeschoss

Alle Maße sind lichte Maße in cm.
Raumhöhe: 251 … 255 cm.
Alle Angaben ohne Gewähr.

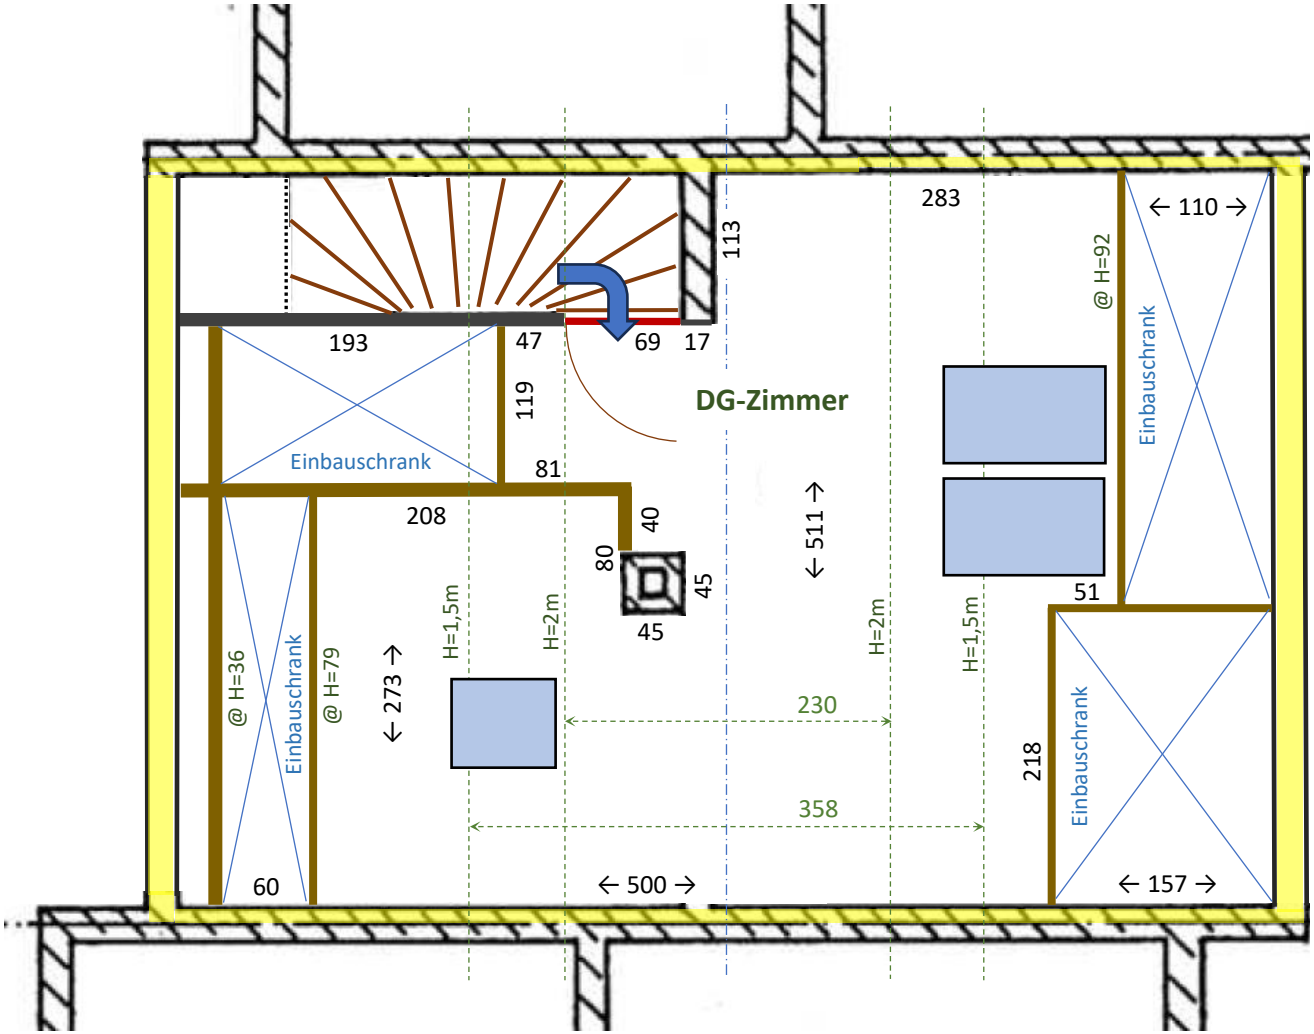

Reihenmittelhaus
Friedensstr. 12a, Mörfelden
Dachgeschoss

Alle Maße sind lichte Maße in cm.
Raumhöhe: 202 cm, Dachschrägen
Alle Angaben ohne Gewähr.

Holzkonstruktion
(modifizierbar)