

NEUER ZUSTAND

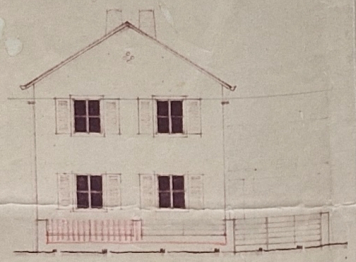

SÜDWEST - ANSICHT

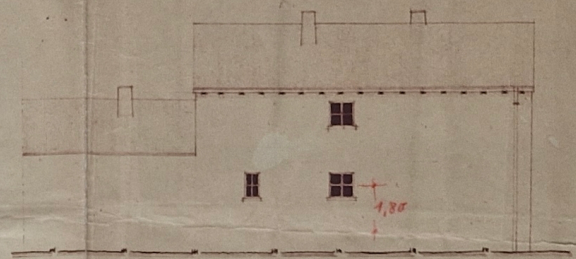


SÜDOST - ANSICHT




NORDWEST - ANSICHT




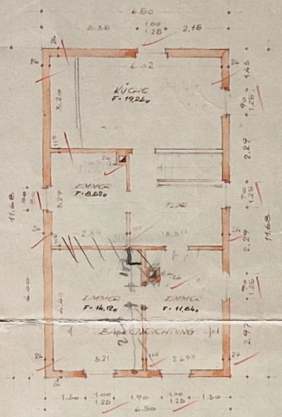



OBERGESCHOSS

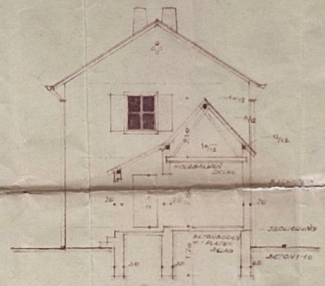

NORDOST-ANSICHT
MIT SCHNITT DURCH D. ANBAU

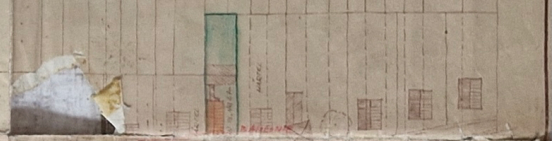


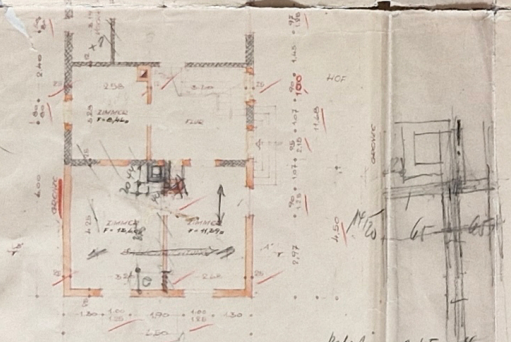

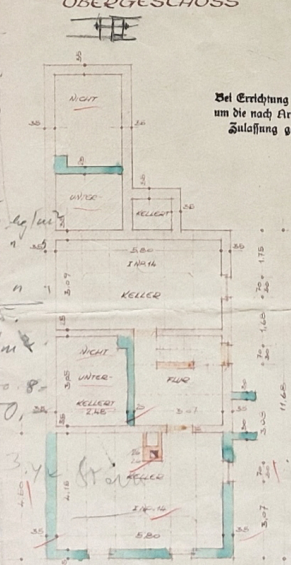

KELLERGESCHOSS

Bei Errichtung von Hautkläranlagen ist um die nach Art. 37 W. G. erforderliche Zulassung gesondert nachzusuchen.

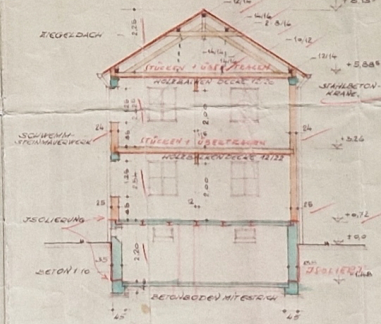

SCHNITT A-B'

LAGEPLAN MST. 1:1000

Baupolizeilich
GEPRÜFT u. GENEHMIGT
Bescheid v. 16.3.54
B. V. Nr. 109/54
LANDRATSAMT / KREISBAUAMT
i. A.
Regierungsbaurat

PLAN
ZUR WOHNHAUSERWEITERUNG MIT AUFSTOCKUNG
DES HERRN OTTO KUHN, DANNSTADT, SCHAUERN-
HEIMERSTRASSE 22. PL. NR. 47a. MST. 1:100

20

DER BAUHERR:
Kühn Otto

DIE ANGRENZER:
Kästel Käthe.
Kästel Ernst

Die Vollständigkeit und Richtigkeit der Unterschriften des Bauherrn und der Angrenzer wird beglaubigt.
Sind die Gemeinde als Angrenzer in Frage kommt, werden Einwendungen nicht erhoben.
Dannstadt, den 22. Feb. 54
Der Bürgermeister:

MUTTERSTADT, IM FEB. 1954
DER ARCHITEKT

EMIL DIETRICH
ARCHITEKT
MUTTERSTADT