

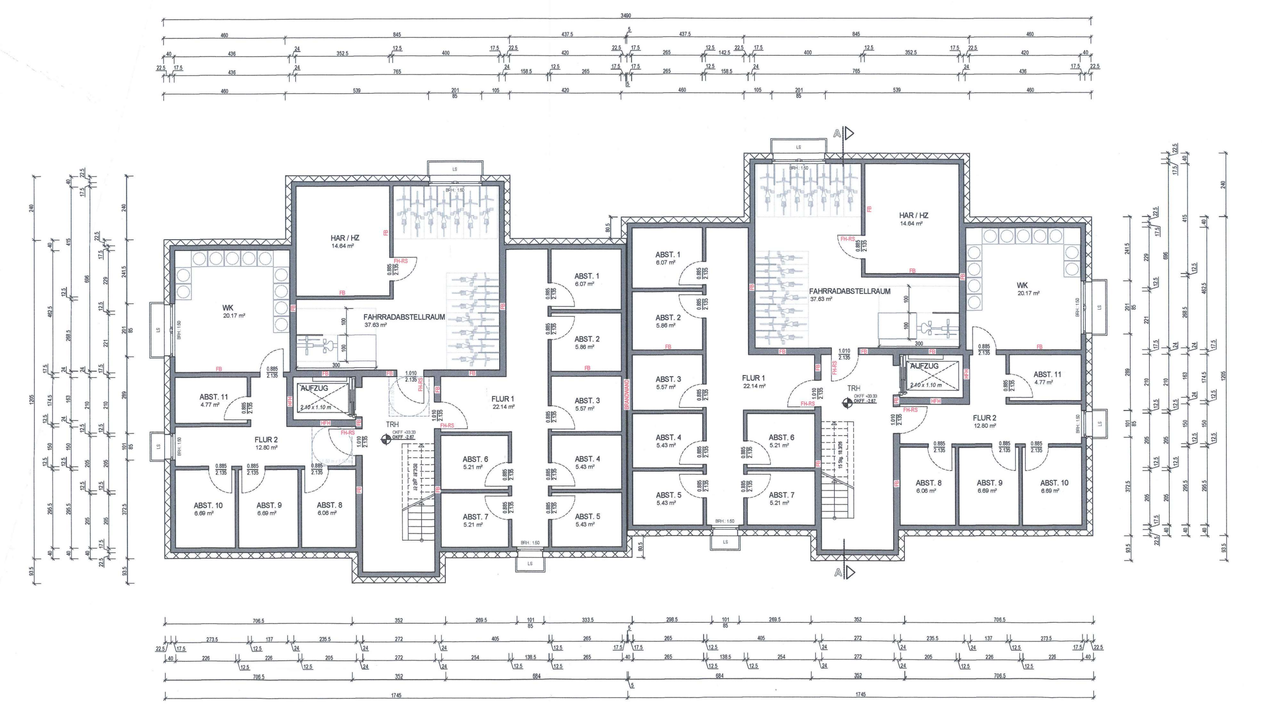



GRUNDRISS KELLERGESCHOSS

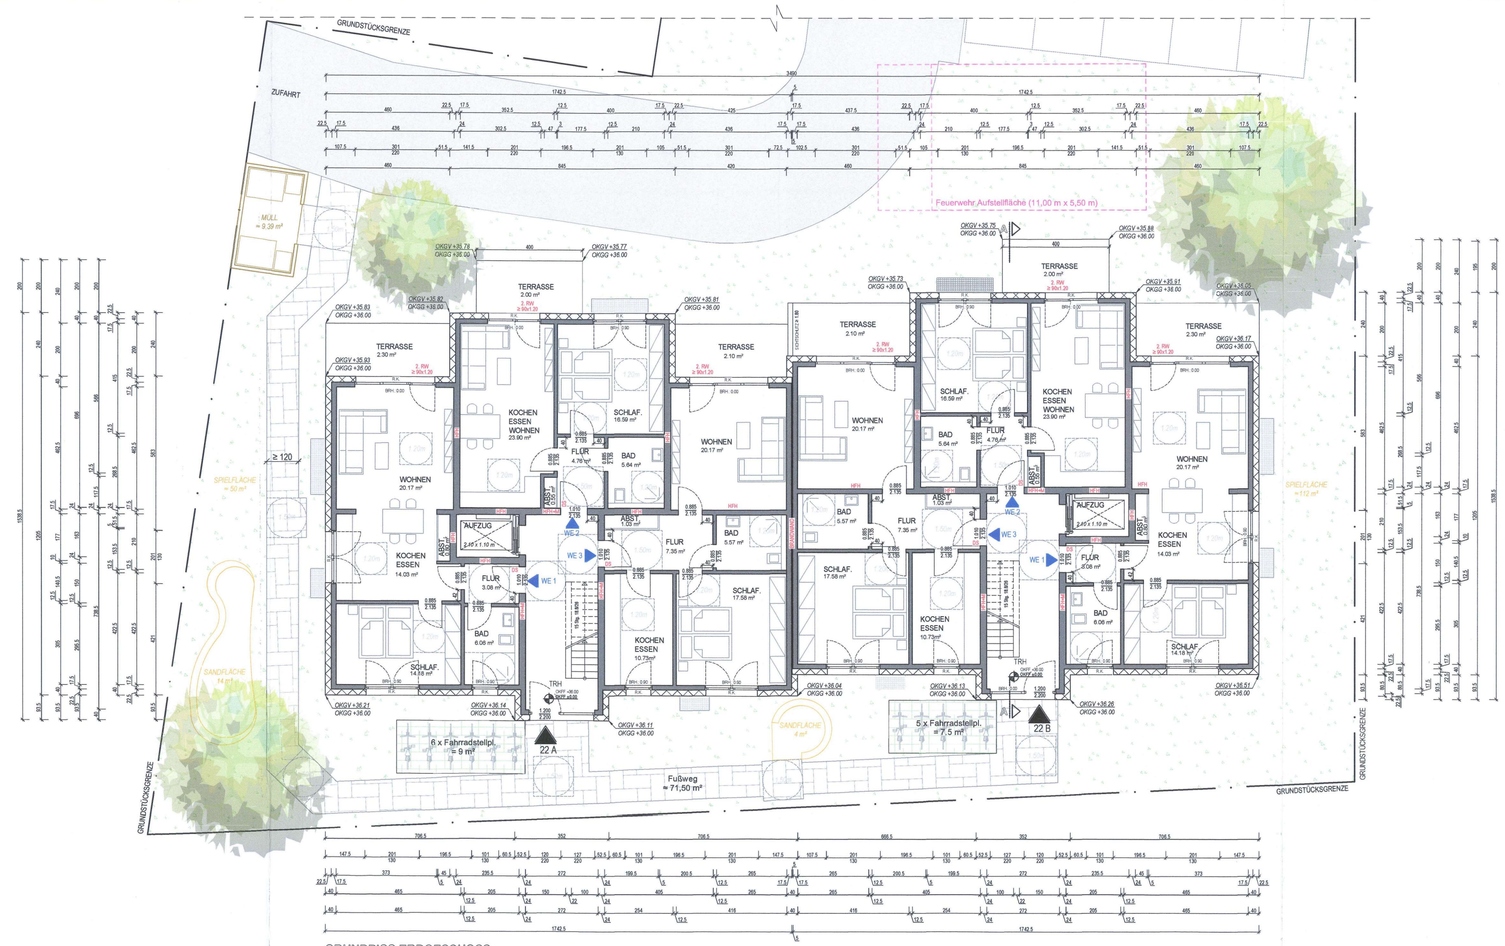

GRUNDRISS ERDGESCHOSS

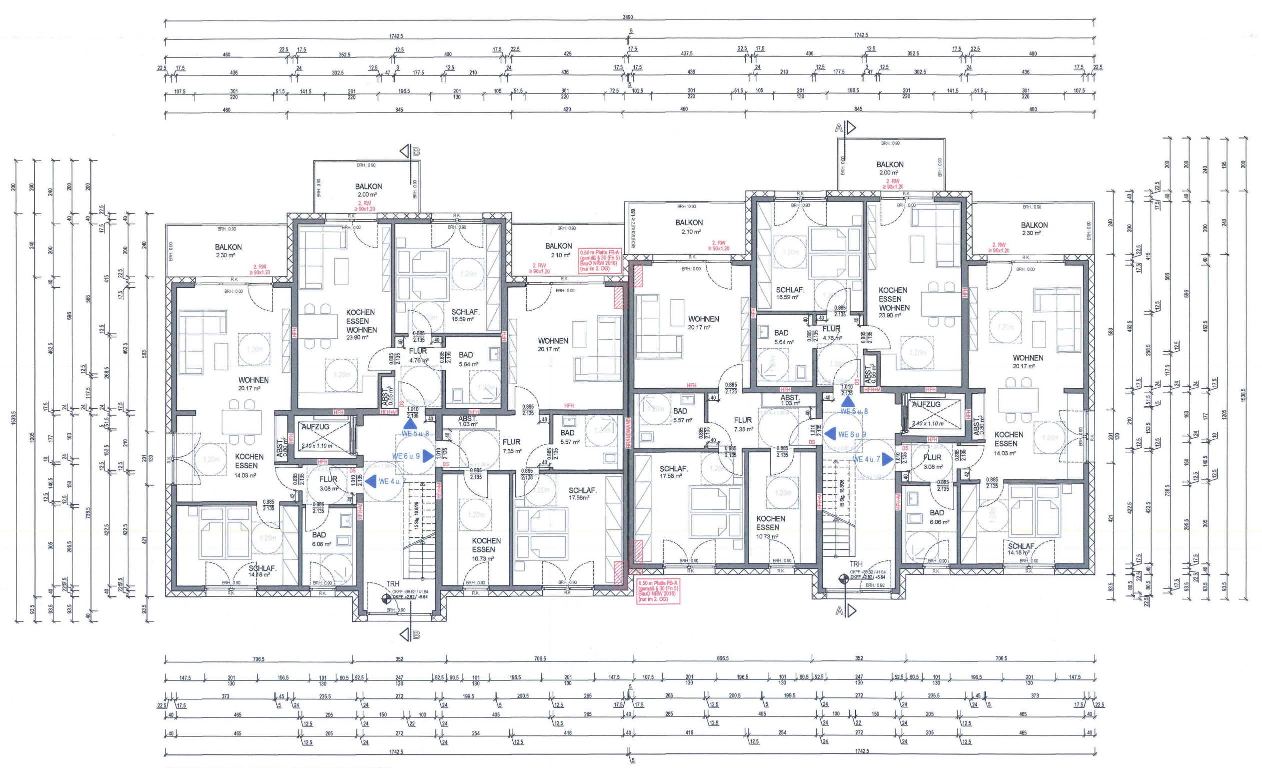

GRUNDRISS 1. UND 2. OBERGESCHOSS

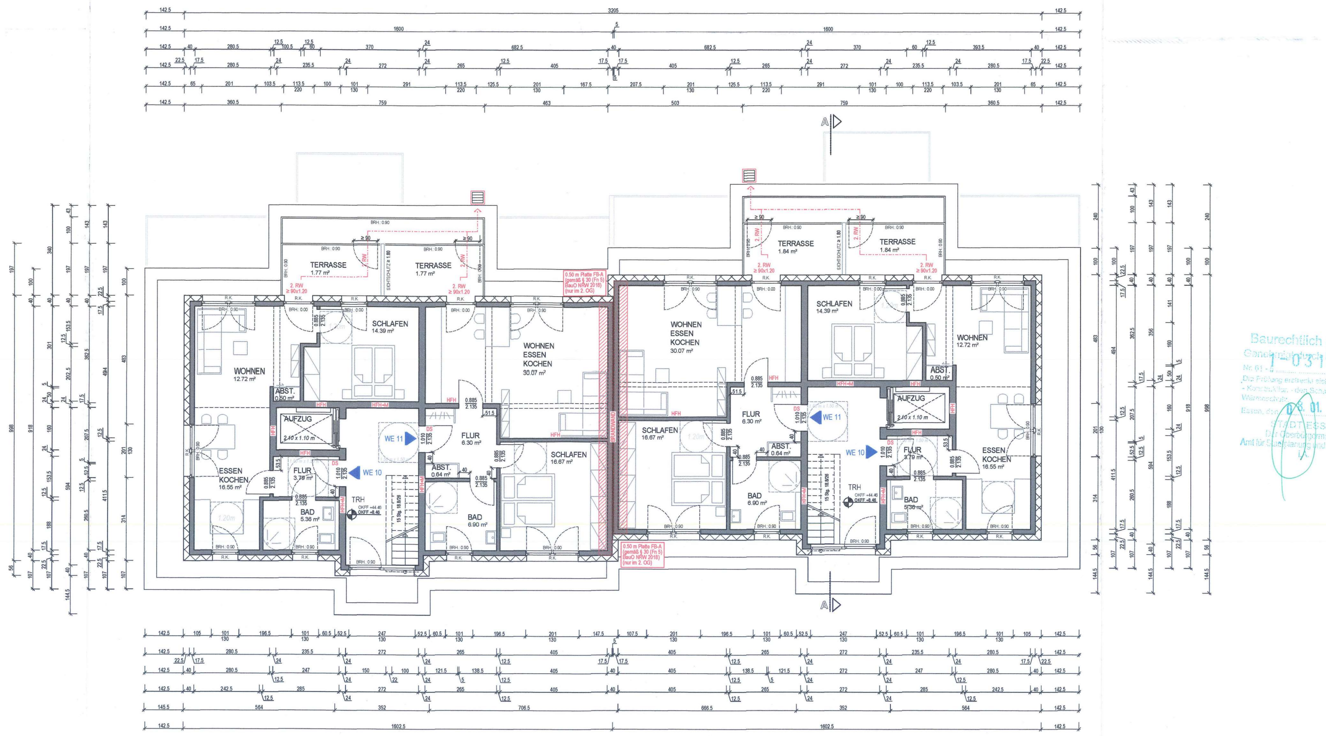

GRUNDRISS STAFFELGESCHOSS

II. Ausfertigung

LEGENDE:

FB	- Wand, Decke, feuerbeständig, aus nichtbrennbaren Baustoffen
HFH	- Wand, Decke, hochfeuerhemmend, aus nichtbrennbaren Baustoffen
HFH+M	- Wand, unter zusätzlicher mechanischer Beanspruchung hochfeuerhemmend, aus nichtbrennbaren Baustoffen
FH+RS	- Tür, feuerhemmend, rauchdicht und selbstschließend
DS	- Tür, dichtschließend
2. RW	- 2. Rettungsweg
▤	- anleiterbaren Stellen

- Tragende und aussteifende Wände und Stützen müssen hochfeuehemmend (HFH) sein.
- Im Kellergeschoss müssen tragende und aussteifende Wände und Stützen feuerbeständig (FB) sein
- Brandwand muss bis zur Bedachung durchgehen und in allen Geschossen übereinander angeordnet sein. Brandwand muss auch in Höhe der Dachhaut mit einer beiderseits 0,50 m auskragenden feuerbeständigen Platte aus nichtbrennbaren Baustoffen abzuschließen.

ERRICHTUNG VON ZWEI MEHRFAMILIENHÄUSERN FÜR ÖFFENTLICH GEFÖRDERTE WOHNEINHEITEN

HONNERSKAMP 22
45329 ESSEN

Baurechtlich geprüft
1-03155-2023
Essen, den 08. 01. 2024
STADT ESSEN

GRUNDRISSE

BLATT-NR.: 1.0

MASSSTAB: 1:100

BAUANTRAG VOM 24.05.2023

BAUHERR:

MUSTAFA SABANCIOGLU
KALDENHOF 8A
45359 ESSEN

ARCHITEKT:

NEUSE ARCHITEKTEN
DIPL.-ING. (FH) ARCHITEKT JAN NEUSE
FINKENSTR. 2
44869 BOCHUM