


OK FIRST
LH: 2,08
LH: 2,64
OK TRAUFE
5,90
5,22
2,66
4,64
2,66
3,21
2,86
10,54
IM DACH 10
BERECHNUNG BRI:
GRUNDFLÄCHE: 10,03 m x 8,92 m = 89,47 m²
HÖHE: 3,21 m + 4,64 m + 5,90/2 m = 10,80 m
BRI: 89,47 m² x 10,80 m = 966,28 m³
16-11-18

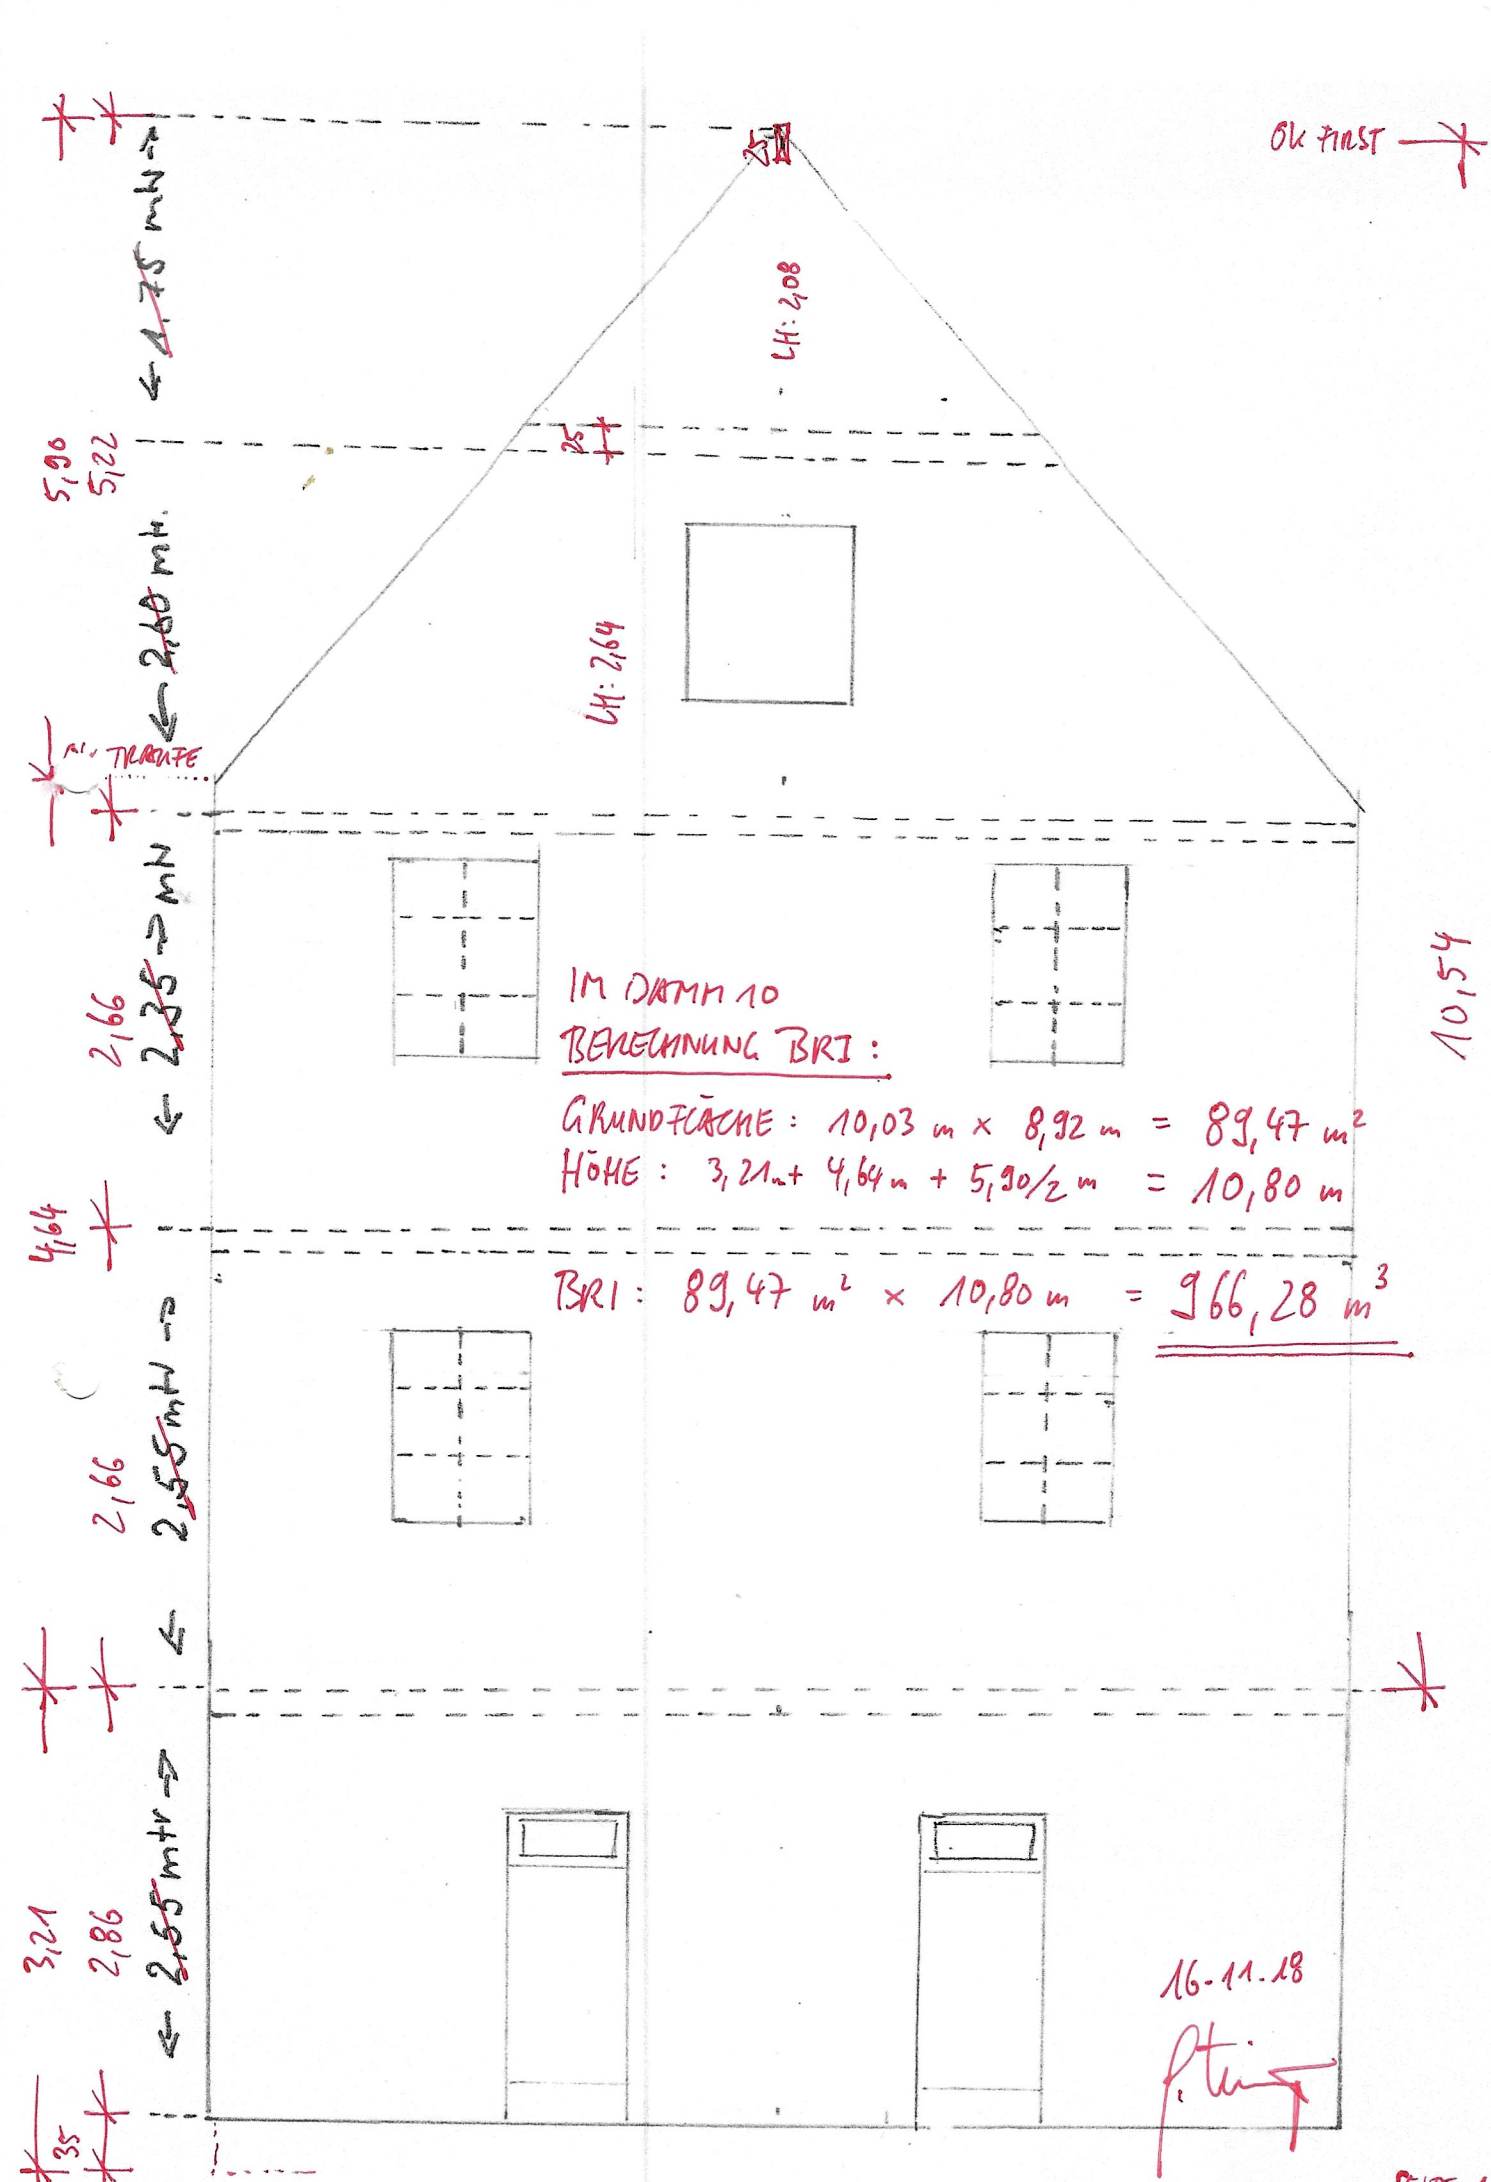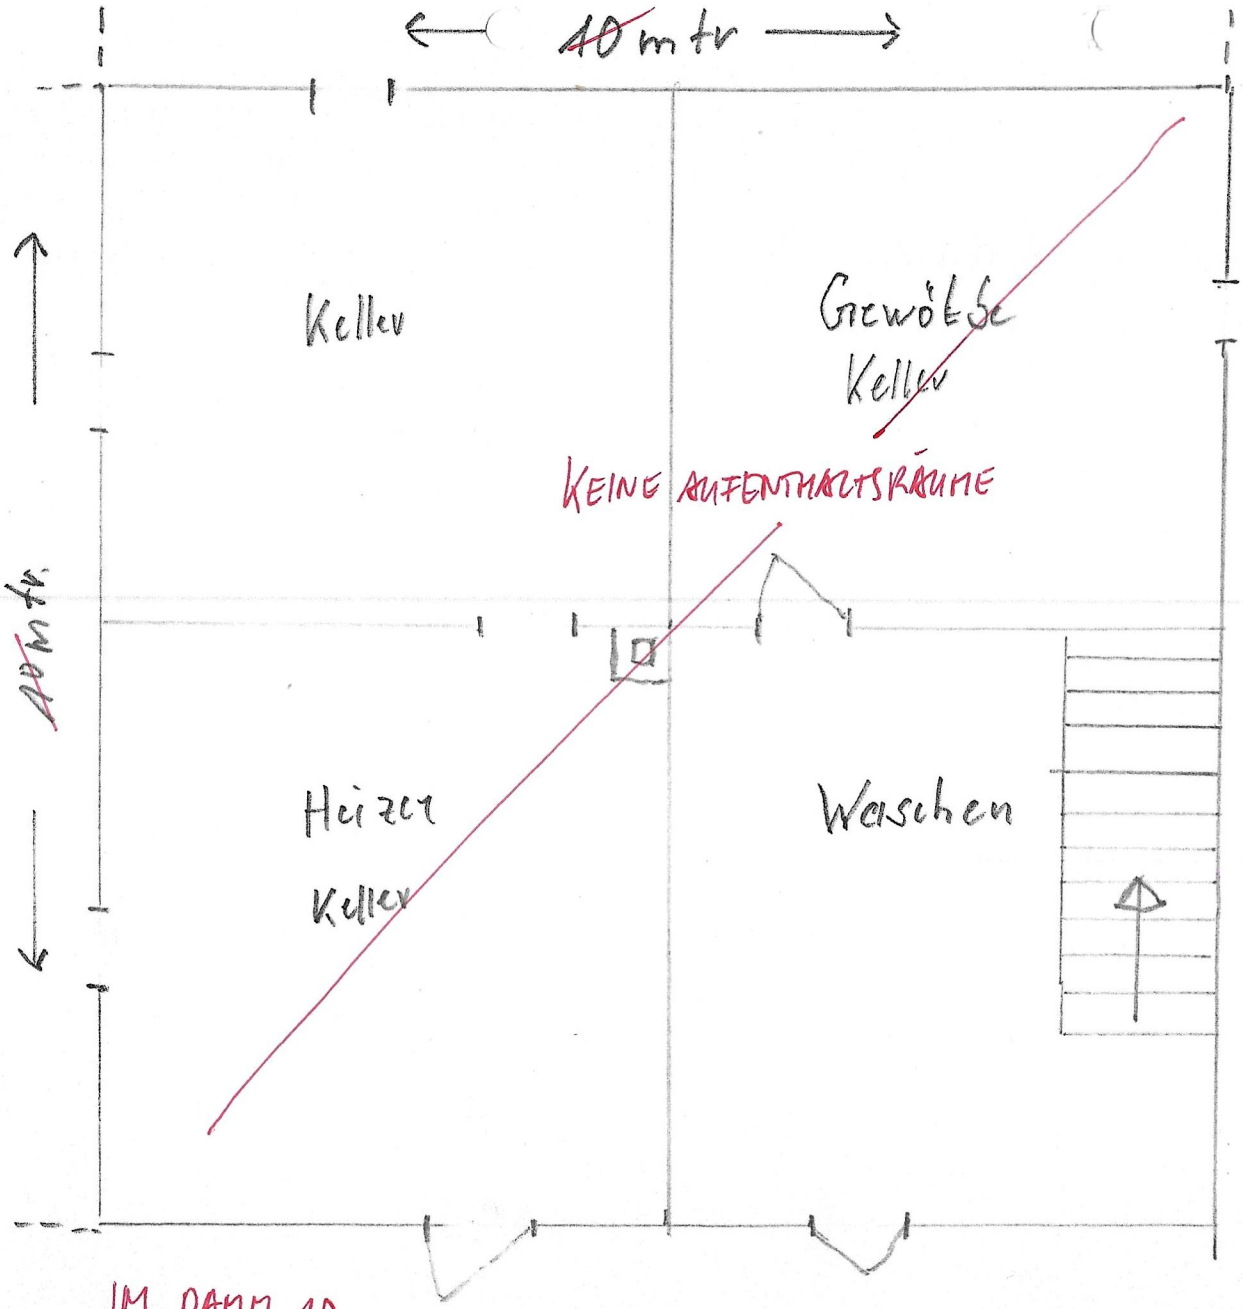

Keller KG = 0 m²

Mauerwerk
30 cm
Bruchstein


IM DAMM 10
WOHNFLÄCHENBERECHNUNG

EG 69,81 m²
EG TERRASSE 8,41 m²
1.OG 71,33 m²
DG 41,12 m²

WF: 190,67 m²

16.11.18

IM DAMM 10
SKIZZE ZUR WOHNFLÄCHENBERECHNUNG KG

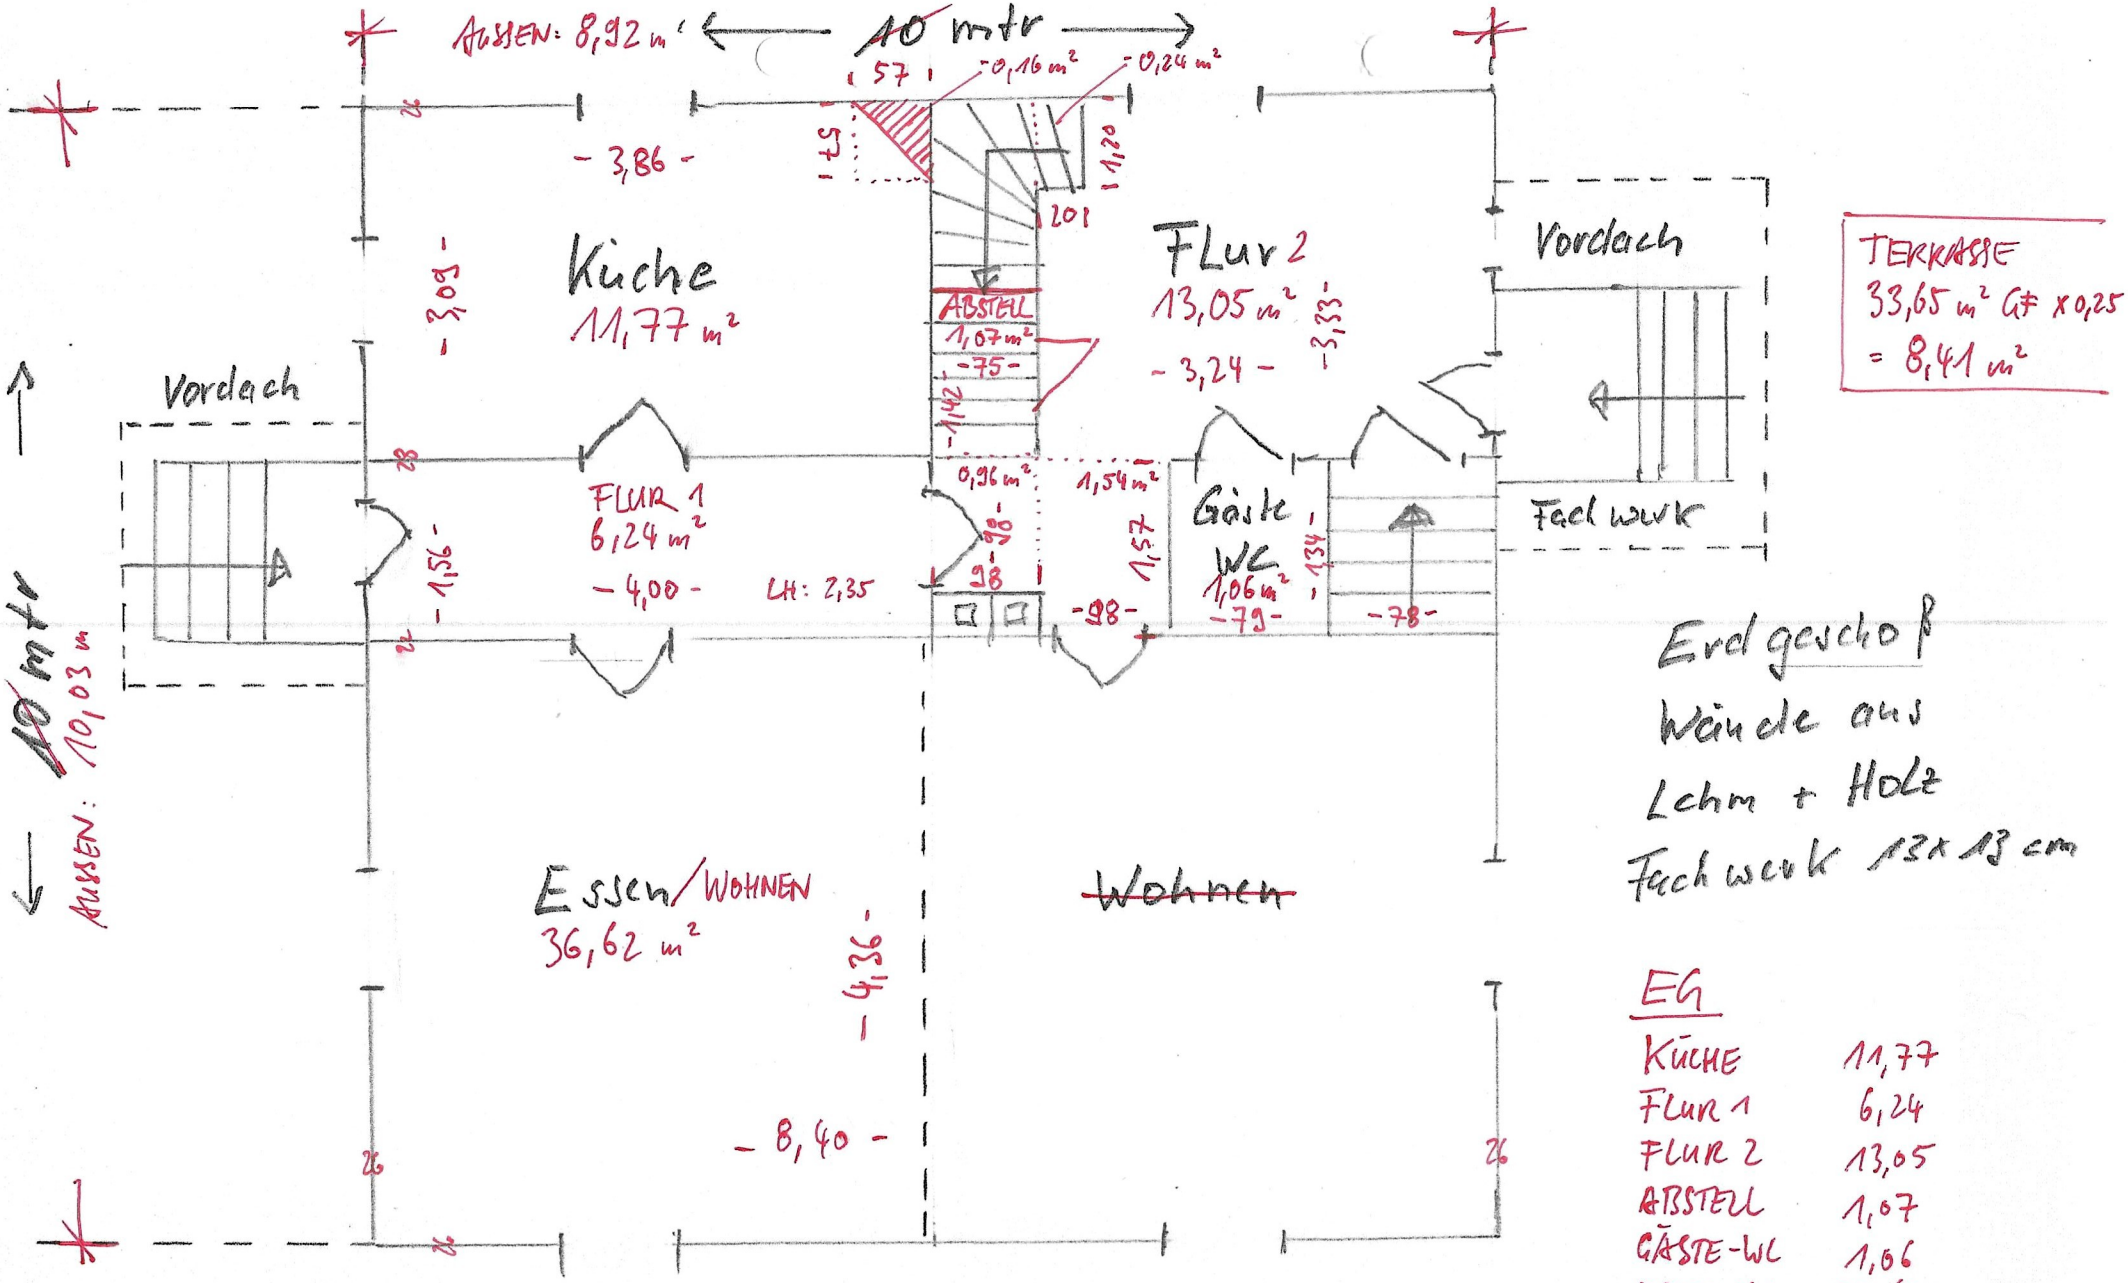


TERRASSE
33,65 m² GF x 0,25
= 8,41 m²

Erdgeschoß
Wände aus
Lehm + Holz
Fachwerk 13x13 cm

EG	
KÜCHE	11,77
FLUR 1	6,24
FLUR 2	13,05
ABSTELL	1,07
GÄSTE-WC	1,06
ESSEN/WO.	36,62
Σ EG:	69,81 m²

16.11.18
P. Thing

IM DAMM 10
SKIZZE ZUR WOHNFLÄCHENBERECHNUNG EG

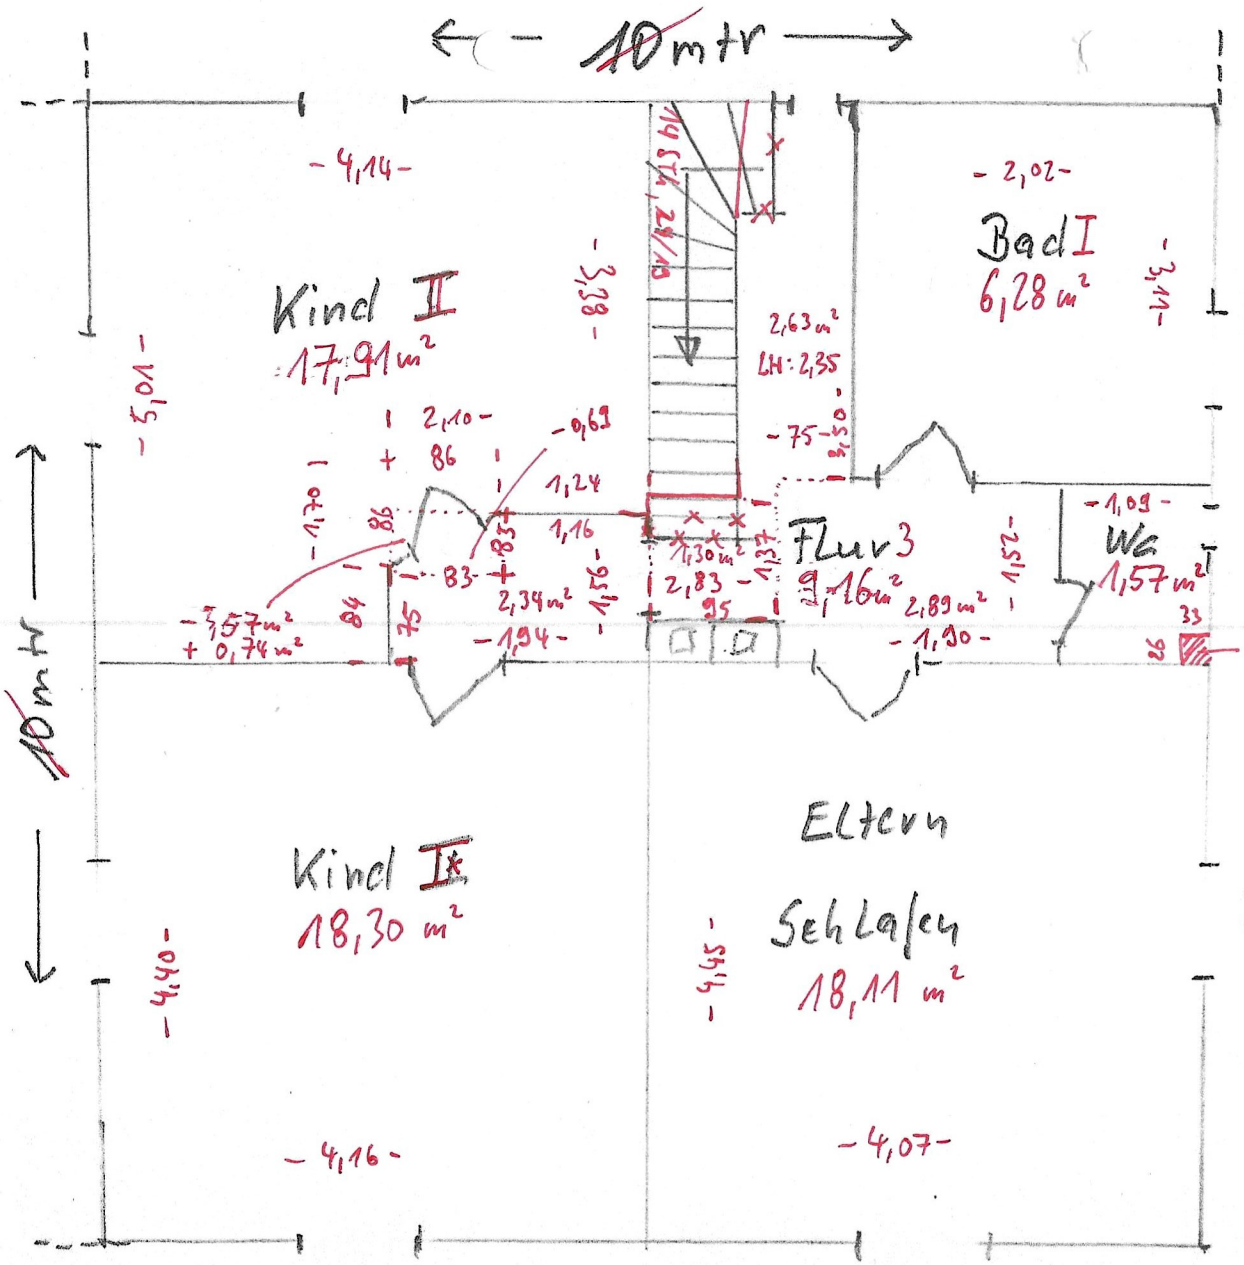

Obergeschoß

Wände aus Lehm + Holz

Fachwerk 12x15 cm

1. OG


ELTERN S.	18,11
KIND I	18,30
KIND II	17,91
FLUR 3	9,16
WC	1,57
BAD I	6,28

Σ 1.OG: 71,33 m²

16.11.18

IM DAMM 10

SKIZZE ZUR WOHNFLÄCHENBERECHNUNG 1.OG

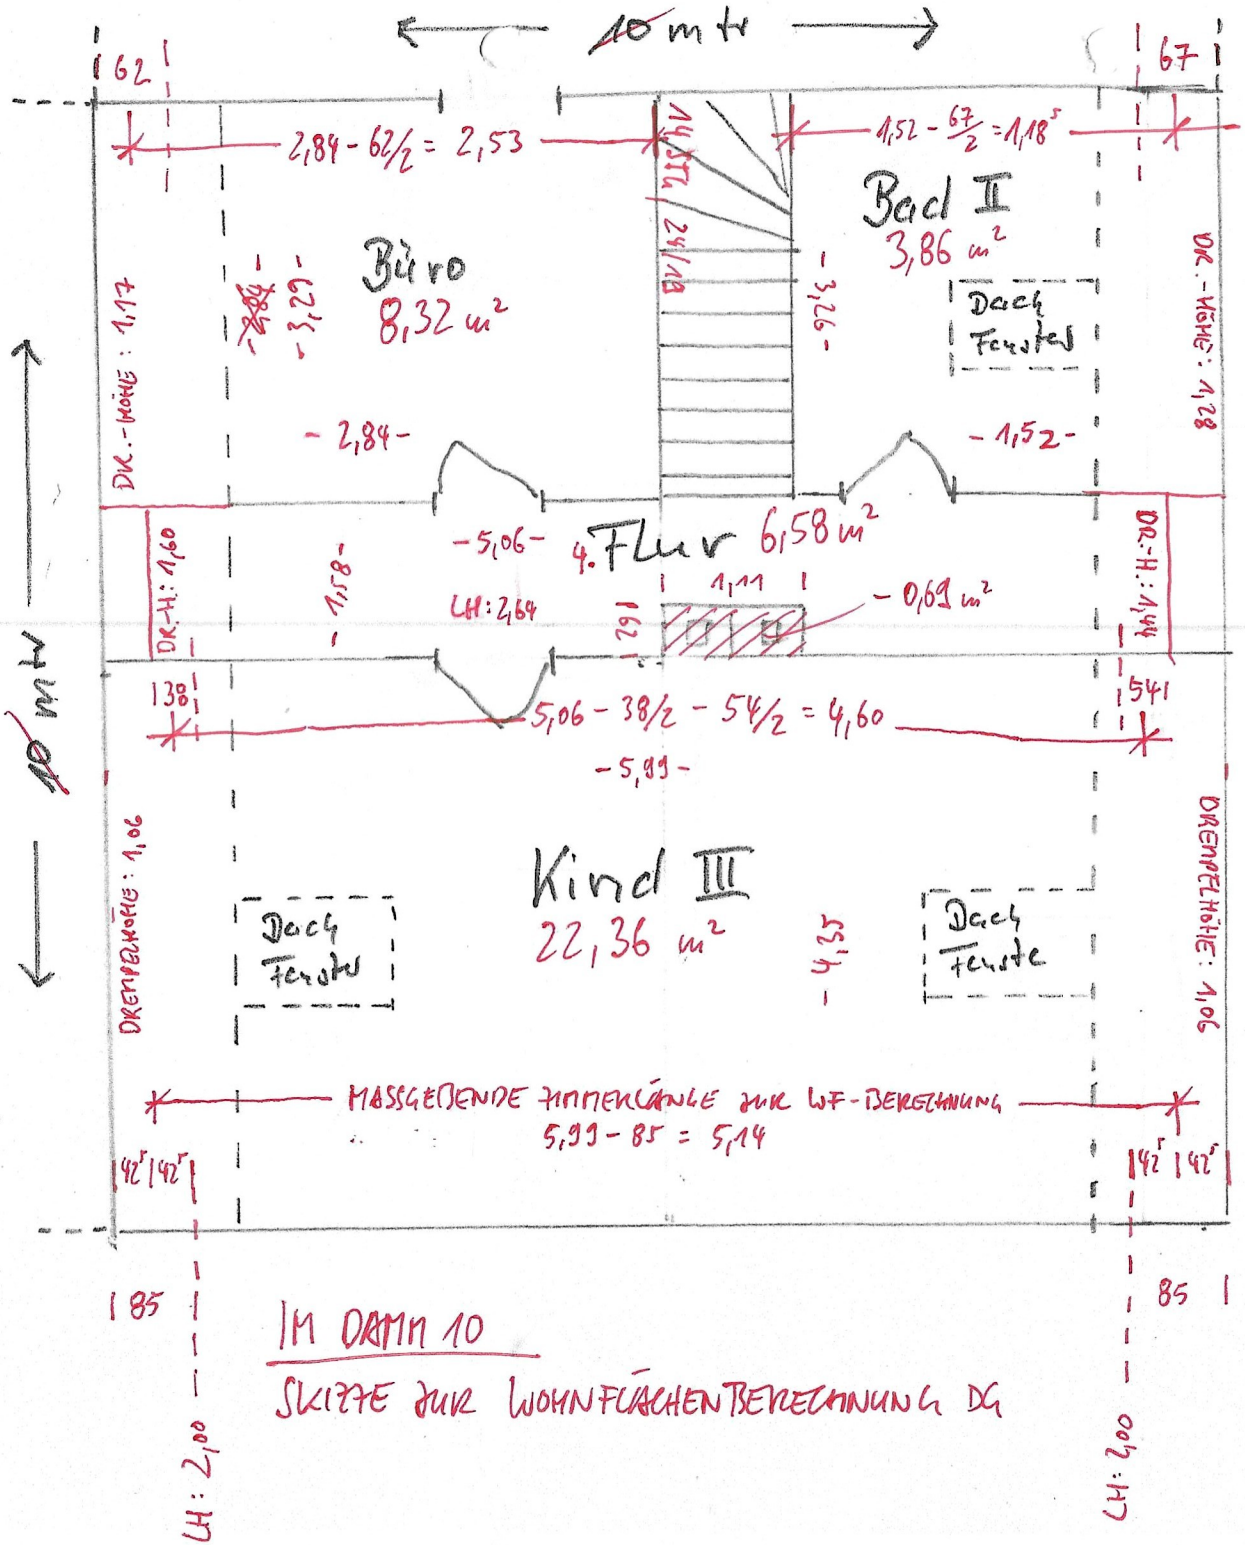

Dach geschoß
Wände innen
Ständerwerk
außen Fachwerk
Dach dämmung
Sparren 140 mm
Untersparren
Dämmung 60 mm

DG

KIND III	22,36
FLUR 4	6,58
BÜRO	8,32
BAD II	3,86
Σ DG	41,12 m²

16.11.18

IM DAMM 10

SKIZZE ZUR WOHNFLÄCHENBERECHNUNG DG