
M 1:100

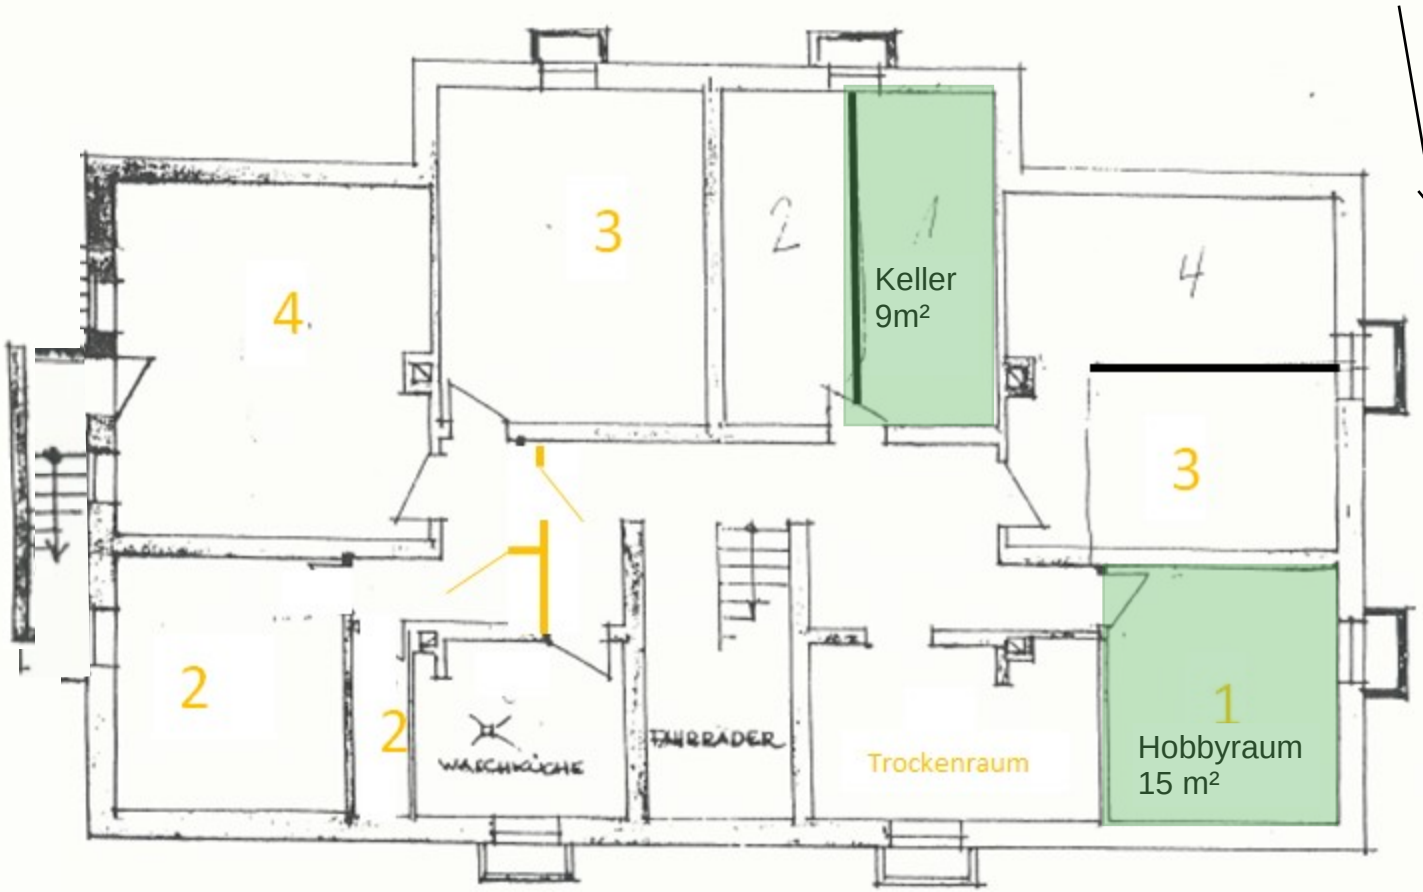

1: Wohnung EG rechts

· KELLERGESCHOSS ·

· GILCHING 15.4.2019