Oldichte Wannit
9,00 m¹
DIN 4756 beachten!

KELLER
F-30.10M²

FHT

DIN 18160 beachten!

KELLER
F-43.50M²

KELLER
F=24.12M²

Kein Bauteil darf die Grenze überragen!

KELLERGEPH099

WOHNKÜCHE
F - 15.70M²

WOHNZIMMER
F - 42.00M²

DIELE + FLUR
F - 14.70M²

ZIMMER
F - 21.50M²

GARAGE
F - 24.12M²

ZIMMER
F - 14.60M²

Die Bau- und Betriebsvorschriften der Garagenverordnung vom 1.8.1962 sind zu beachten.

Isolierung nach DIN 4117 Kein Bauteil darf die Grenze überragen!

ENTWURF 1999

13.00
30 4.10 10 1.20 10 5.60 10 1.20 30
ZIMMER F-14.60 M²
KPT
FLUR F-7.14 M²
BAD+W.C. F-12.31 M²
ESSEN F-13.90 M²
ZIMMER F-22.50 M²
BALKON F-6.10 M²
4.75 10.54 4.79
3.55 1.10 1.10 1.60 3.55
30 30 30 30 30 24 24
4.02 4.90
±0.00
ISOLIER
30 3.00 24 2.20 10 5.60
13.00
Grenze Nachbargrundstück
10 1.20 30
2.10
PLANDEFINITIV

Kopie stimmt mit Original überein.


OSWALD HEIM
86 Augsburg, Haldenstraße 3
Tel. 30 [illegible] Baudirektor der
BAYER. LANDESBAUSPARKASSE

GENEHMIGT
GEMÄSS BESCHEID
VOM 2. JULI 1973
LANDRATSAMT AUGSBURG
Dienststelle Schwabmünchen
I.A.
Ulrich
(Huber)

5173

16.7 x 17 m

57 — 16

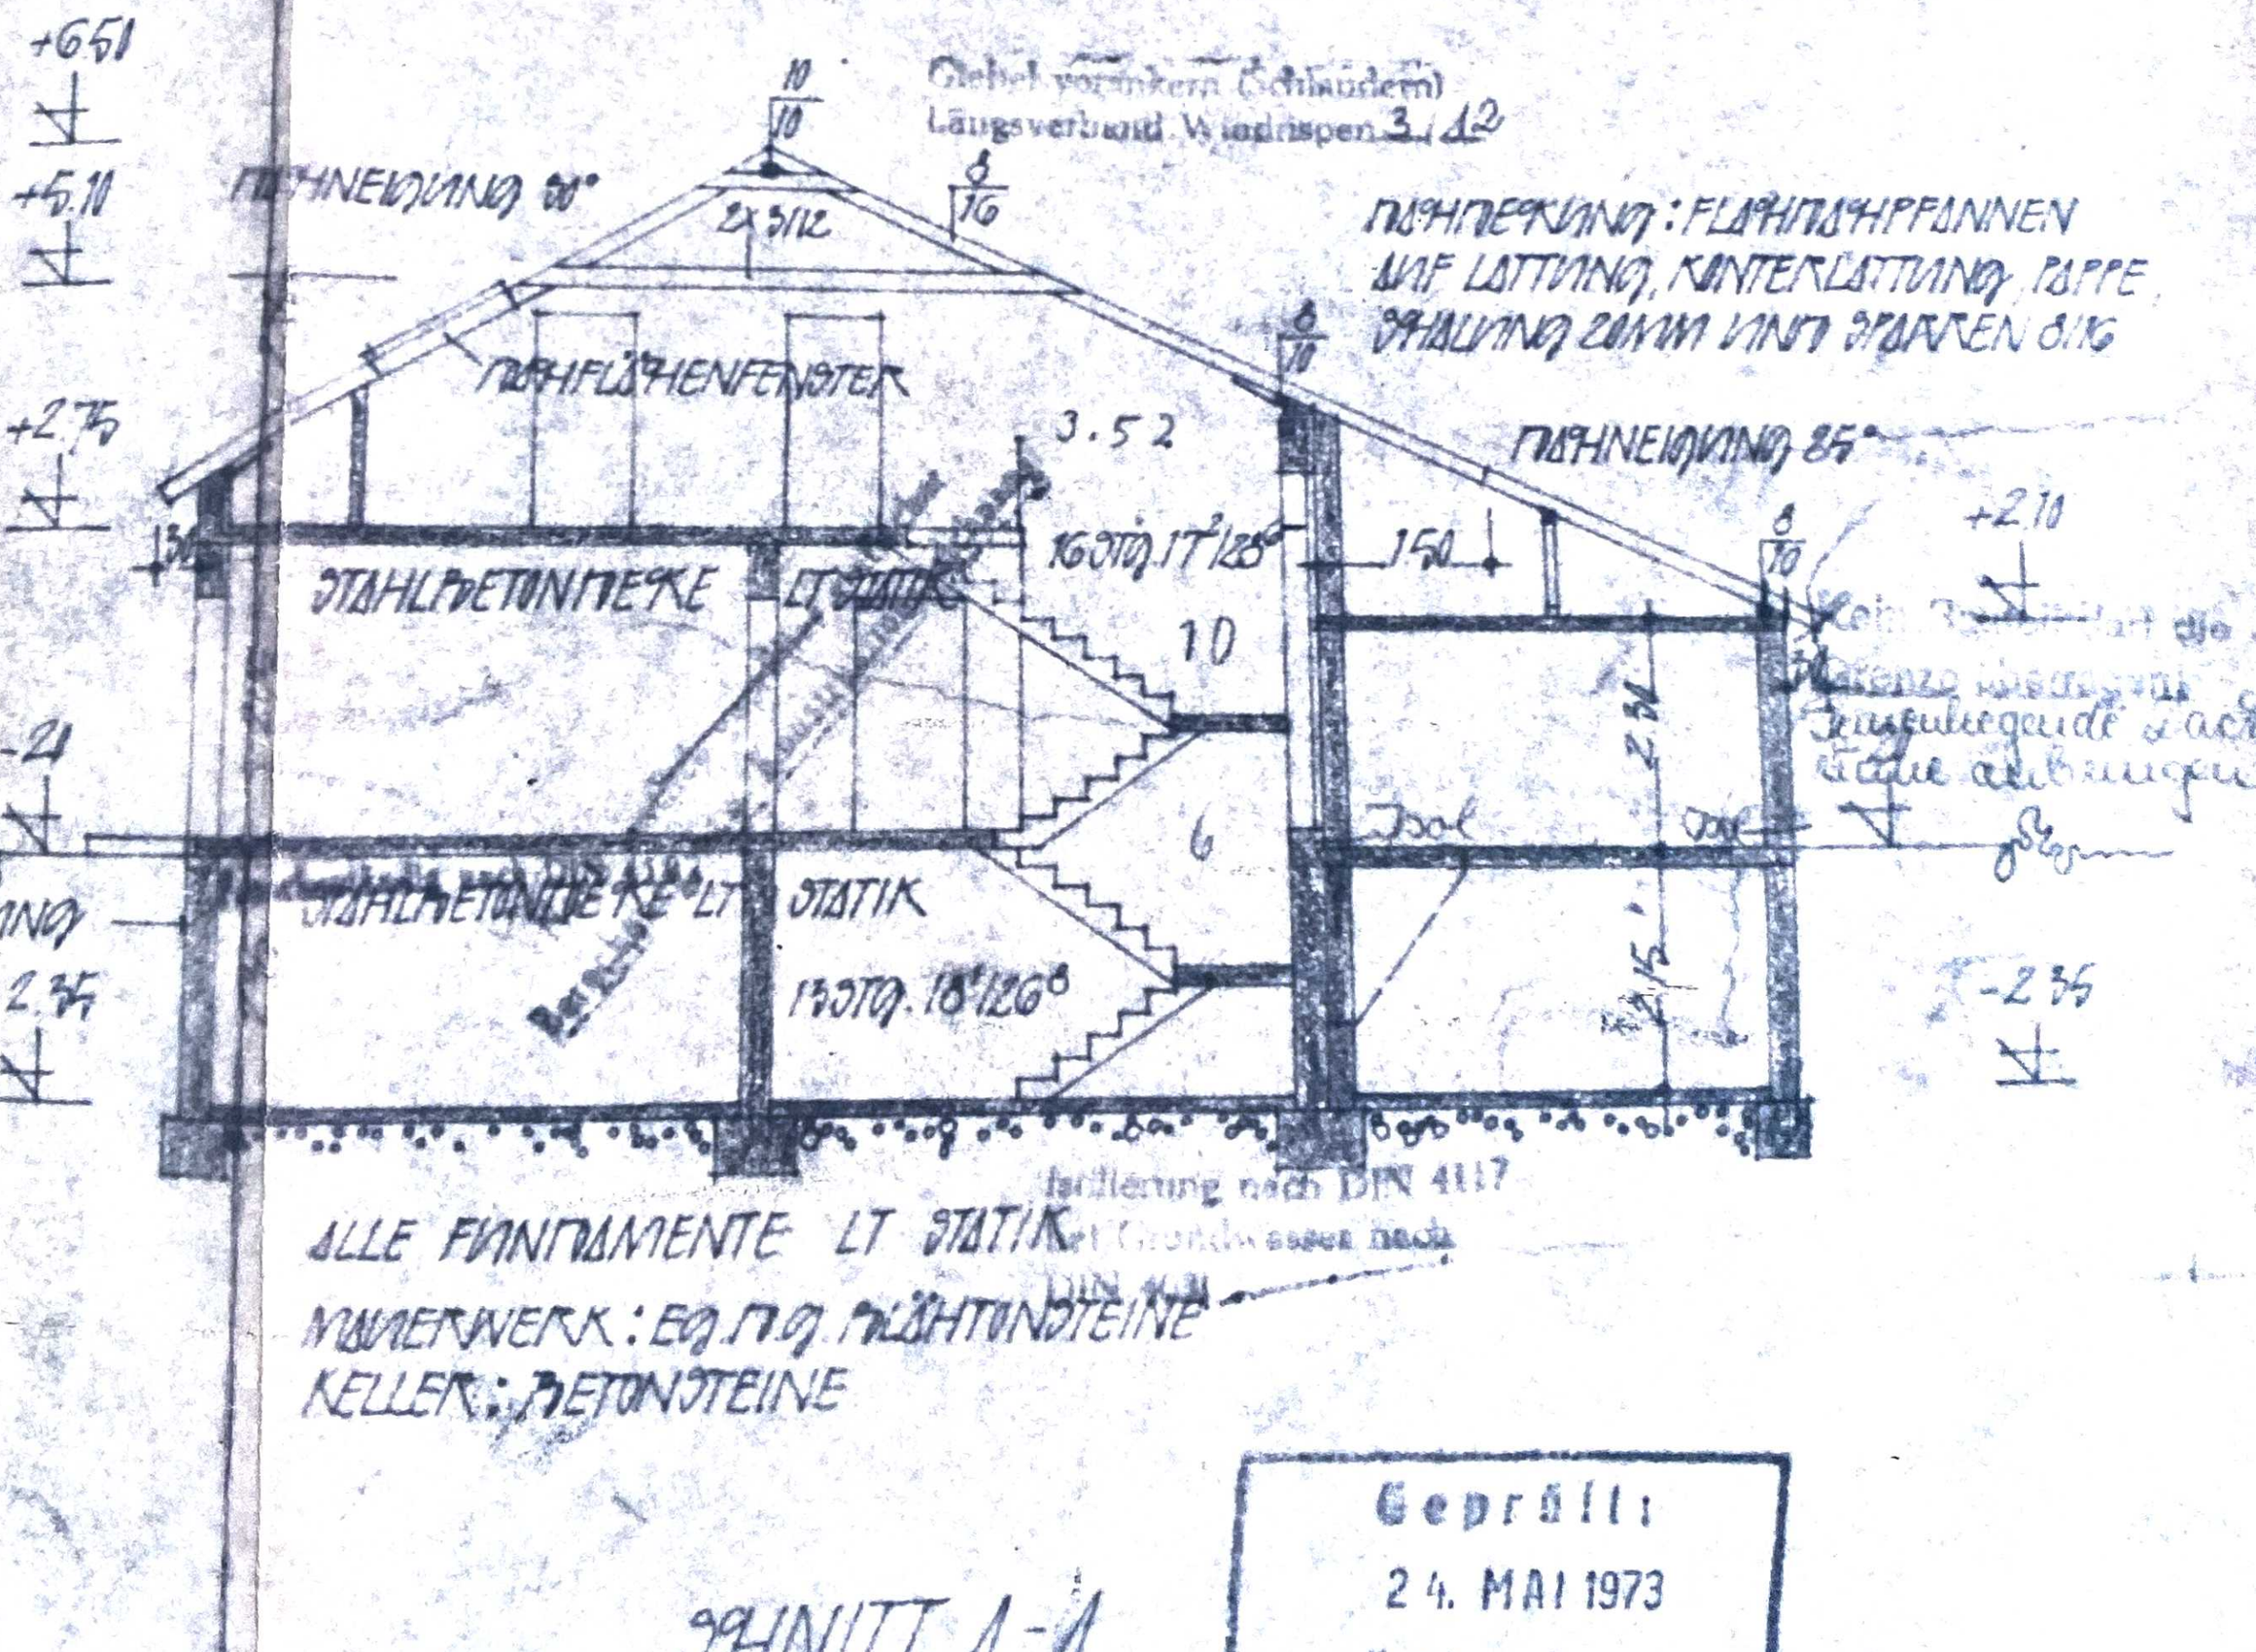

Teilerung nach DIN 4117
Grundrisse nach DIN 4172


ALLE FUNDAMENTE LT STATIK

MAUERWERK: EG u. OG HOHLBLOCKSTEINE


KELLER: BETONSTEINE

SCHNITT A-B


Geprüft:
24. MAI 1973
Kreisbauamt

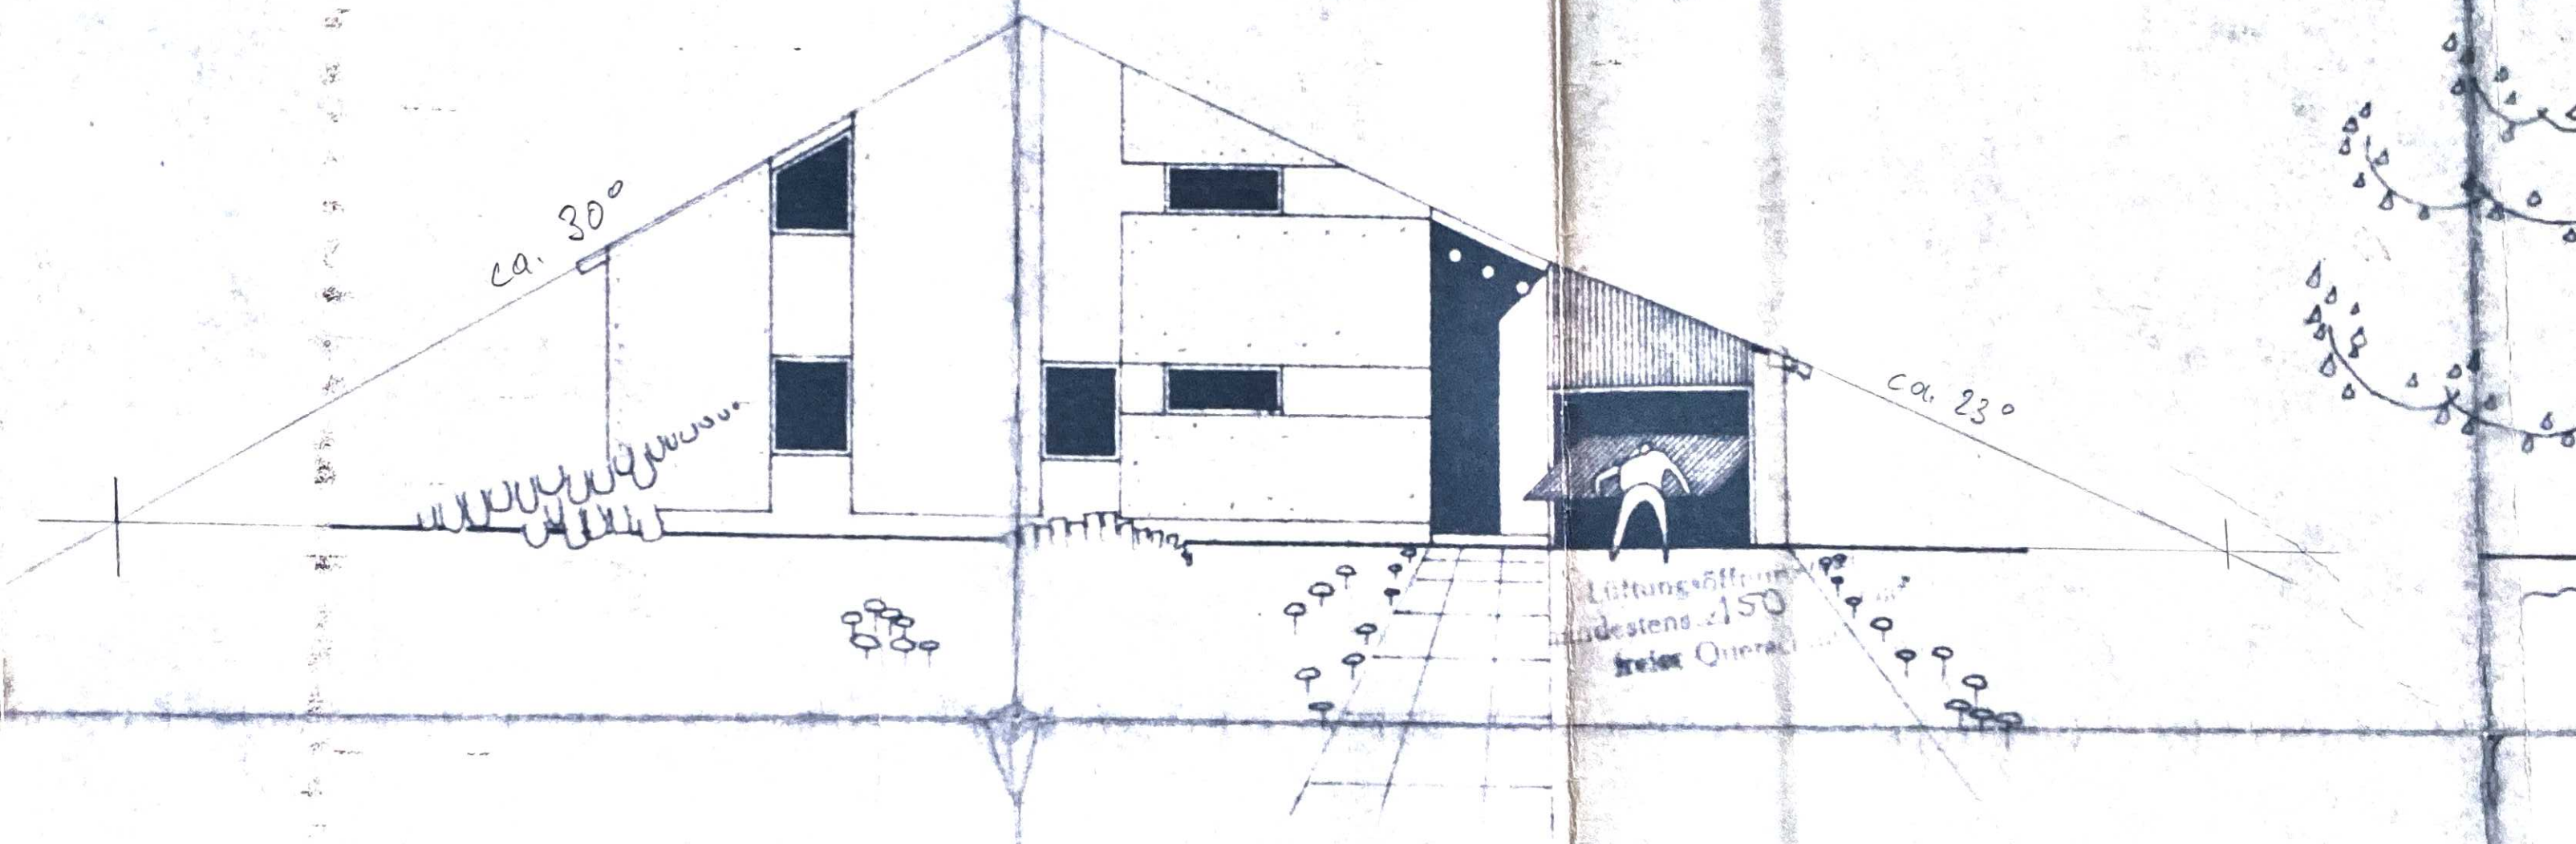

STRASSENANSICHT

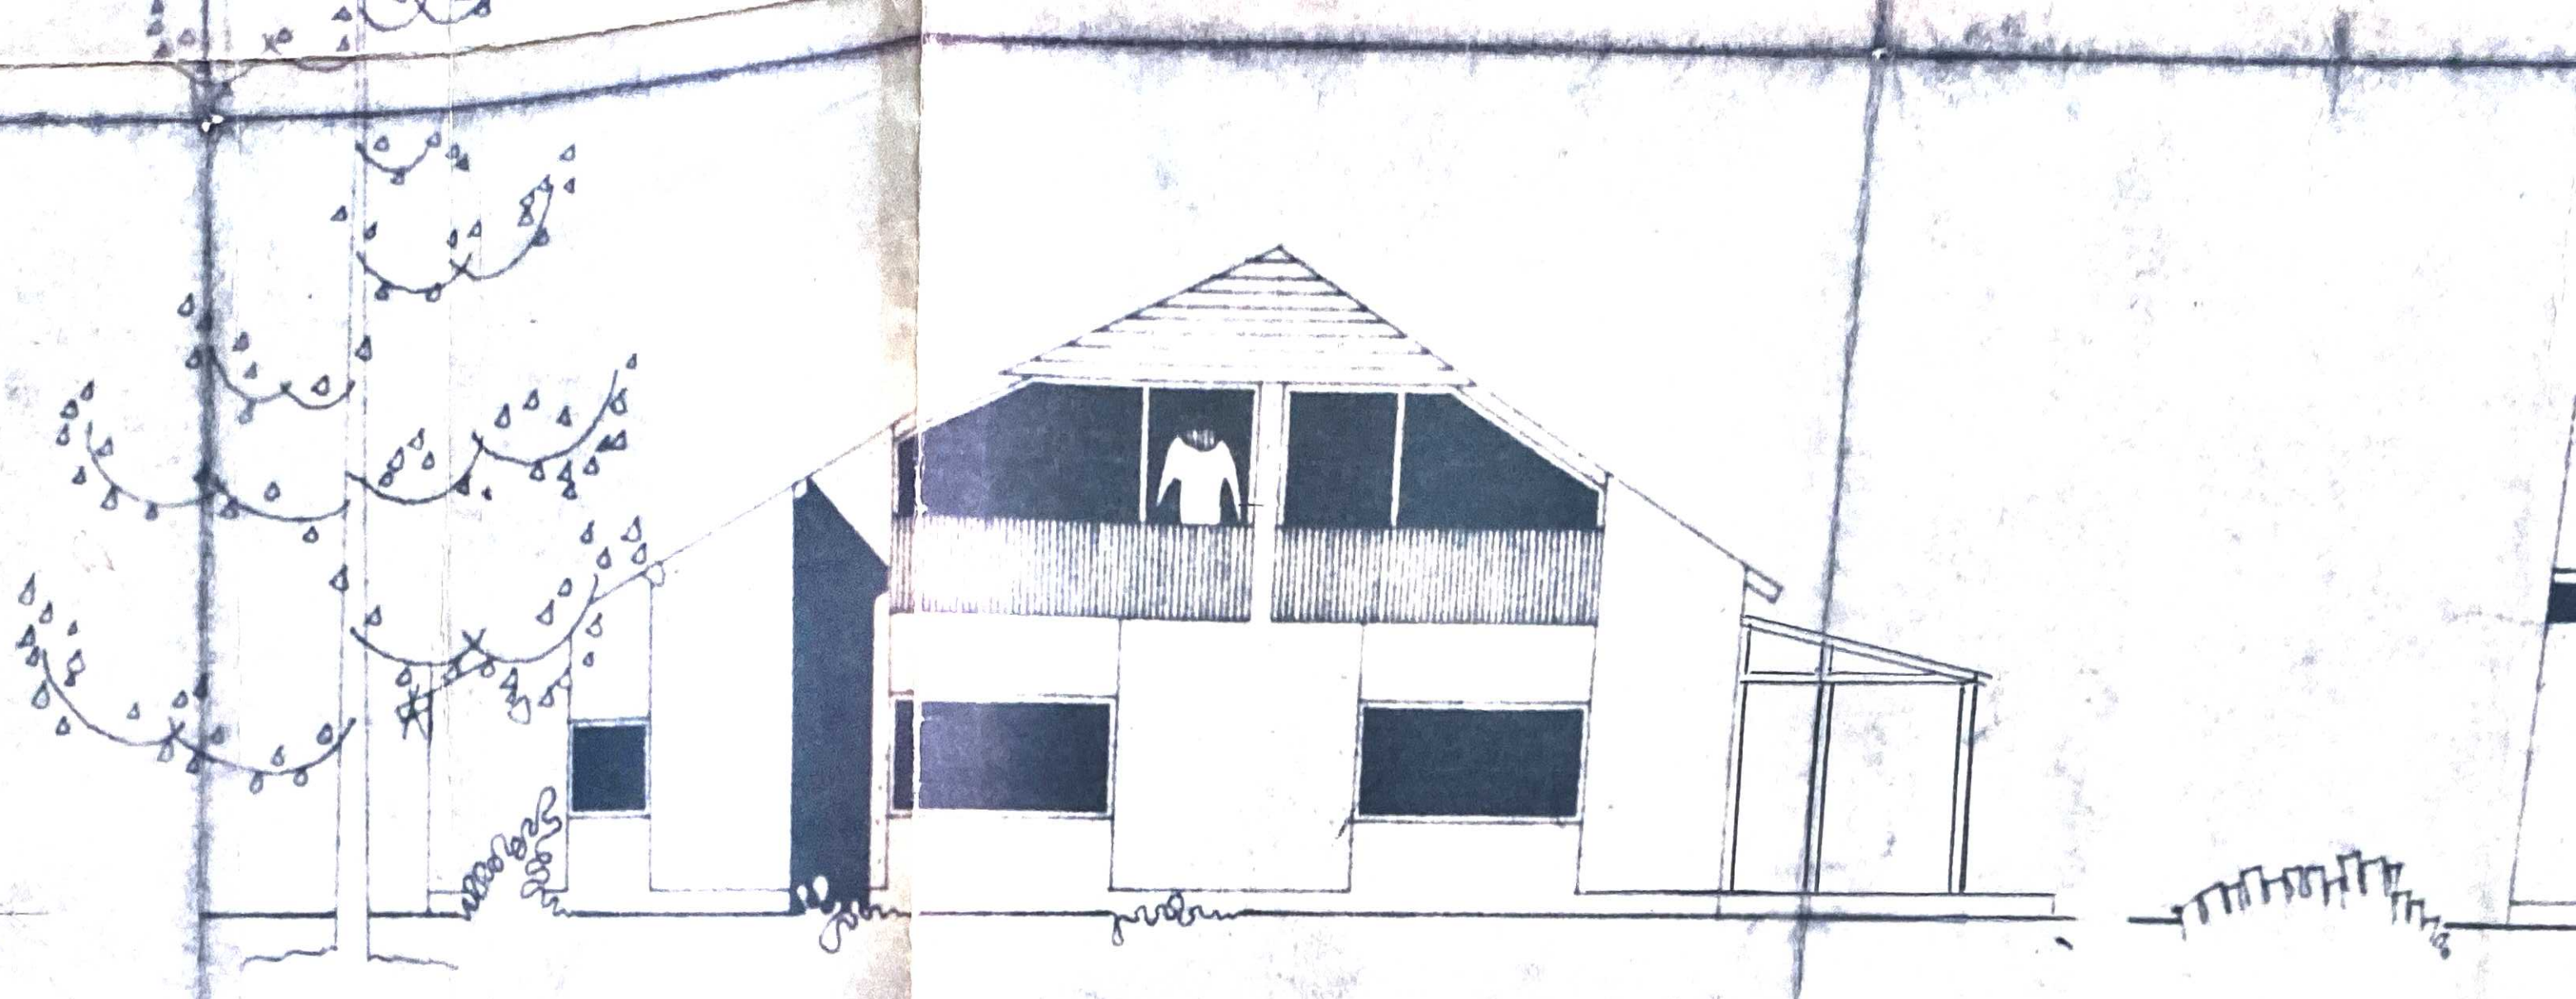

GARTENANSICHT

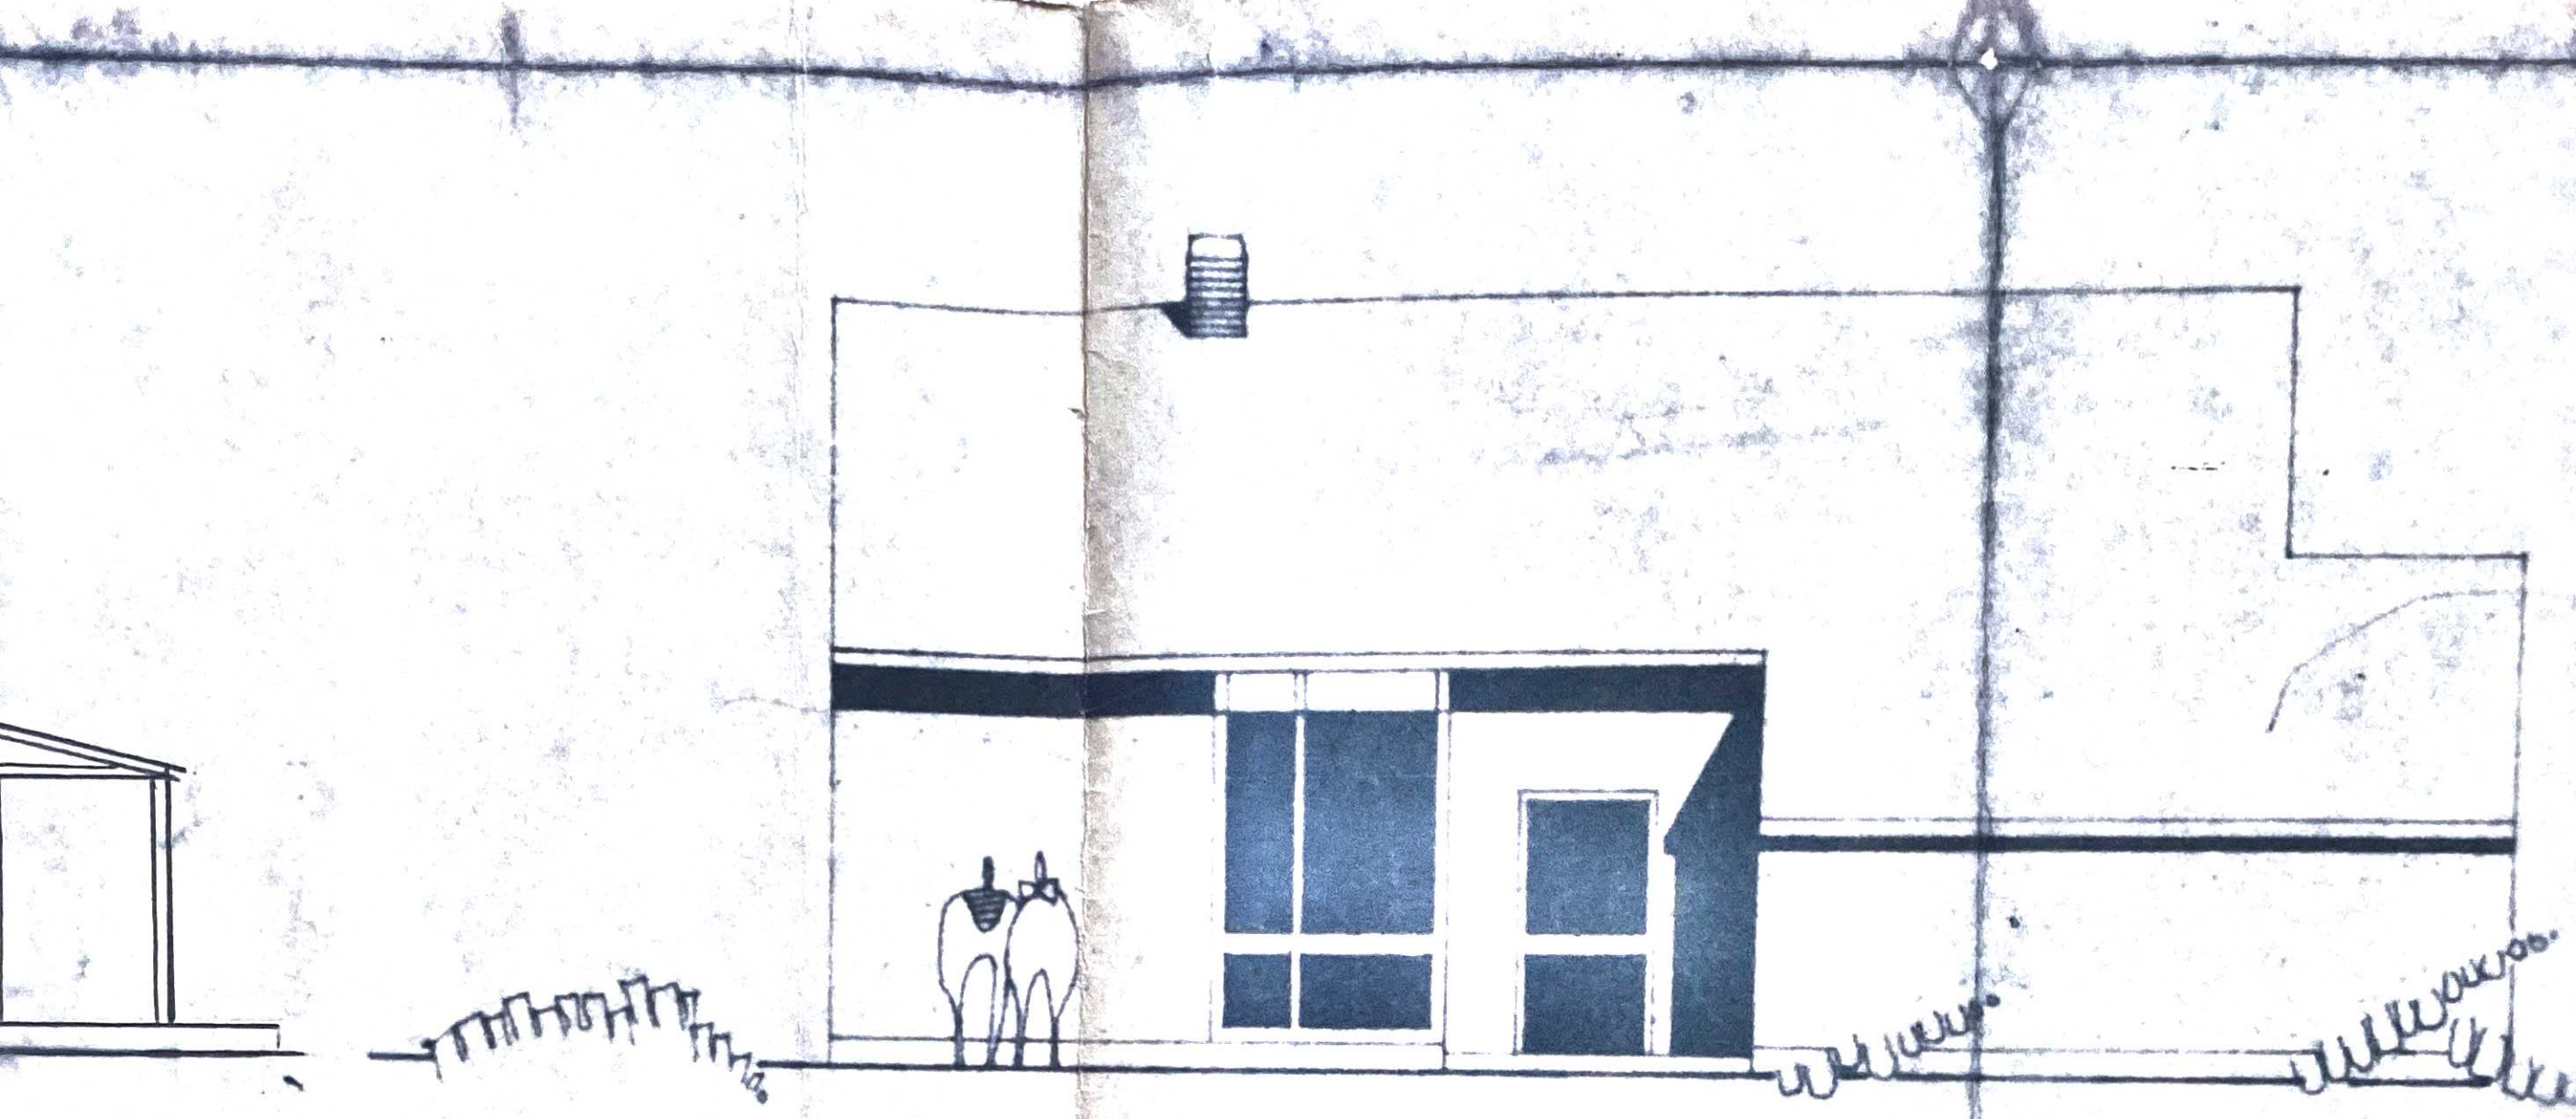

NORTHLIGHT

DER PLANER:
DIE NACHBARN:
KENNTNIS GENOMMEN U. EINVERSTANDEN



Die Übereinstimmung der
Fotokopie - ~~Abschrift~~ - mit
dem Original wird bestätigt:
Unterhaltingen, den 26.11.73
i.A. Sidow

ANSICHT

NEUBAU EINES EINFAMILIENHAUSES MIT GARAGE
IN UNTERHALTINGEN AN DER WELFENSTR. NR. 9
ANSICHTEN, SCHNITT, GRUNDRISSE M 1:100

UNTERHALTINGEN, DEN 10. MÄRZ 1973
DER PLANFERTIGER: