


Grundriss Erdgeschoss

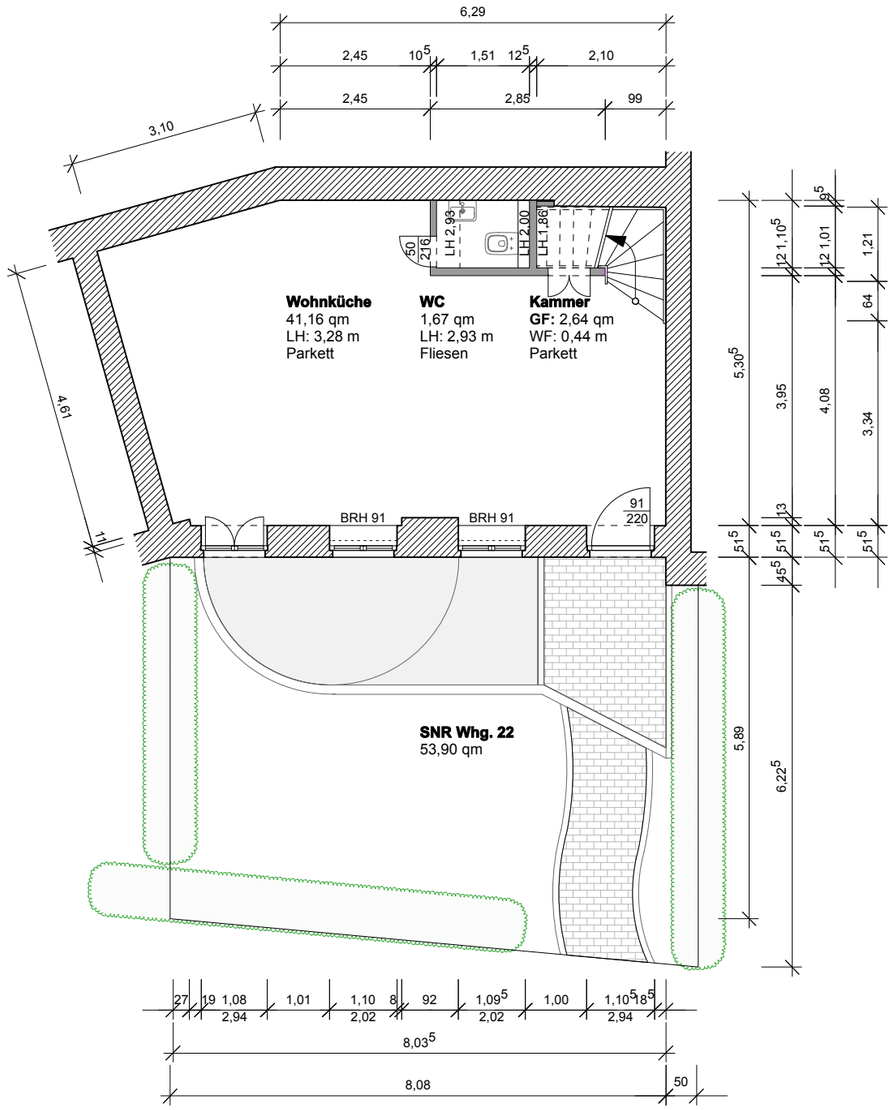

Grundriss Dachgeschoss

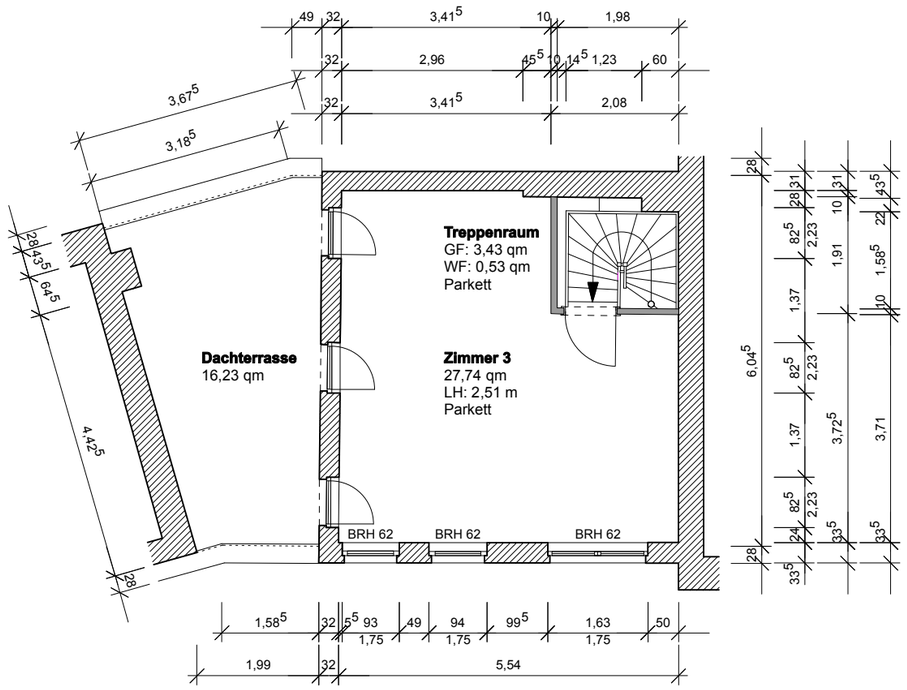

Grundriss Obergeschoss

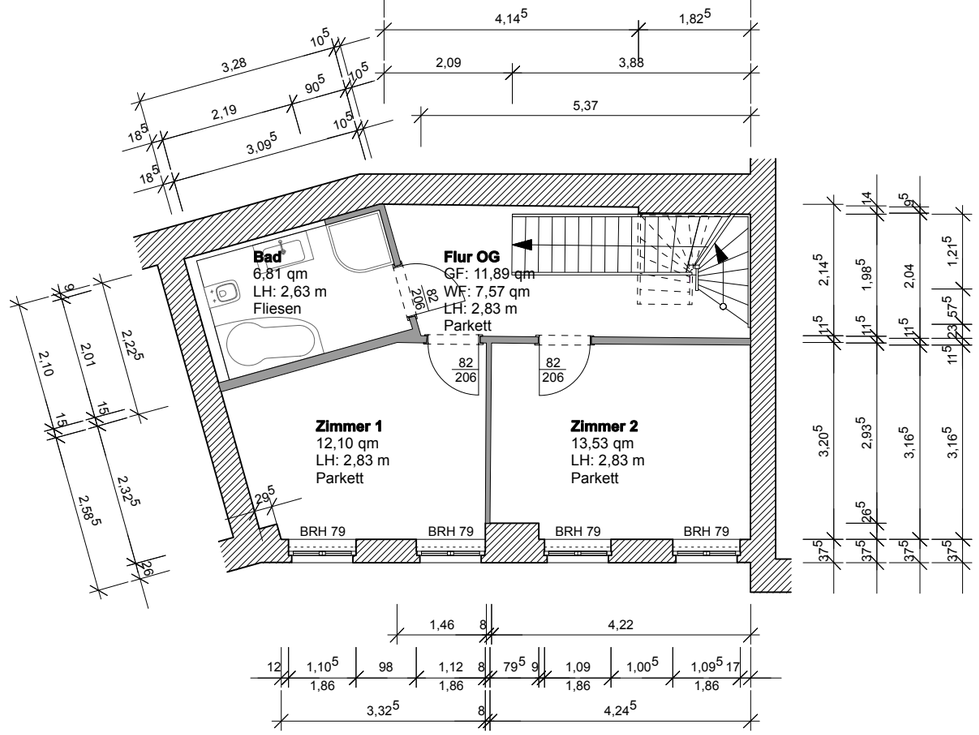

380 VETE

Bauvorhaben

Wohnung
Whg. 22 Hinterhof
Veteranenstraße 24
10119 Berlin

Bauherr

Nikola und Julius Martini
Veteranenstr. 24
10119 Berlin

Legende

GF	Grundfläche nach DIN277
WF	Wohnfläche nach WoFIV
BRH	Brüstungshöhe
LH	lichte Höhe

Anmerkungen

Aufmaß am 23.08.22

120,97 qm	**Grundfläche Wohnung** (gemäß DIN 277 / ohne Abzüge)
16,23 qm	**Grundfläche Dachterrasse** (gemäß DIN 277 / 100%)
53,90 qm	**Grundfläche SNR 22** (gemäß Teilungserklärung)
133,15 qm	**Fläche gemäß WoFIV** inkl. Dachterrasse / 50% inkl. SNR 22 / 25%

Planinhalt

Wohnung 22
Hinterhof
Bestandsplan

Plannummer	Maßstab
B01	**1:100**
Datum	**Grundrissebene**
24.08.22	**EG** **OG** **DG**

daum
architekten

ackerstraße 14/15
10115 berlin-mitte

fon +49 (0)30 440 456 11
mail office@daumarchitekten.de
web www.daumarchitekten.de