
▼ Fröttmaningerstraße 12d, 80805 München
1. Obergeschoss

N

1:75

SKP IMMOBILIEN GMBH

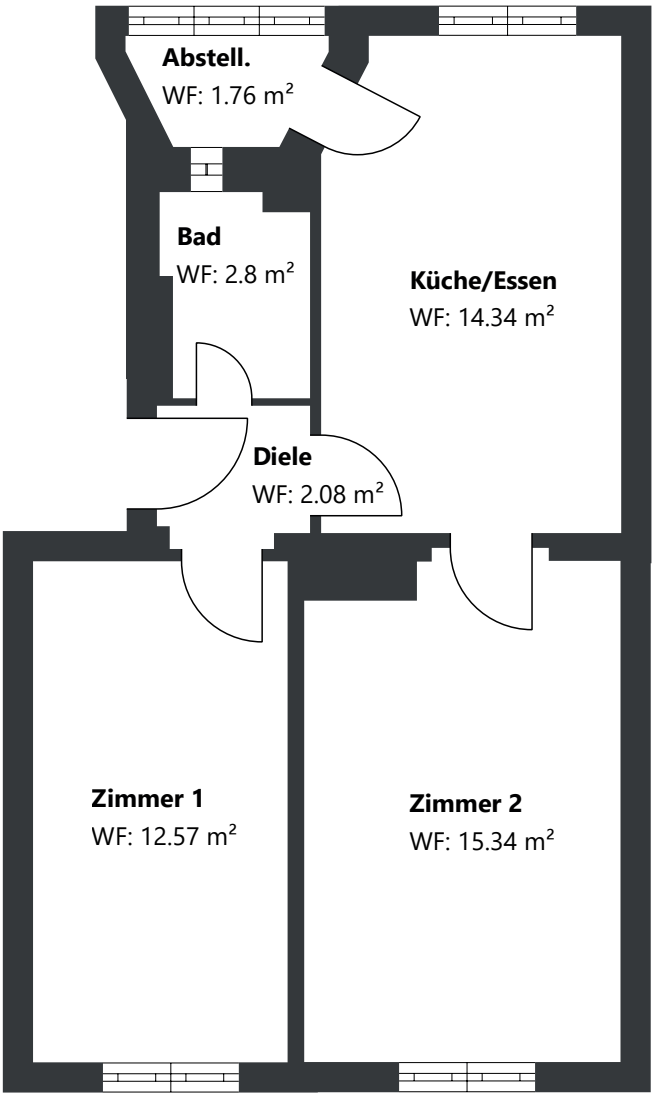

DEKRA Standard Sachverständige/r für Immobilienbewertung D2 Wohn- und einfache Gewerbeobjekte
www.dekra-siegel.de
gültig bis 01/2029
DEKRA zertifiziert

Hinweis:
Unser Aufmaß erfolgt ausschließlich vor Ort mittels eines 3D-Laserscanners in Form einer dreidimensionalen Vermessung. Die Flächenberechnung erfolgt nach den jeweils vertraglich vereinbarten Berechnungsnormen unter Berücksichtigung der grundlegenden Anforderungen an Aufenthaltsräume nach den jeweils geltenden Bauordnungen. Eine weitergehende Prüfung baurechtlicher oder brandschutzrechtlicher Vorgaben ist nicht Gegenstand dieses Auftrags und erfolgt nicht.