




Ansicht West M.1:100

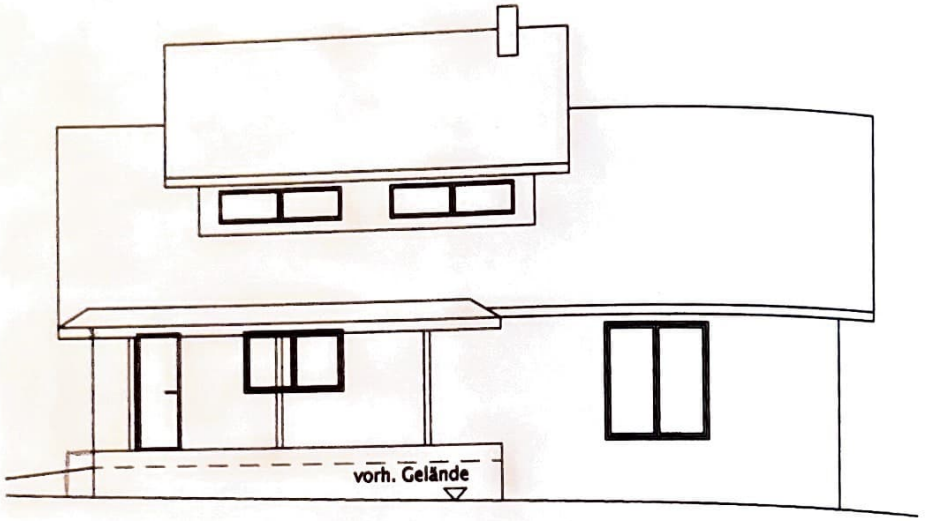

Ansicht Ost M.1:100

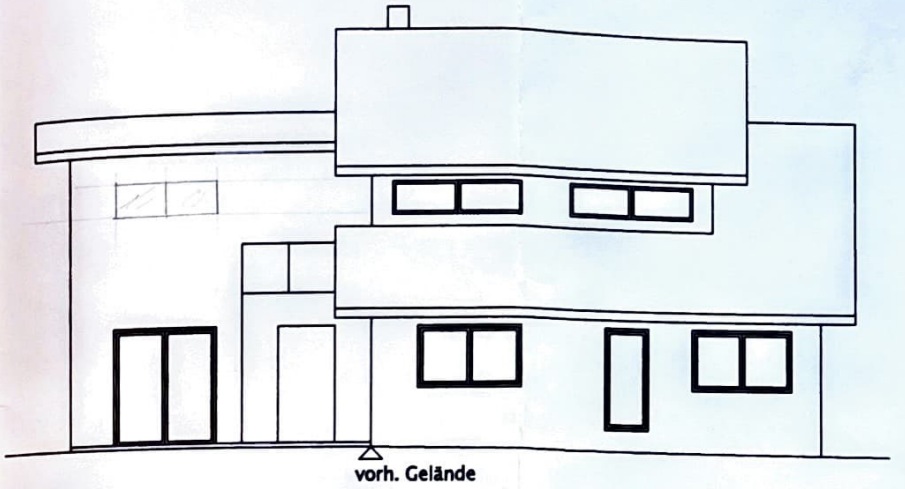

Ansicht Süd M.1:100

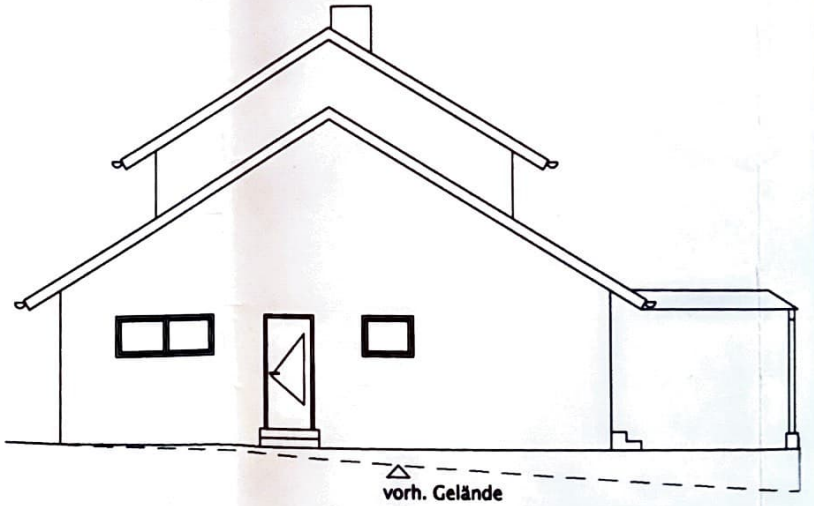


Ansicht Nord M.1:100


FRIEDRICH KLEINE BAUUNTERNEHMEN GmbH

Ansichten M.1:100

Der Bauherr: Der Architekt:

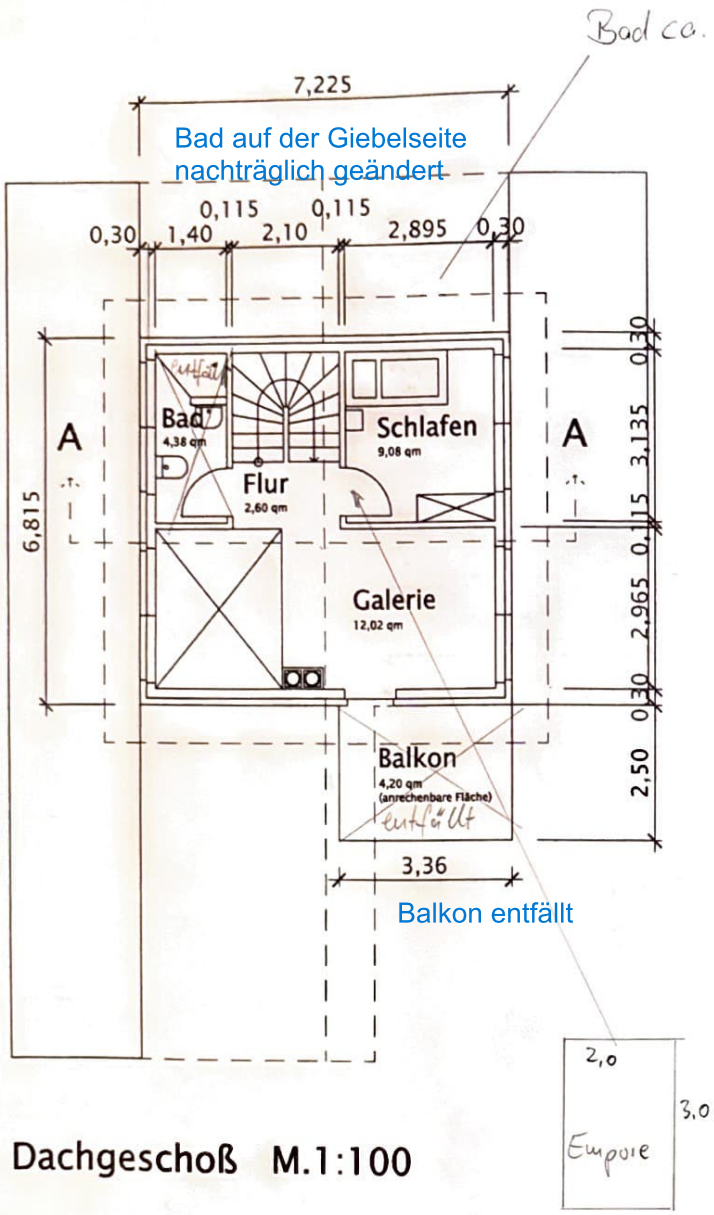

Dachgeschoß M.1:100

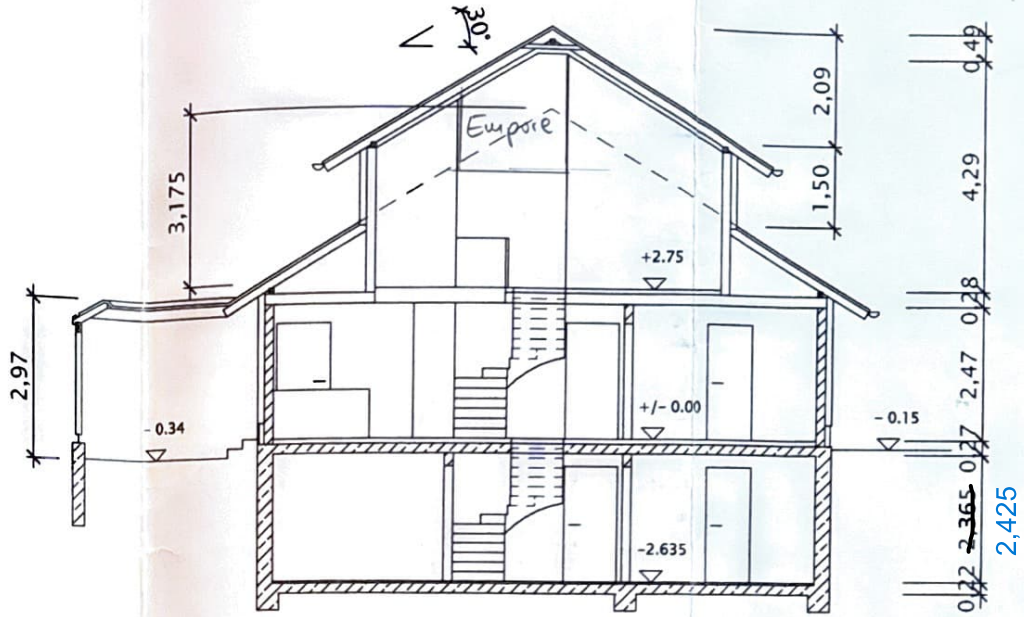


Schnitt A–A M.1:100

FRIEDRICH KLEINE BAUUNTERNEHMEN GmbH


Dachgeschoß u. Schnitt A-A M.1:100

Der Bauherr: i.A. Voß

Der Architekt: i.A. Voß

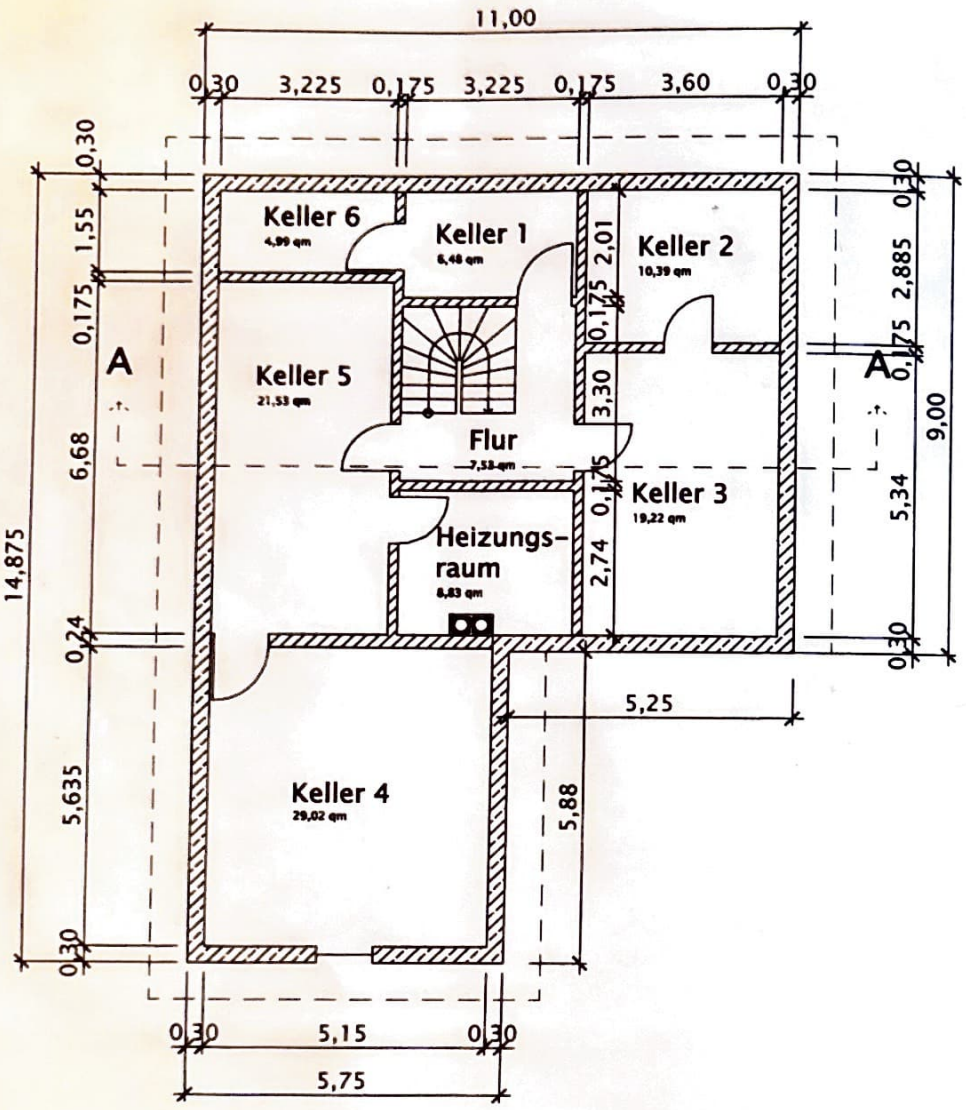

Kellergeschoß M.1:100

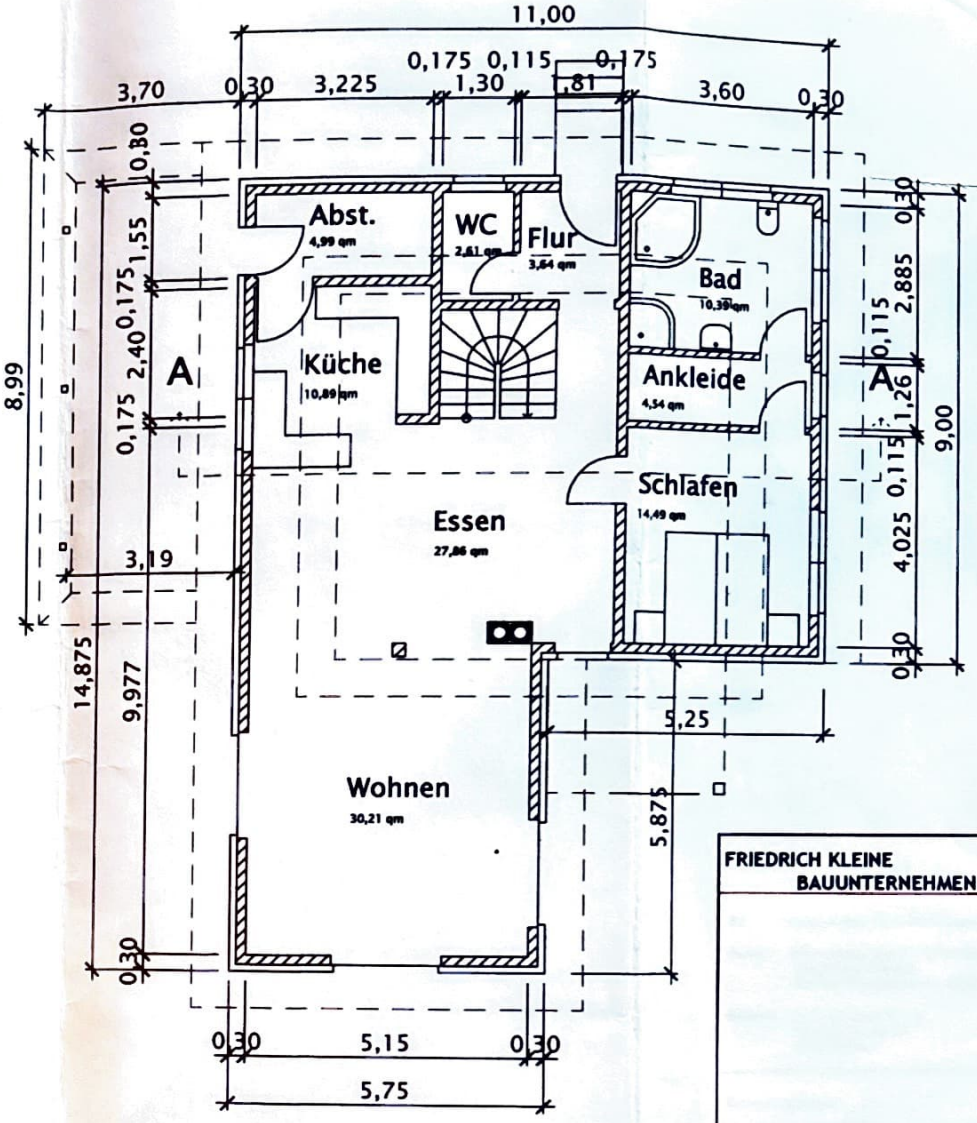

Erdgeschoß M.1:100

FRIEDRICH KLEINE BAUUNTERNEHMEN GmbH

Keller- u. Erdgeschoss M.1:100

Der Bauherr:

Der Architekt: