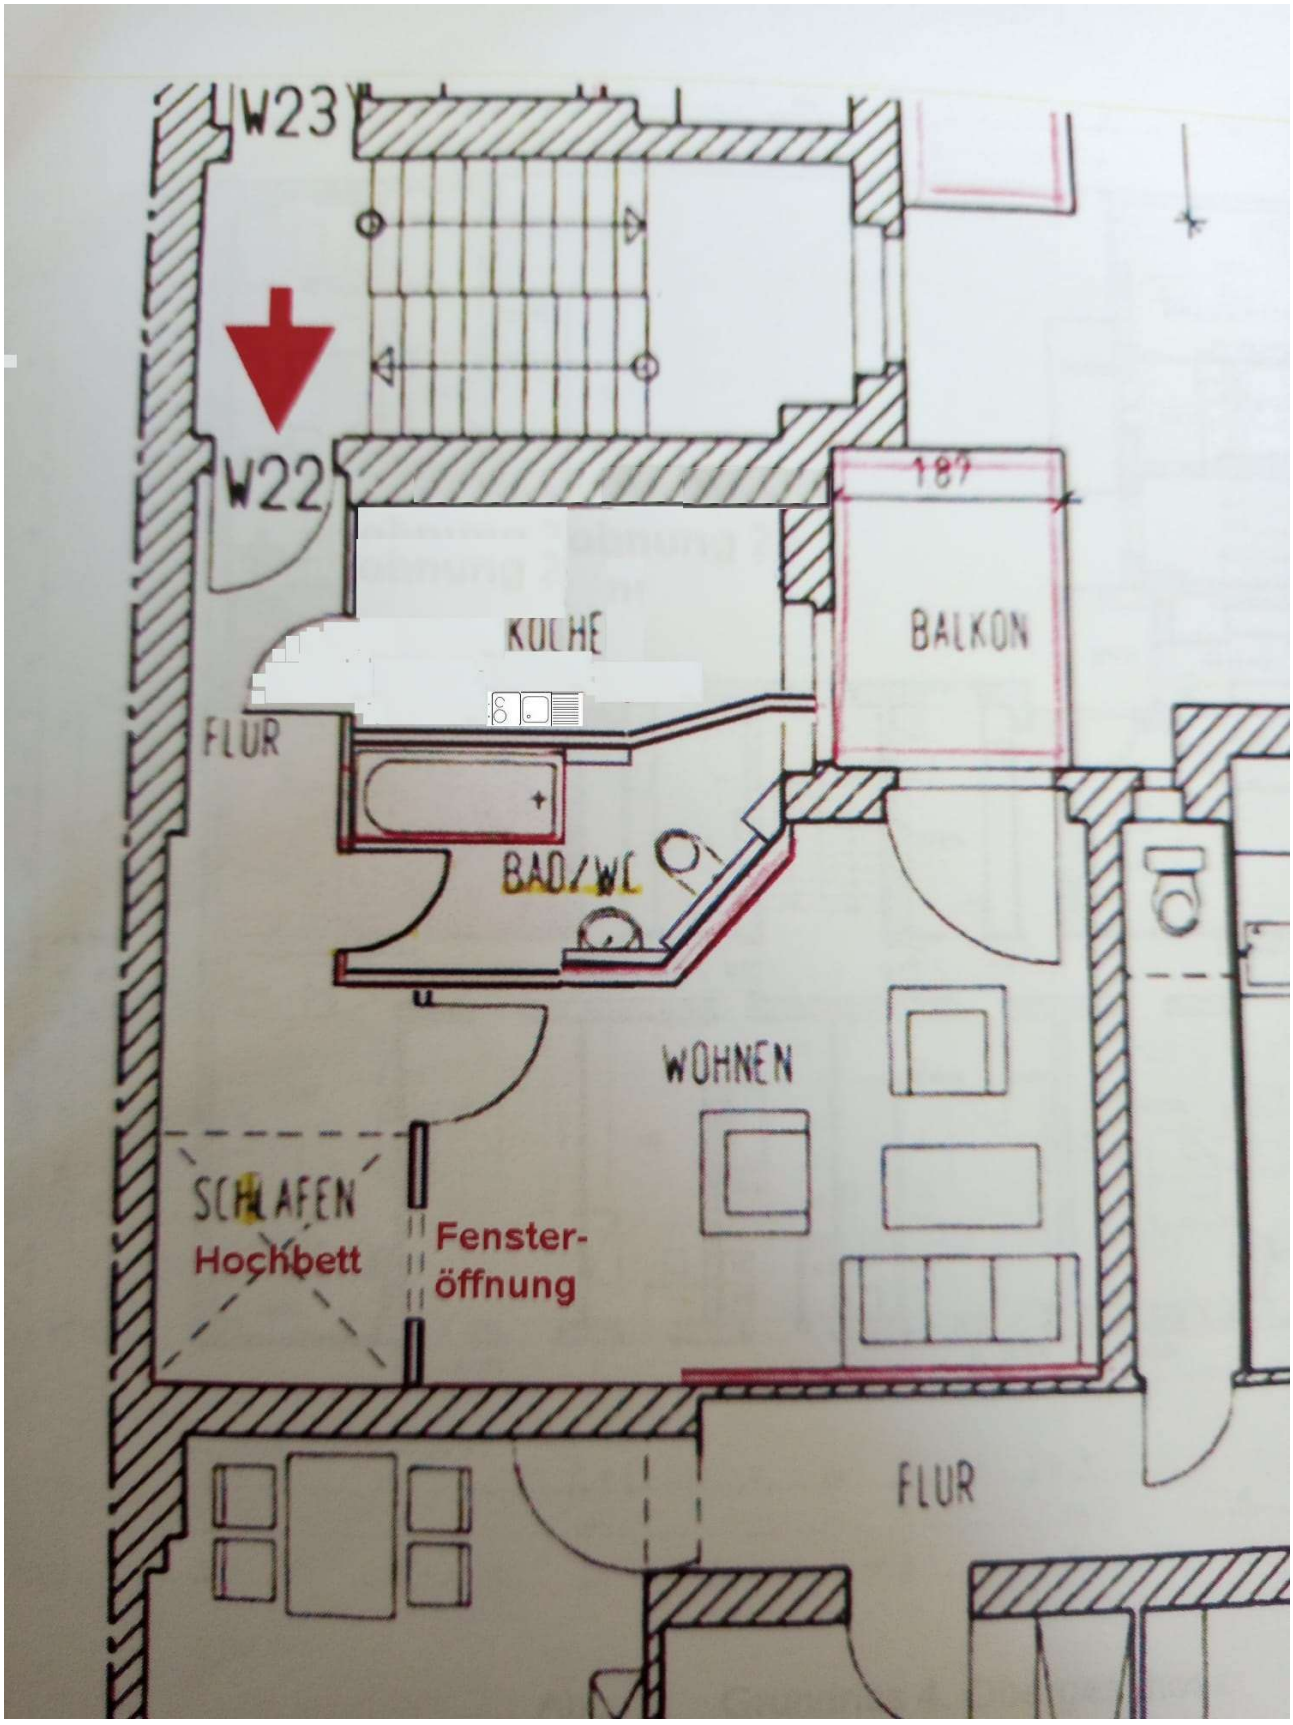

W23
W22
KÜCHE
BALKON
FLUR
BAD/WC
WOHNEN
SCHLAFEN
Hochbett
Fenster-
öffnung
FLUR