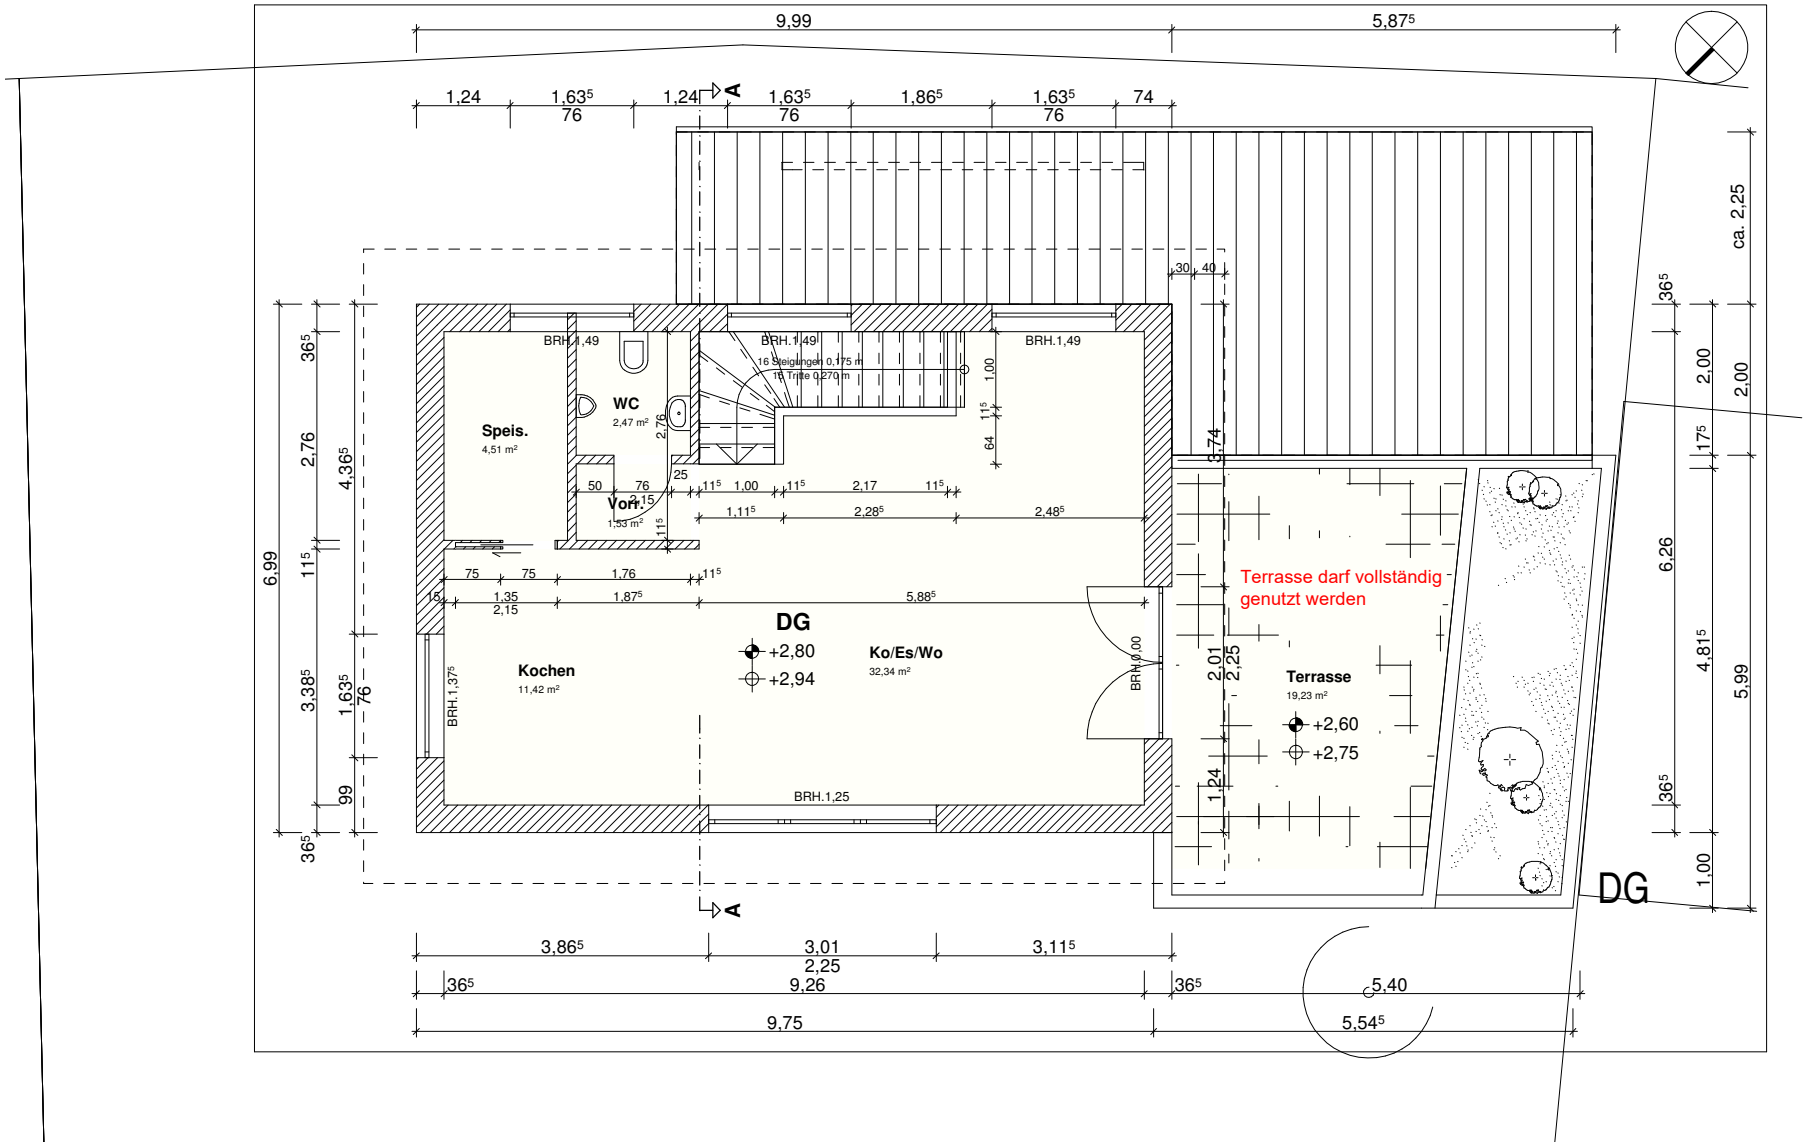

9,99
5,87⁵
1,24
1,63⁵
76
1,24
A
1,63⁵
76
1,86⁵
1,63⁵
76
74
ca. 2,25
30
40
36⁵
2,00
2,00
17⁵
6,26
4,81⁵
5,99
36⁵
1,00
DG
BRH.1,49
BRH.1,49
BRH.1,49
16 Steigungen 0,175 m
16 Tritte 0,270 m
1,00
11⁵
64
2,74
WC
2,47 m²
Speis.
4,51 m²
2,76
Vorr.
1,53 m²
50
76
2,15
25
11⁵
1,00
11⁵
2,17
11⁵
1,11⁵
2,28⁵
2,48⁵
Terrasse darf vollständig
genutzt werden
6,99
36⁵
2,76
4,36⁵
11⁵
3,38⁵
1,63⁵
76
99
36⁵
75
75
1,76
11⁵
15
1,35
2,15
1,87⁵
5,88⁵
DG
+2,80
+2,94
Ko/Es/Wo
32,34 m²
Kochen
11,42 m²
BRH.1,37⁵
BRH.0,00
2,01
2,25
Terrasse
19,23 m²
+2,60
+2,75
1,24
BRH.1,25
A
3,86⁵
3,01
2,25
3,11⁵
36⁵
9,26
36⁵
5,40
9,75
5,54⁵