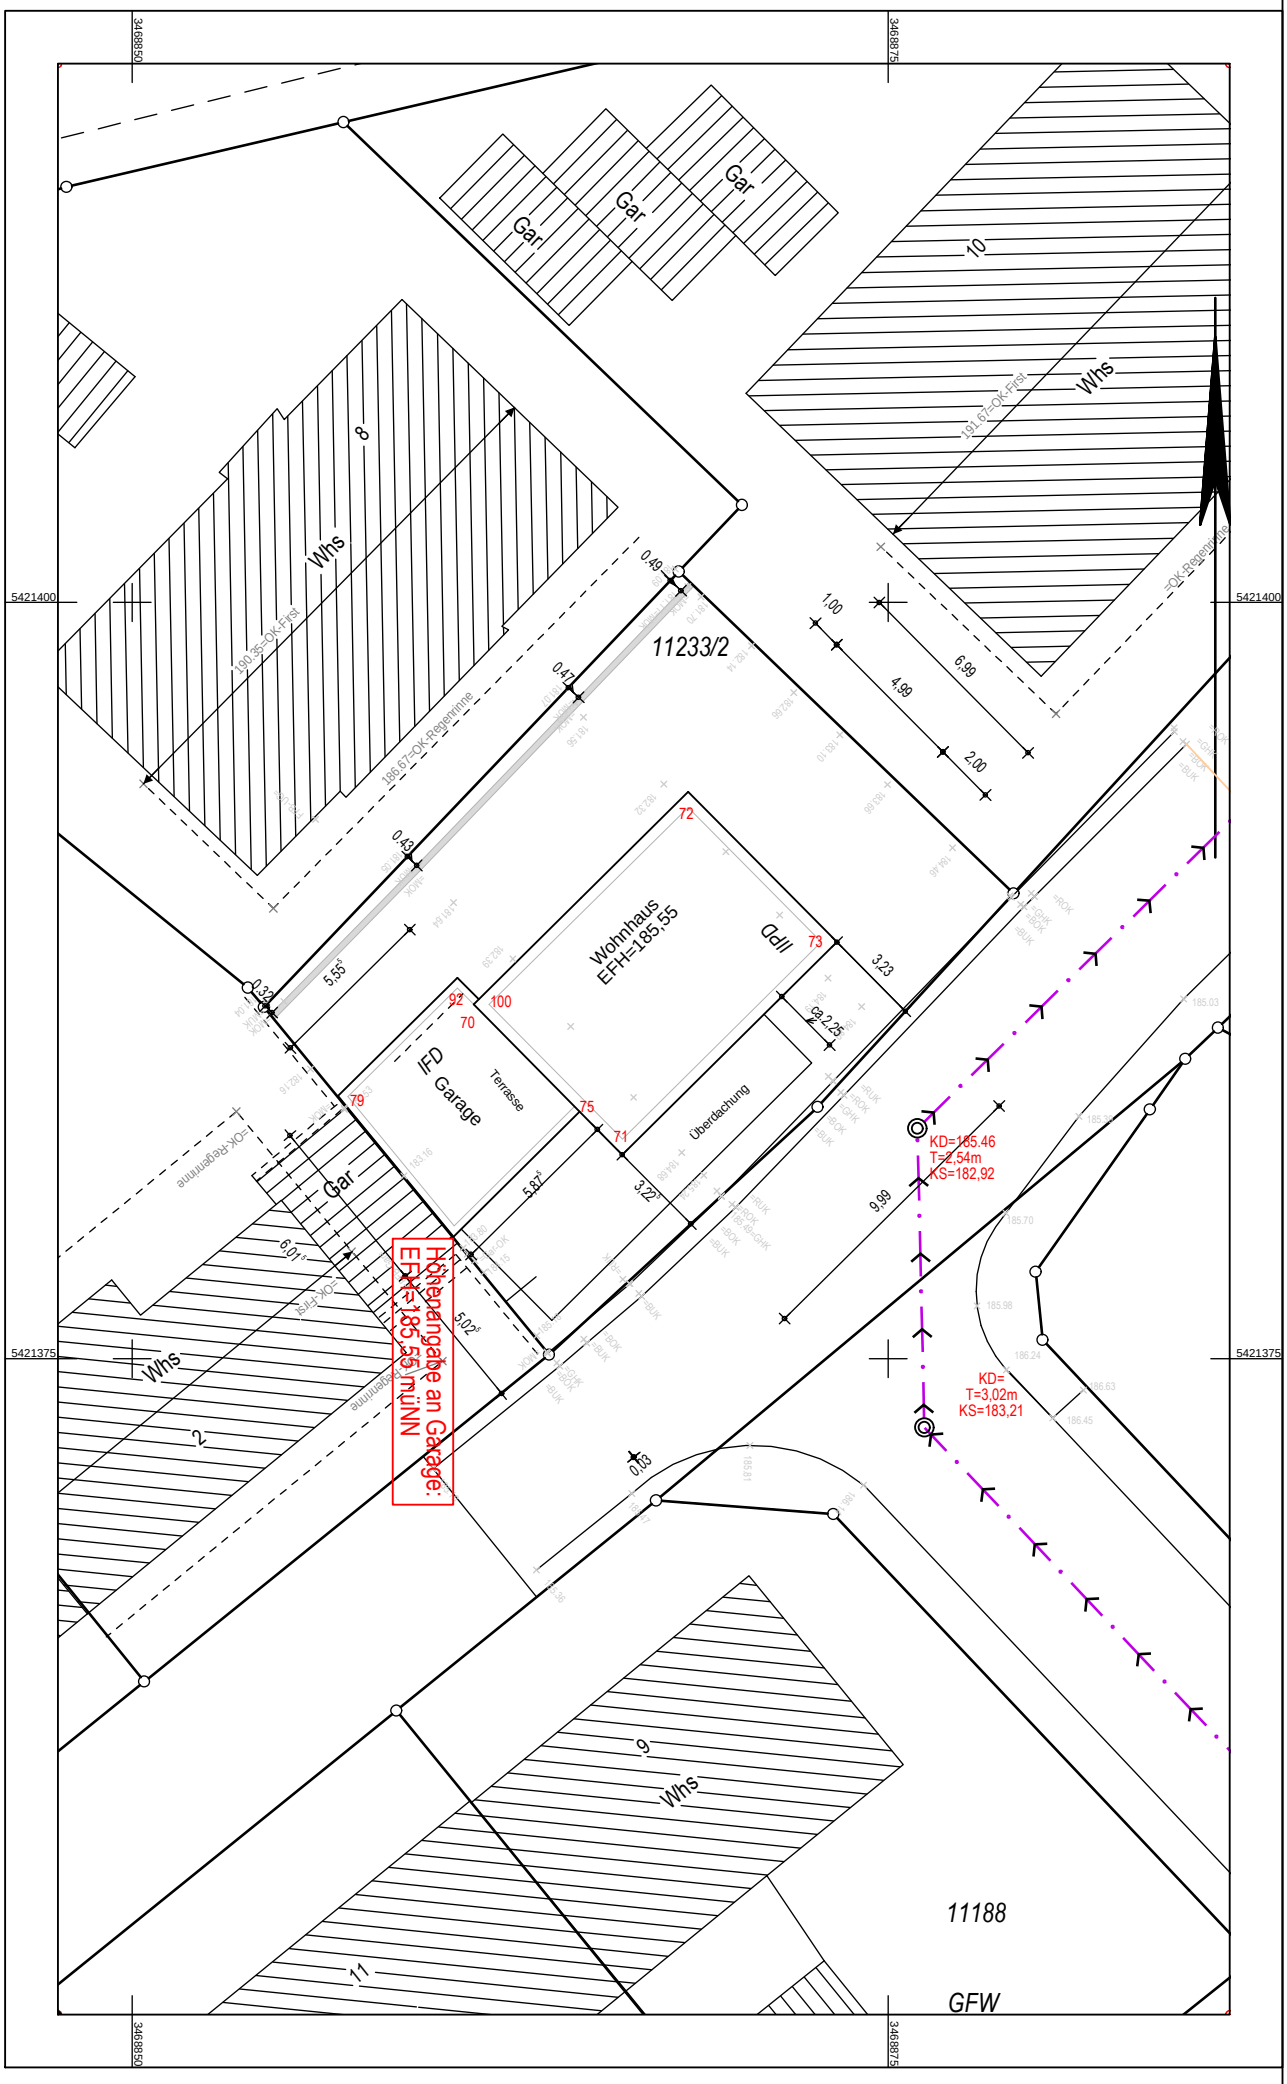

3468950
3468875
5421400
5421375
Gar
Gar
Gar
10
Whs
8
Whs
191,67=OK-First
186,67=OK-Regenrinne
11233/2
1,00
4,98
6,99
2,00
0,49
0,47
0,43
72
Wohnhaus
EFH=185,55
Gdll
73
3,23
2,25
92
70
100
IFD
Garage
Terrasse
Überdachung
79
75
71
5,82°
3,22
5,55°
0,32
KD=185,46
T=2,54m
KS=182,92
9,99
KD=
T=3,02m
KS=183,21
Höhenangabe an Garage:
EFH=185,55müNN
6,01°
5,02°
Gar
Whs
2
0,13
9
Whs
11
11188
GFW