
nliegerwohnung]

	6,28 m²
	4,08 m²
nmer 1	18,45 m²
nmer 2	20,49 m²
	5,55 m²
che	54,85 m²

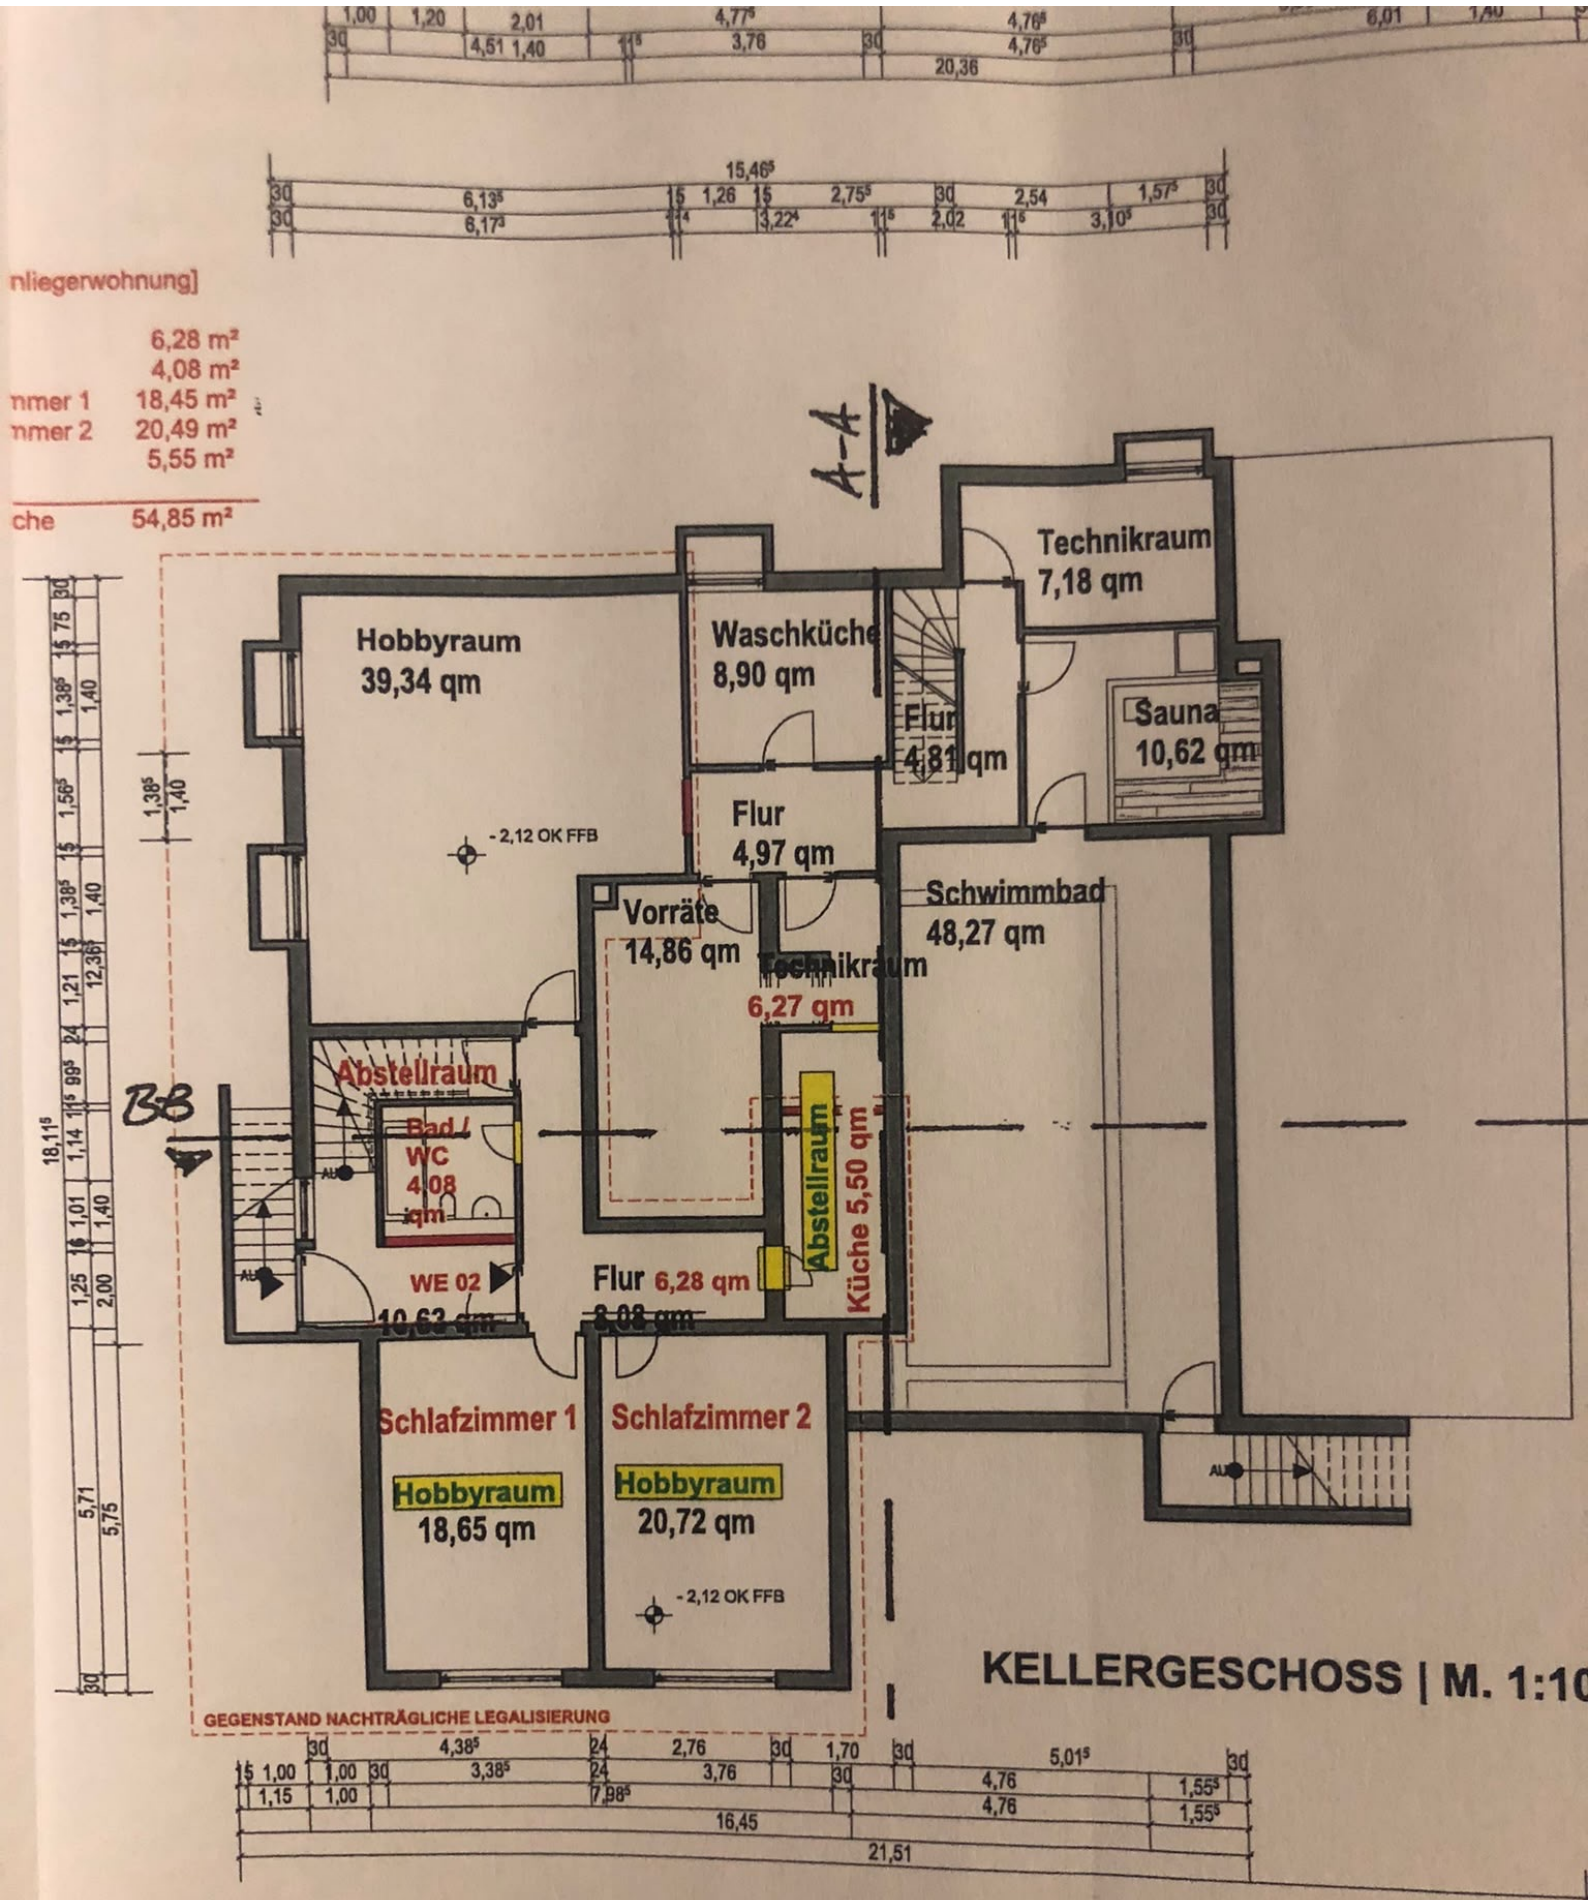

KELLERGESCHOSS | M. 1:10