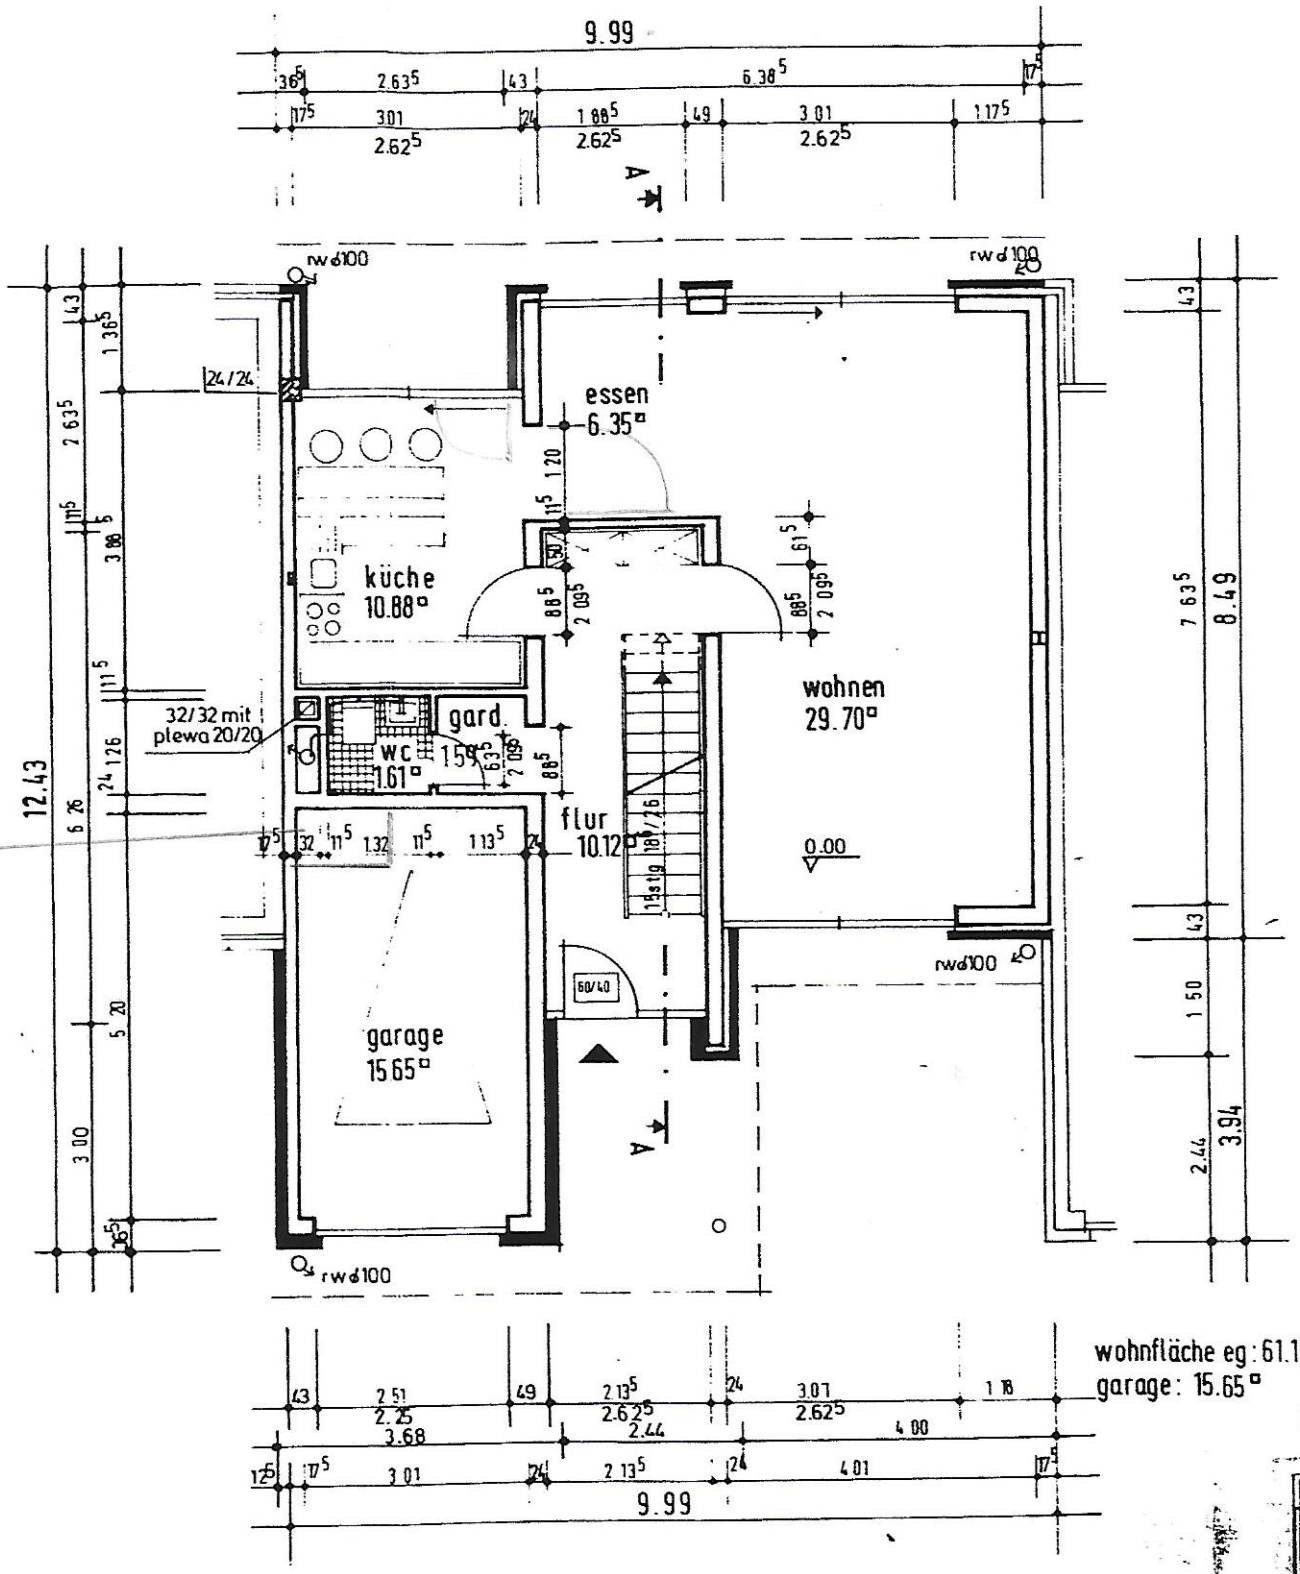
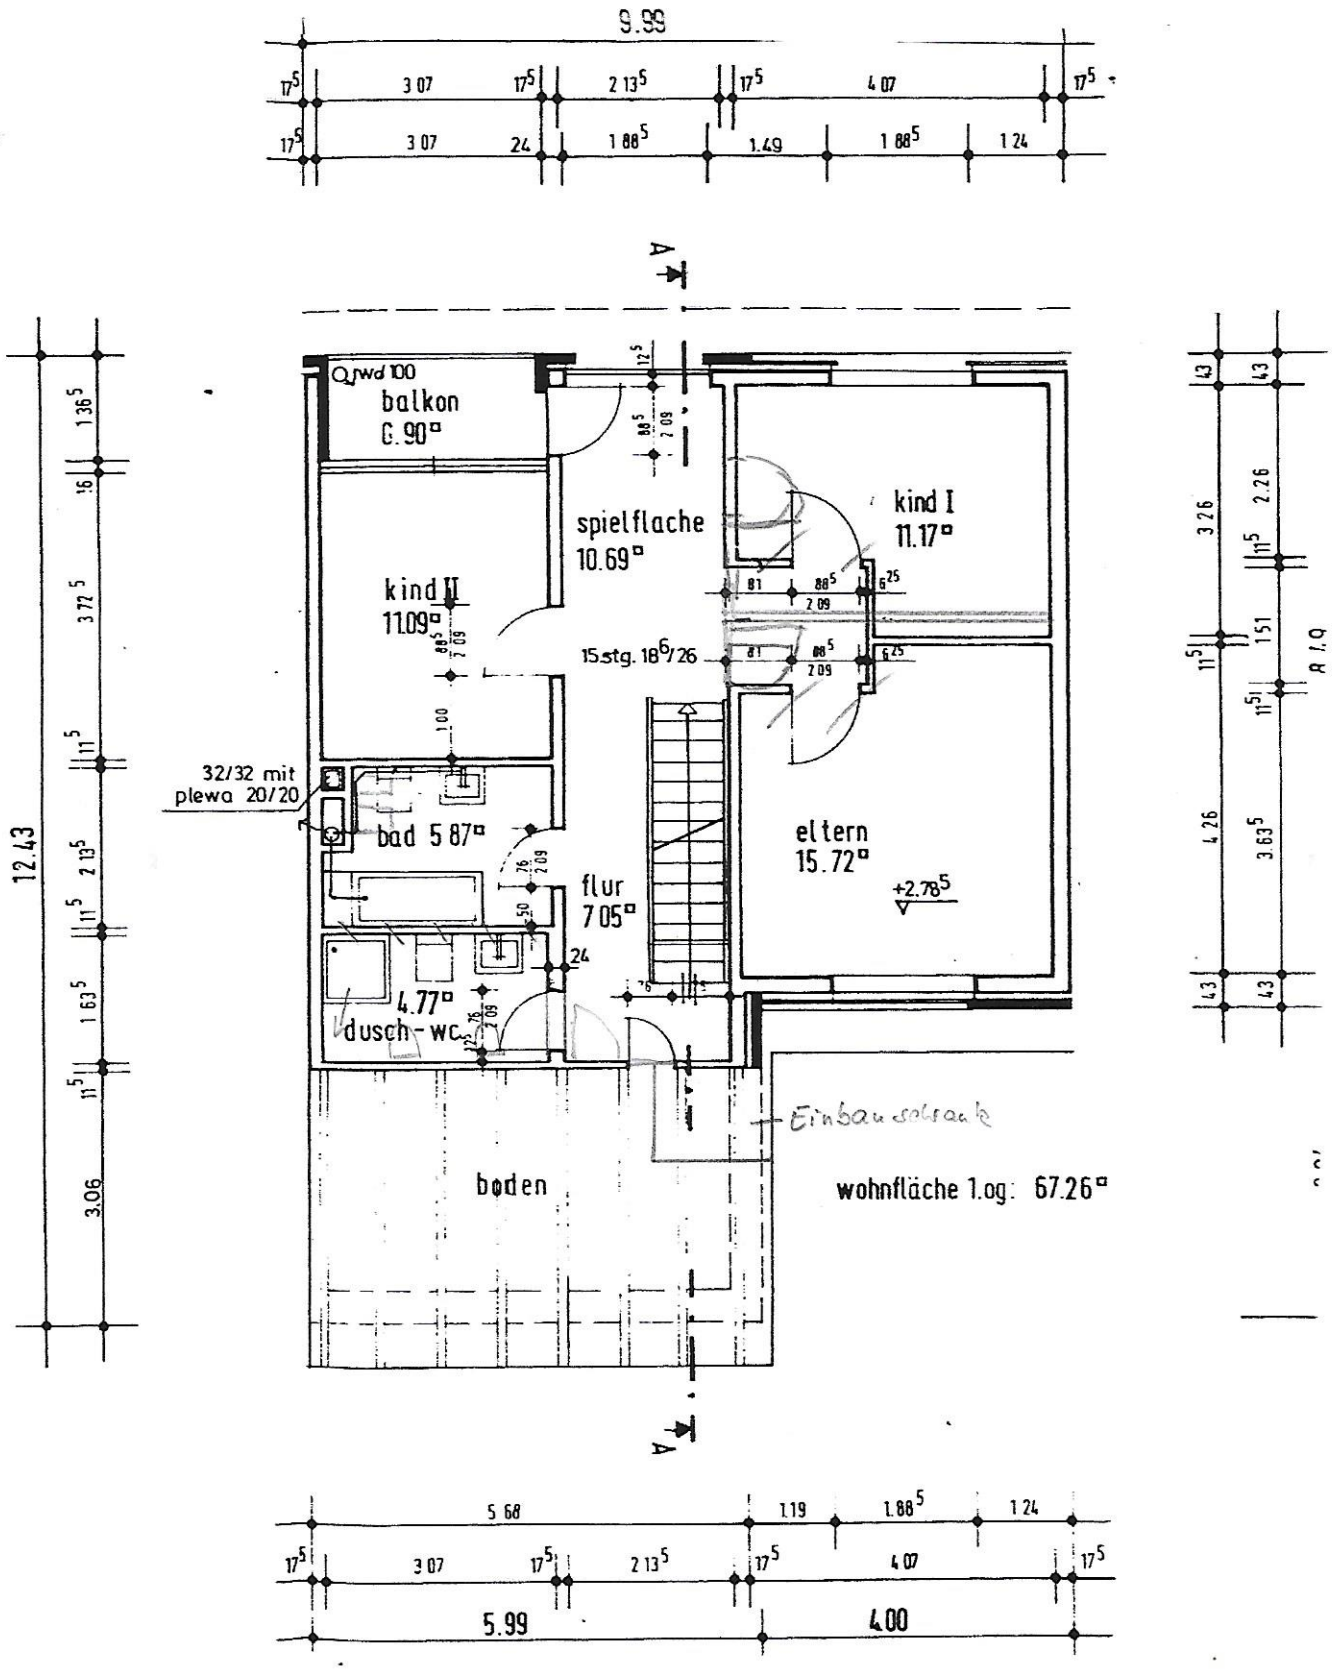


Vorbau ..
Dresche

wohnfläche eg: 61.15□
garage: 15.65□


9.99
3 07
2 13⁵
4 07
3 07
24
1 88⁵
1.49
1 88⁵
1 24
A
A
Qjwd 100
balkon
6.90□
spielflache
10.69□
kind I
11.17□
kind II
11.09□
15.stg. 18/26
32/32 mit
plewa 20/20
bad 5 87□
flur
7 05□
eltern
15.72□
+2.78⁵
4.77□
dusch-wc
Einbauschrank
boden
wohnfläche 1.og: 67.26□
12.43
5 68
1.19
1 88⁵
1 24
3 07
2 13⁵
4 07
5.99
4.00