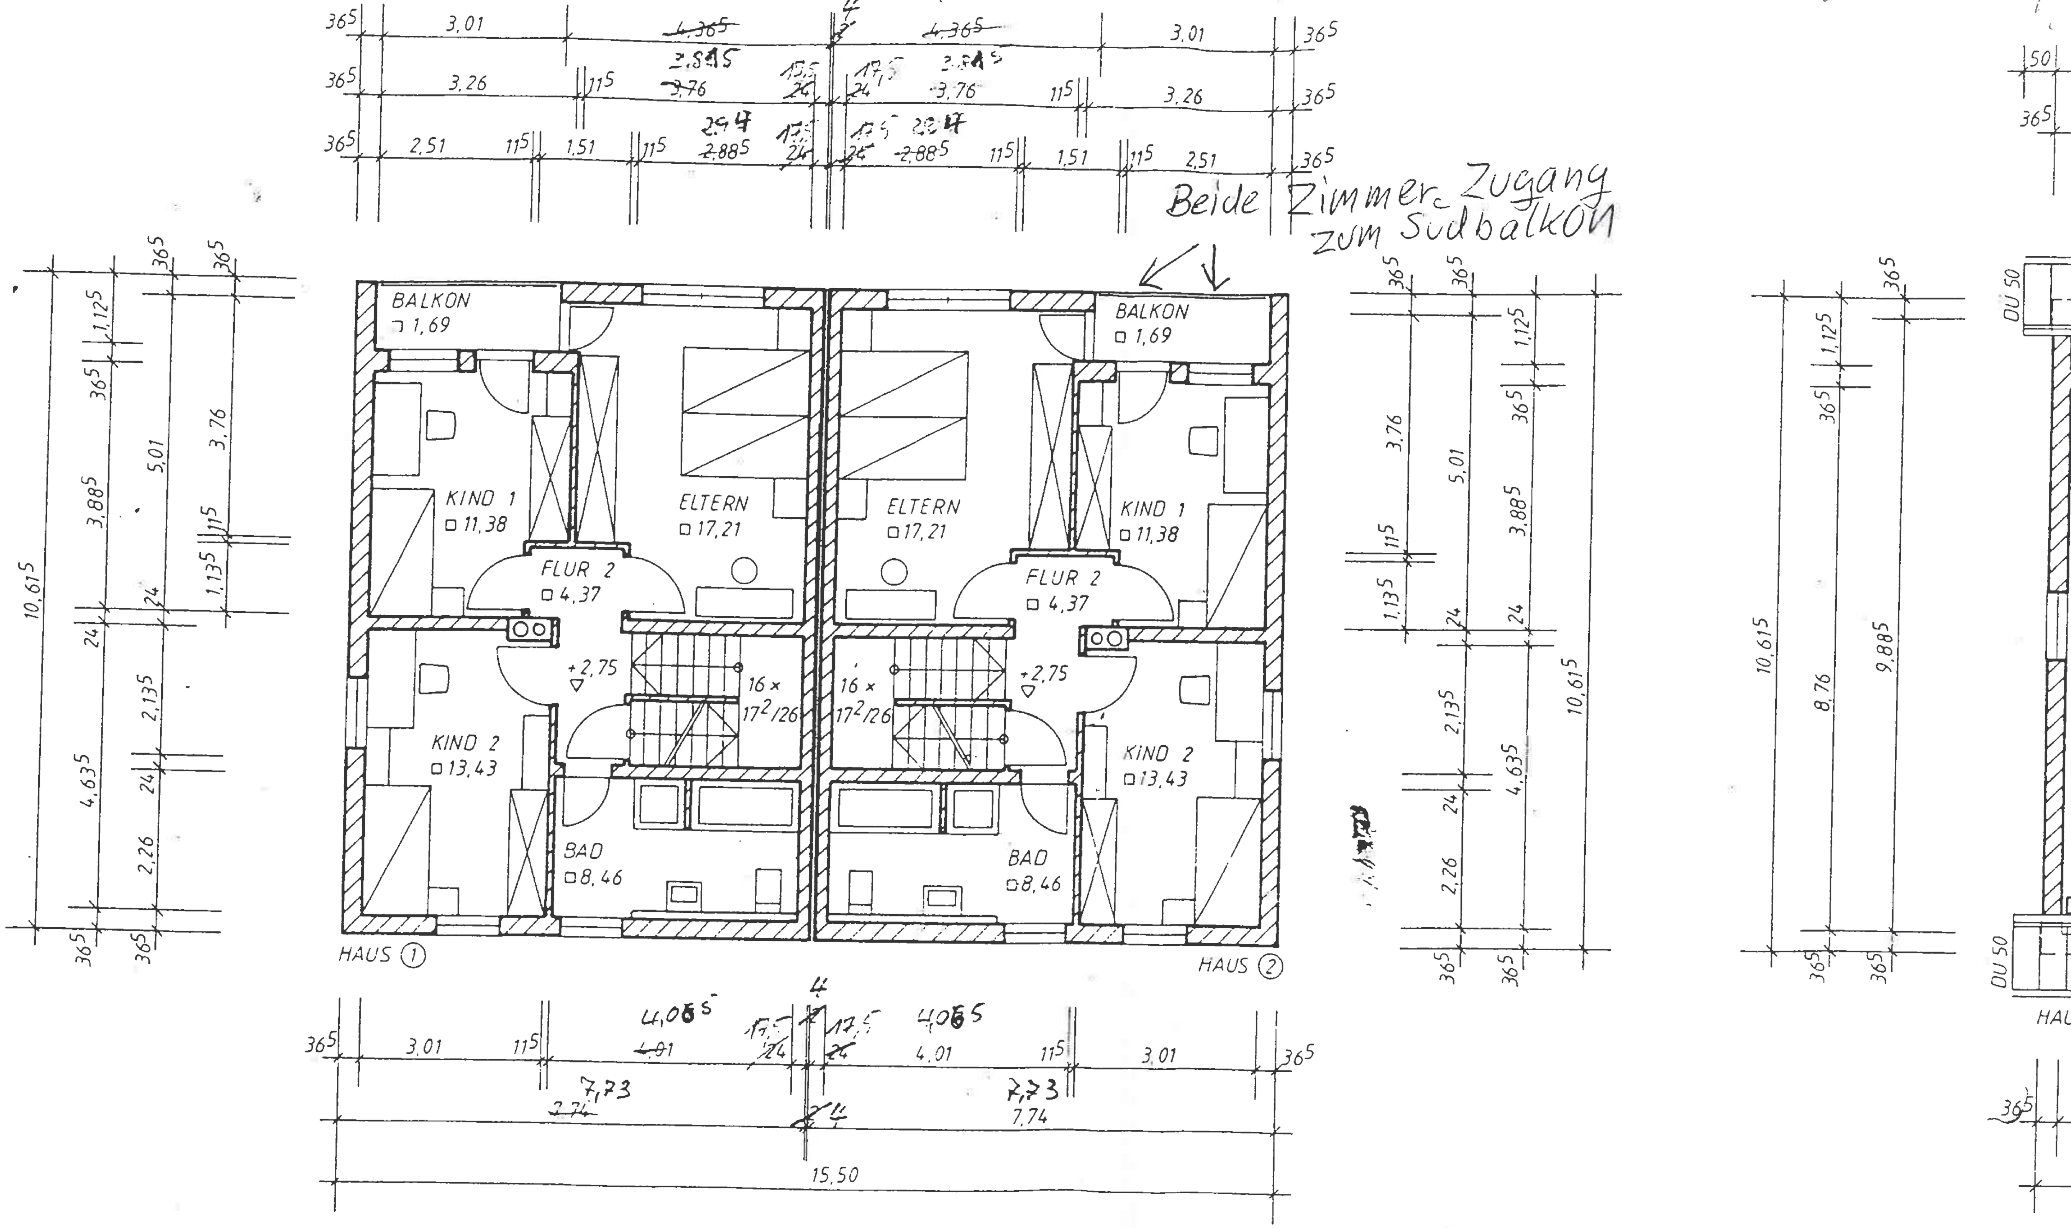


GRUNDRISS OG, M 1:100