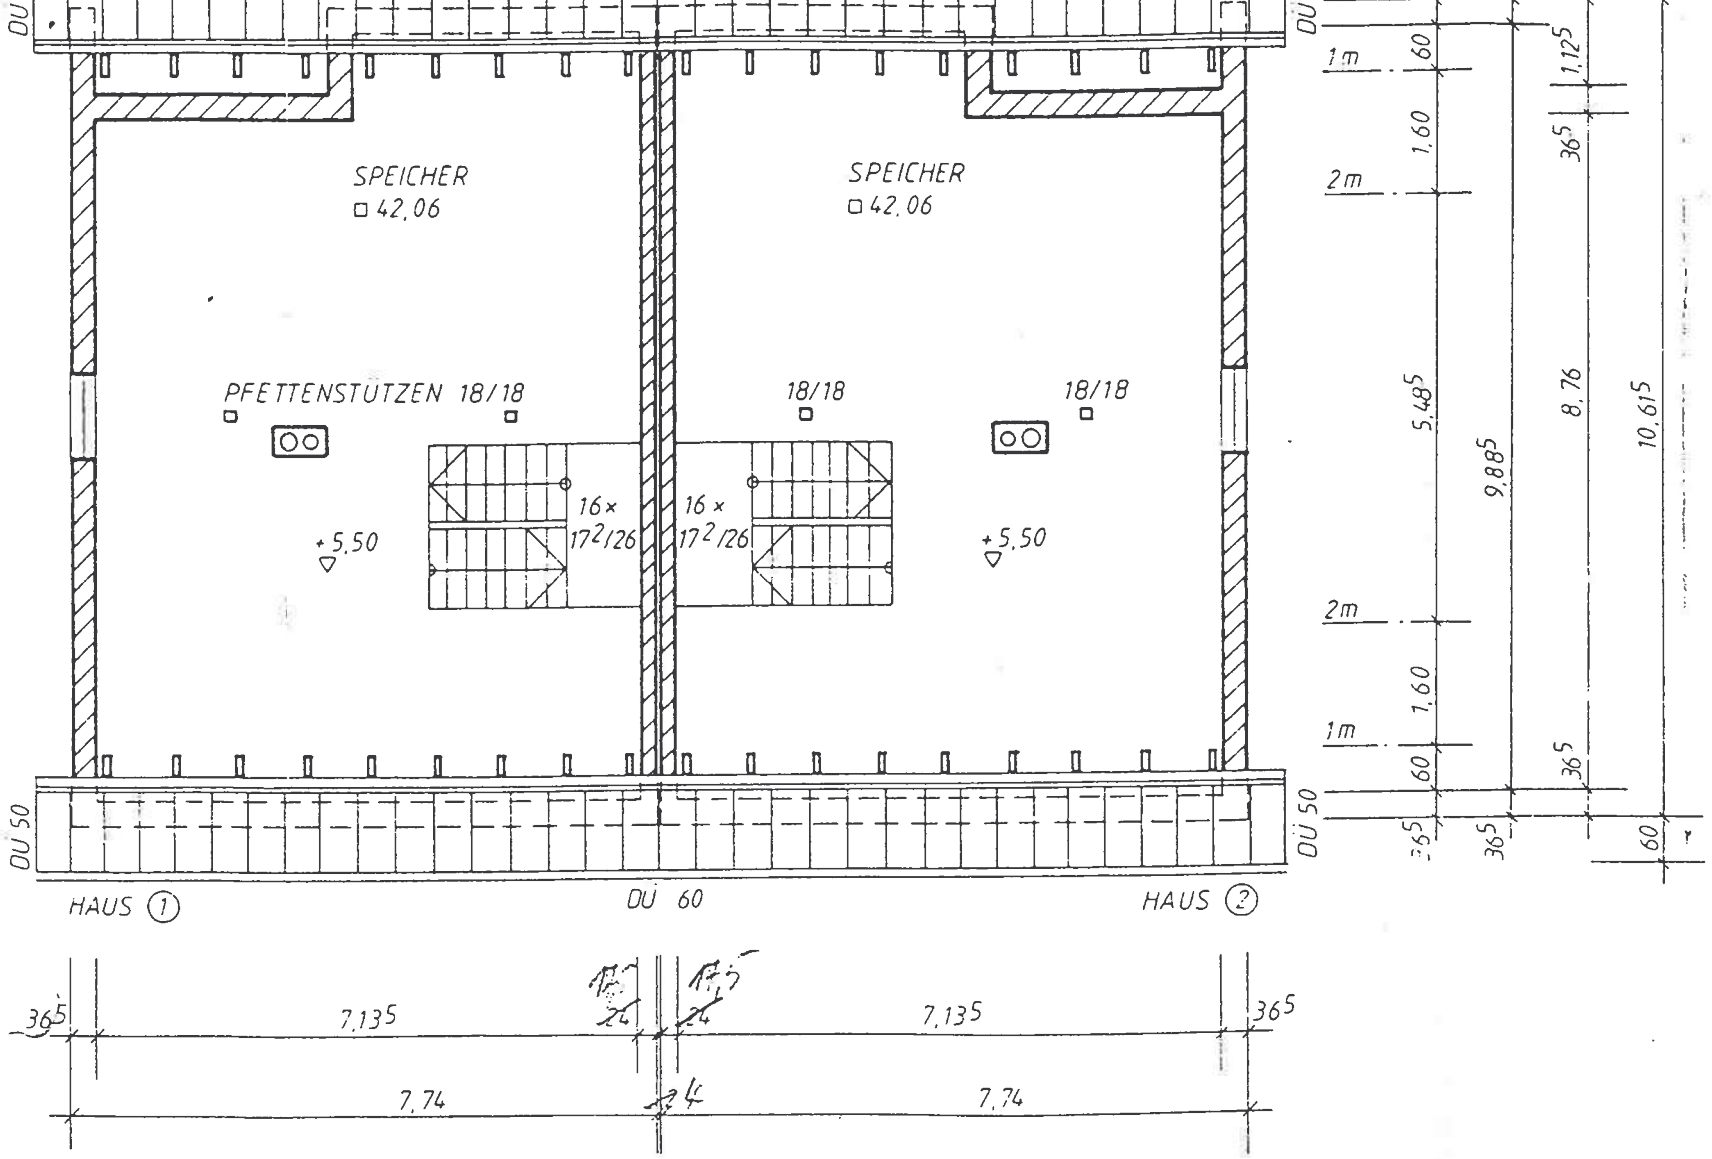


GRUNDRISS DG, M 1:100