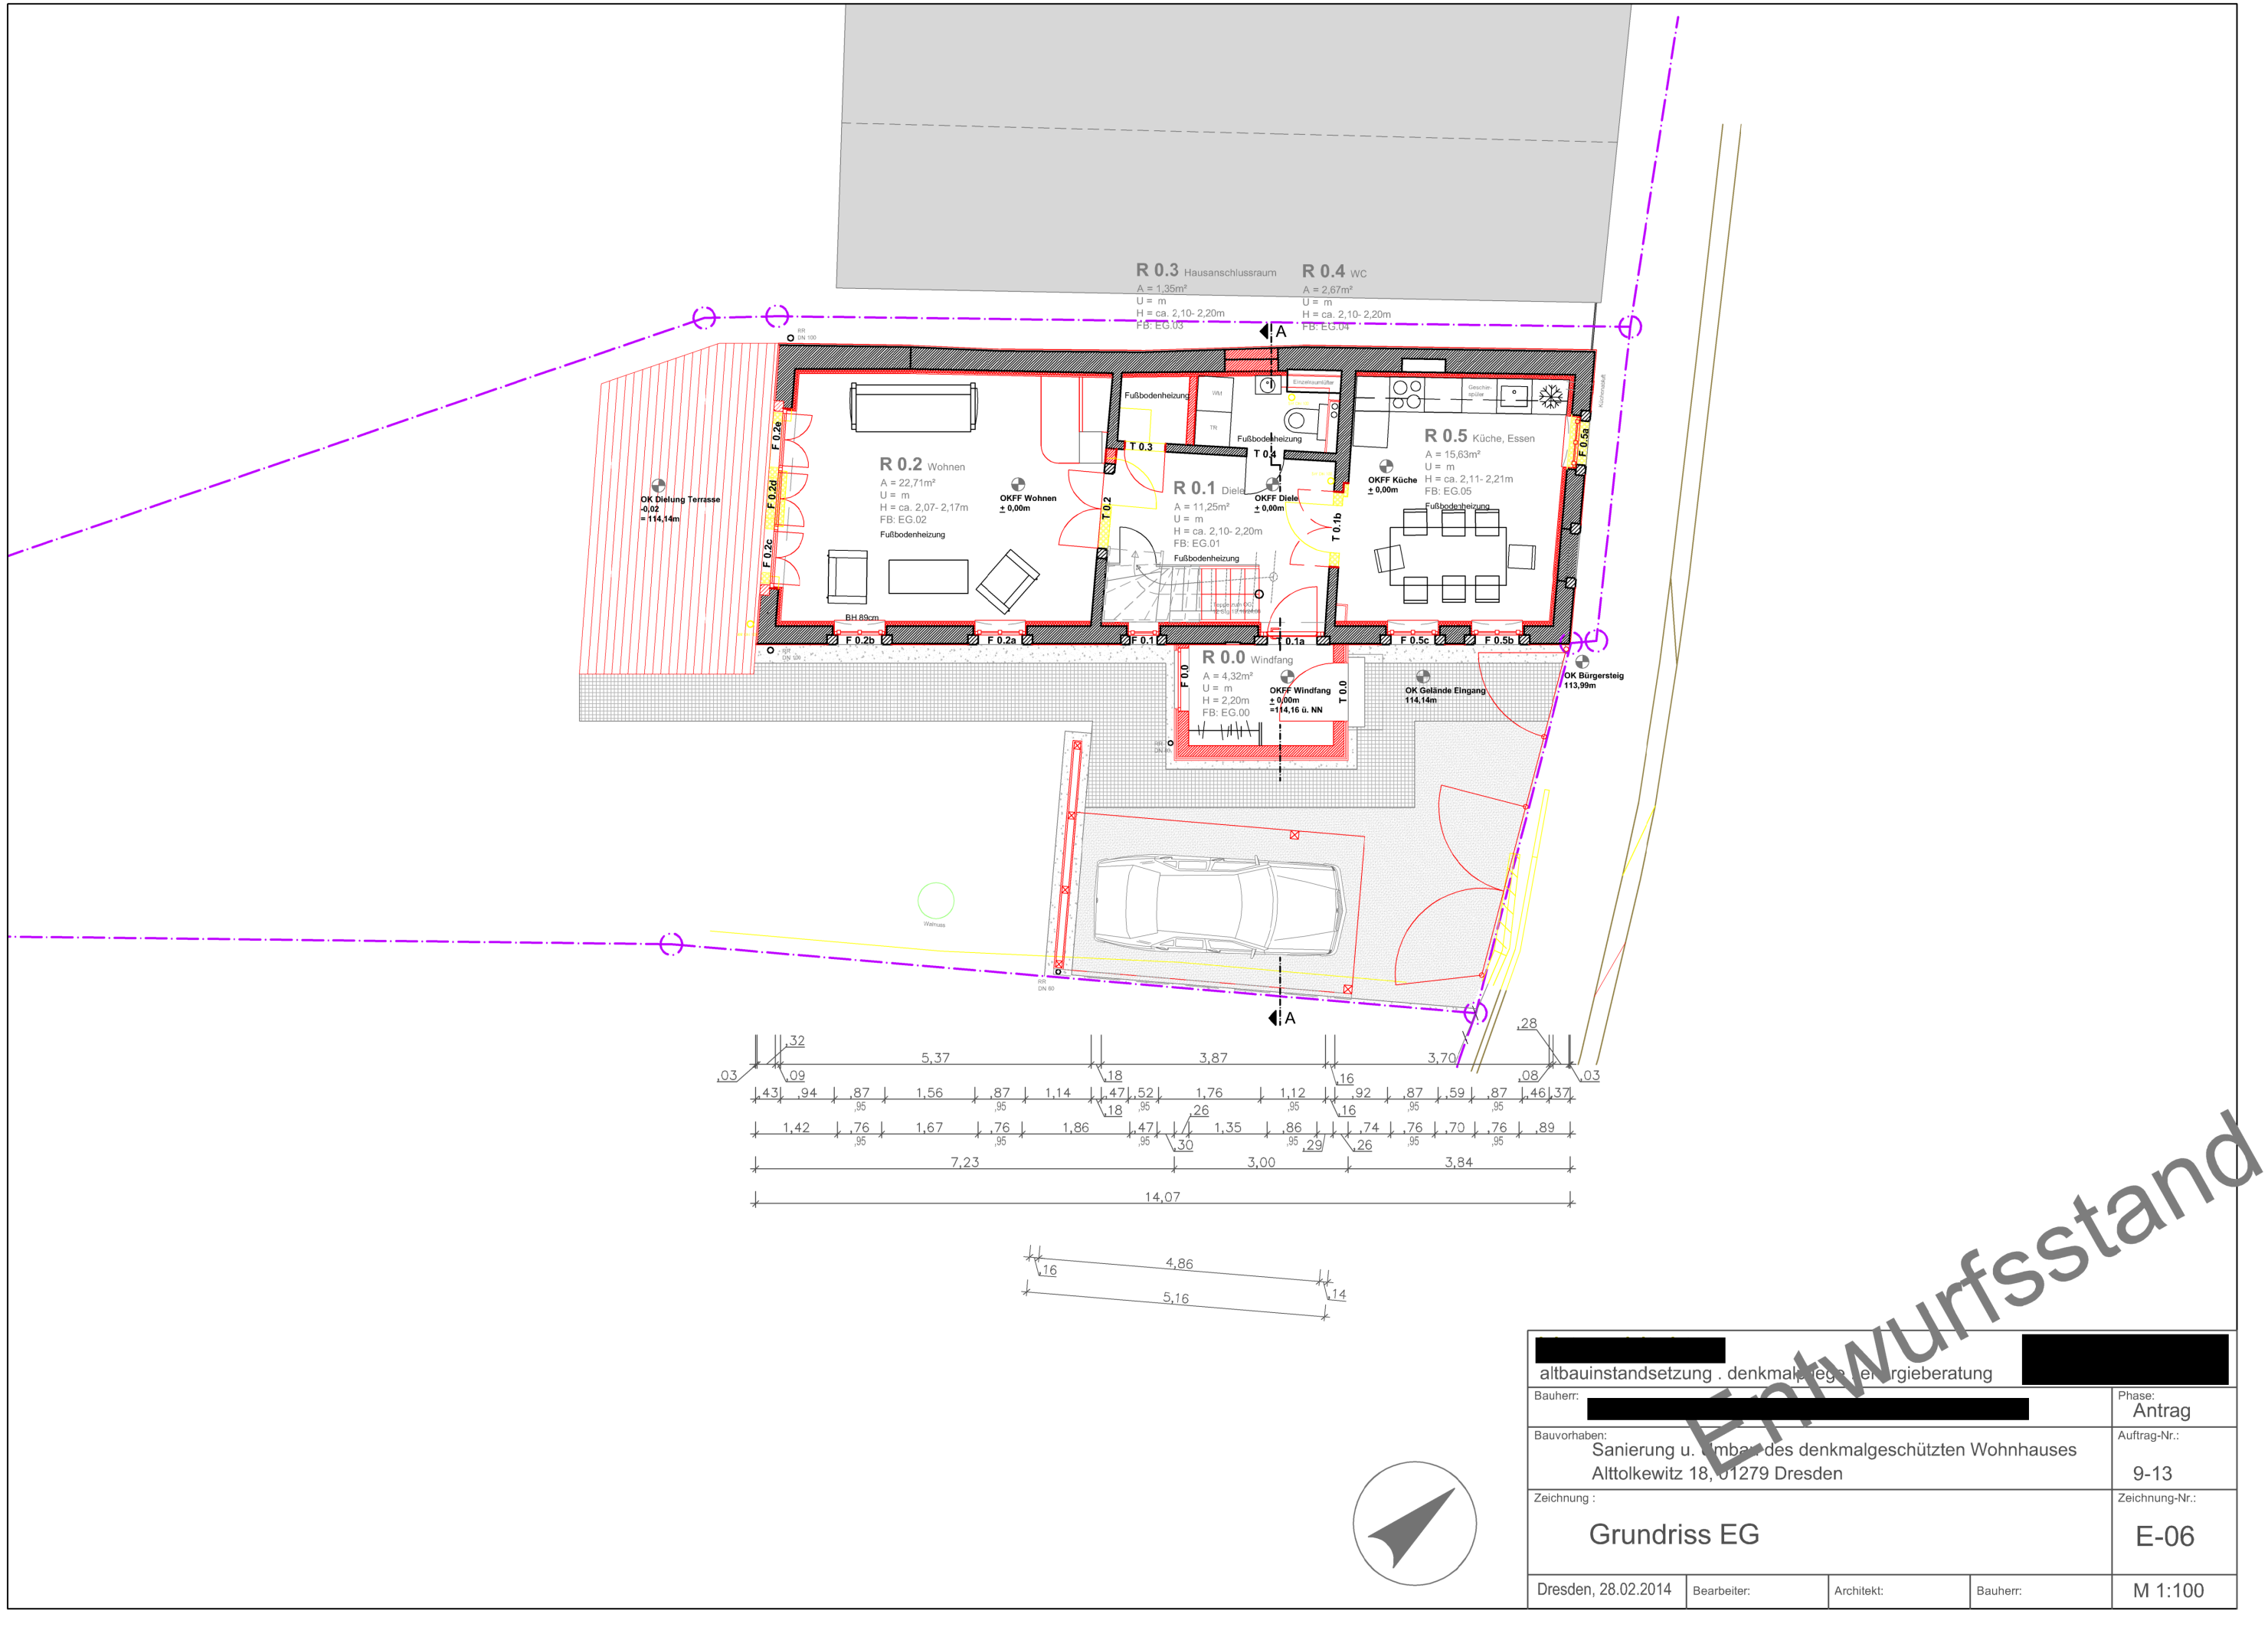


altbauinstandsetzung . denkmalpflege . energieberatung

Bauherr: [redacted]		Phase: Antrag
Bauvorhaben: Sanierung u. Umbau des denkmalgeschützten Wohnhauses Alttolkewitz 18, 01279 Dresden		Auftrag-Nr.: 9-13
Zeichnung : Grundriss EG		Zeichnung-Nr.: E-06
Dresden, 28.02.2014	Bearbeiter: / Architekt: / Bauherr:	M 1:100

Entwurfsstand