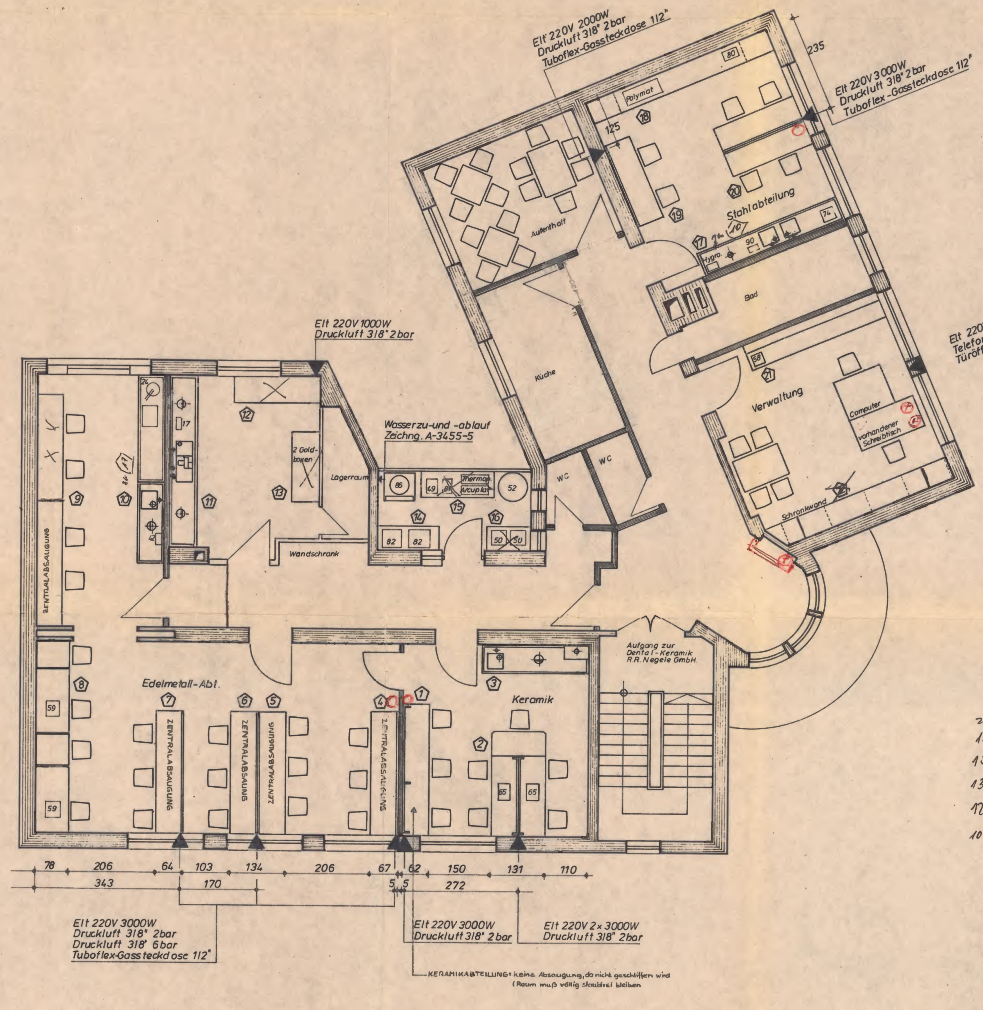


12) 4208.-
11) 860.-
10) 1792.60
13) 987.-
12) 2893.-
10) 1884.-

Akte

Gewerbeaufsichtlich geprüft
Duisburg, den 7.1. 19 19

FIRMA	Dental-Keramik R.R.Negele GmbH 4100 Duisburg, Moselstrasse 9			
MASSTAB	GEZEICHNET	DATUM	ÄNDERUNGEN	
1:50	Schz.	24.6.78		
	ZEICHN. NR.	G-3455	Grundriß	

GEBR. FREUDING LABOREINRICHTUNGEN
8949 STETTEN ALLG. TEL. 08261 / 8180