JAKOVLEV + PARTNER
HAMBURGER IMMOBILIEN

JAKOVLEV + PARTNER • OSTERSTRAßE 9 • 20259 HAMBURG

Frau
Ulrika Leverenz
27 Pembridge Villas

W11 3EP London

Hamburg, 24.08.06

WEG Bruncknorstweg 38 – 44a
Nummerierung und Verteilung der Tiefgaragenstellplätze

Sehr geehrte Frau Leverenz,

wie auf der Eigentümerversammlung am 16. August 2006 besprochen, ist die Nummerierung der Tiefgaragenstellplätze im II. Bauabschnitt zum Teil nicht korrekt. Daher wird die Nummerierung in den nächsten Tagen geändert werden. Bitte beachten Sie, dass diese Stellplatznummern nicht mit den Wohnungsnummern identisch sind!

Des weiteren gab und gibt es immer wieder Unklarheiten bezüglich der Zuordnung der Stellplätze. Die Verwaltung hat daher vom zuständigen Notariat, dass beim Verkauf der Wohnungen die Stellplätze mitverteilt hat, eine Liste angefordert, zu welcher Wohnung welcher Stellplatz gehört und diese, soweit möglich, mit den vorliegenden Kaufverträgen abgeglichen.

Auf der Grundlage dieser Liste und den Plänen aus der Teilungserklärung hat die Verwaltung nunmehr die anliegenden Pläne erstellt, aus der sowohl die Stellplatznummern als auch die Wohnungsnummern zu ersehen sind, zu der der jeweilige Stellplatz gehört

Wir möchten Sie bitten, ab dem Stichtag

Freitag, den 01. September 2006


nur mehr den mit Ihrer Wohnung erworbenen Stellplatz, gemäß dem beigefügten Plan, zu nutzen. Sollten Sie Ihren Stellplatz vermietet haben, informieren Sie bitte auch Ihre Mieter!

Mit freundlichen Grüßen


Jakovlev + Partner
Immobilien GmbH + Co. KG

i.A. Christiane Katzung

Anlagen

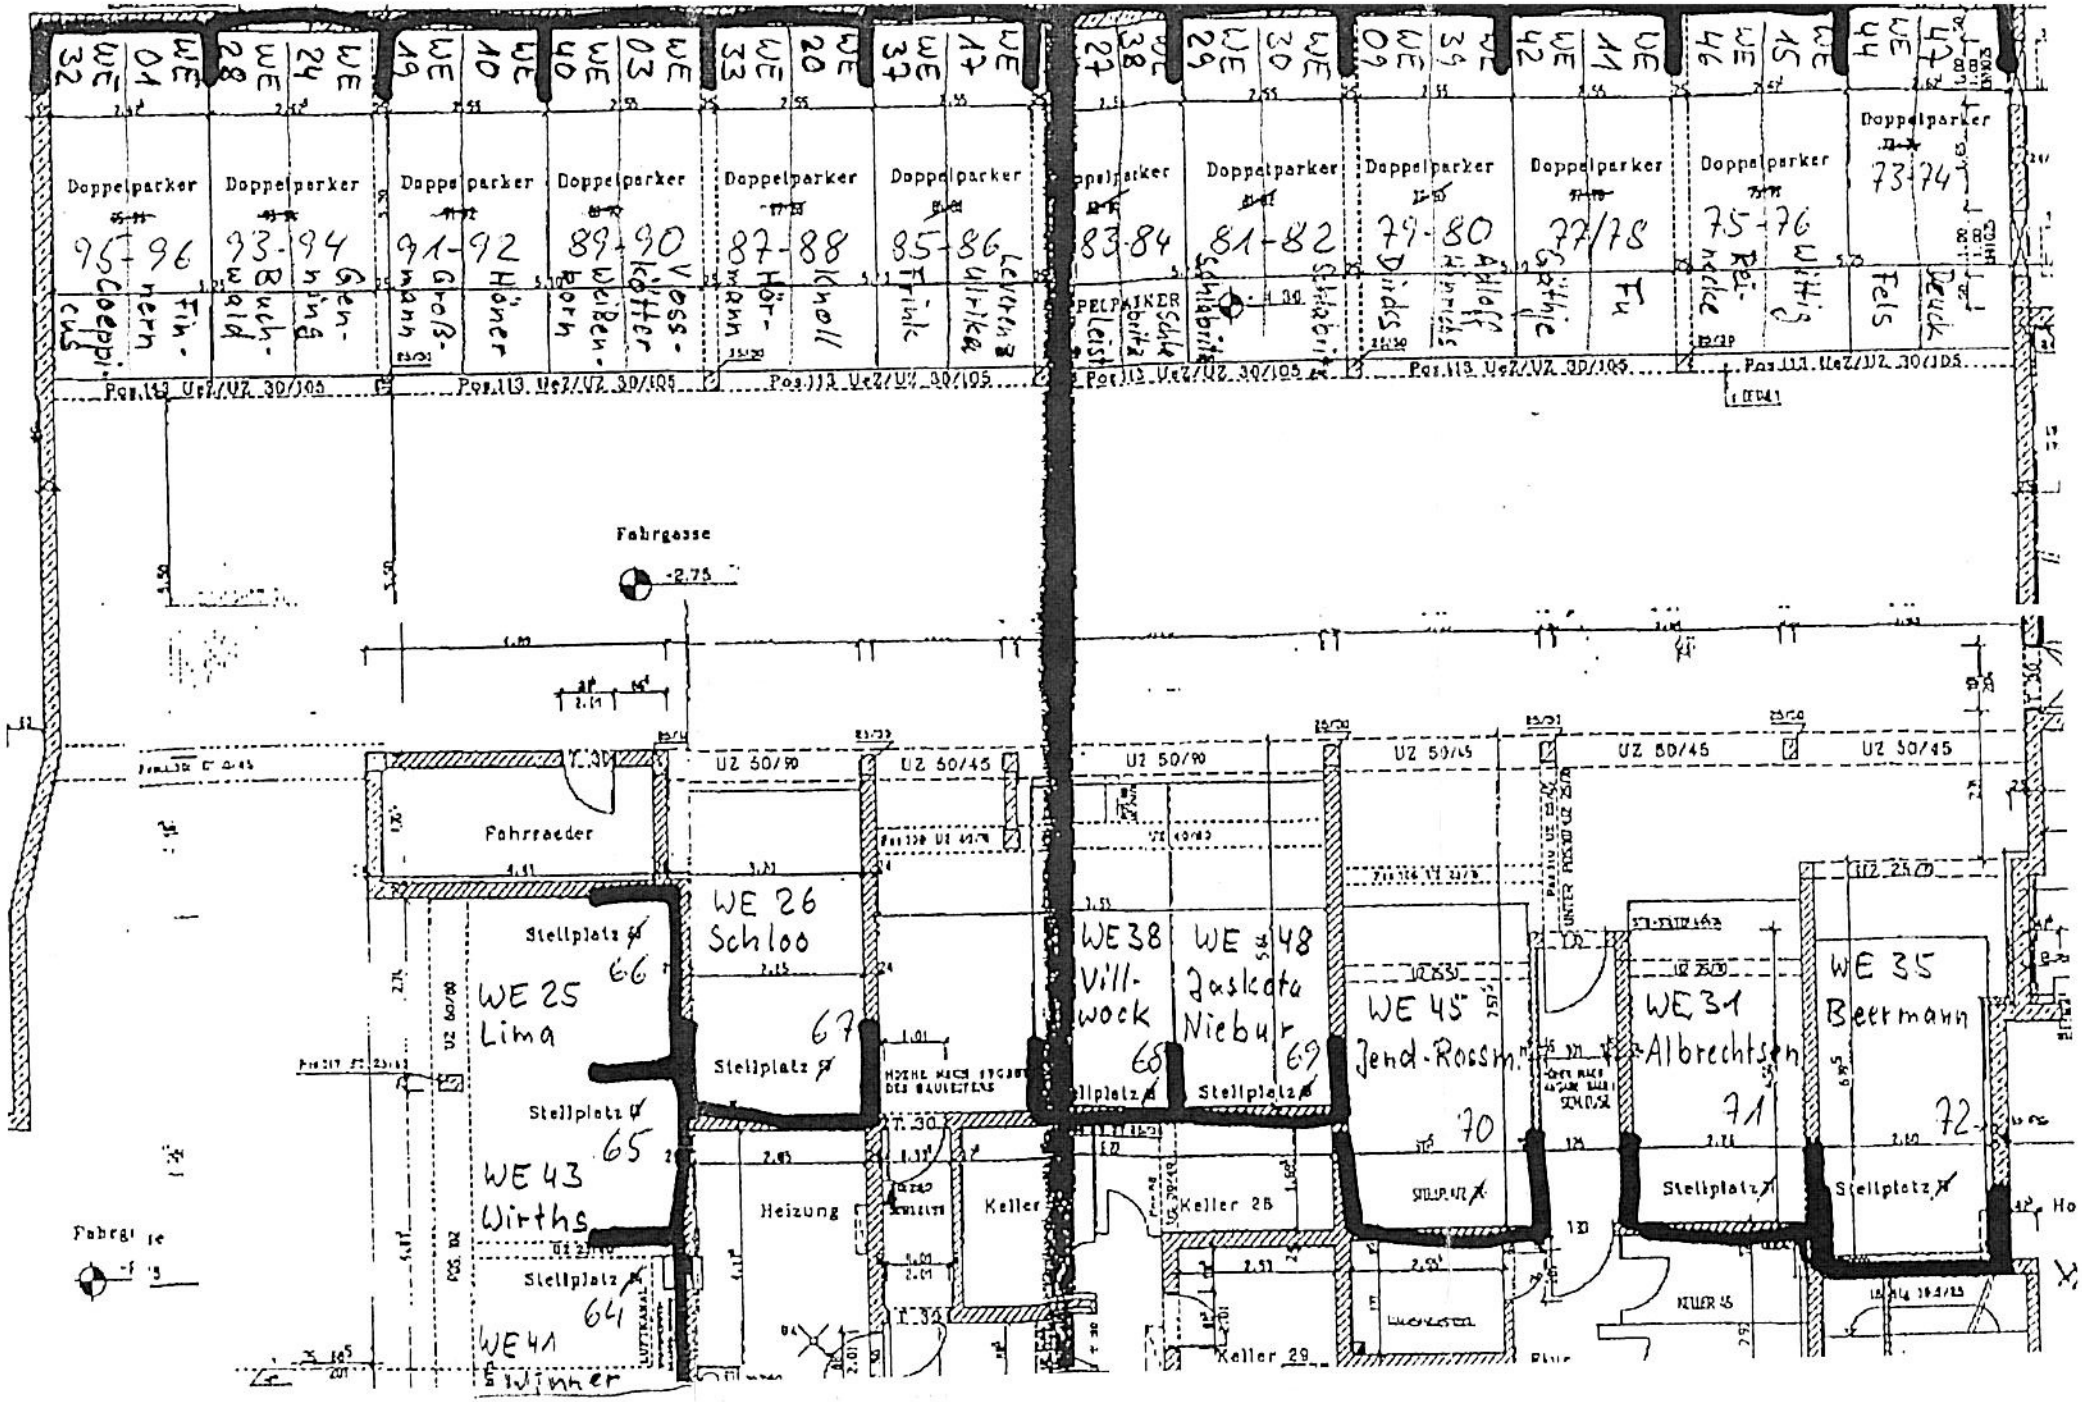

Stand Stpl. - Zuordnung
10.08.06

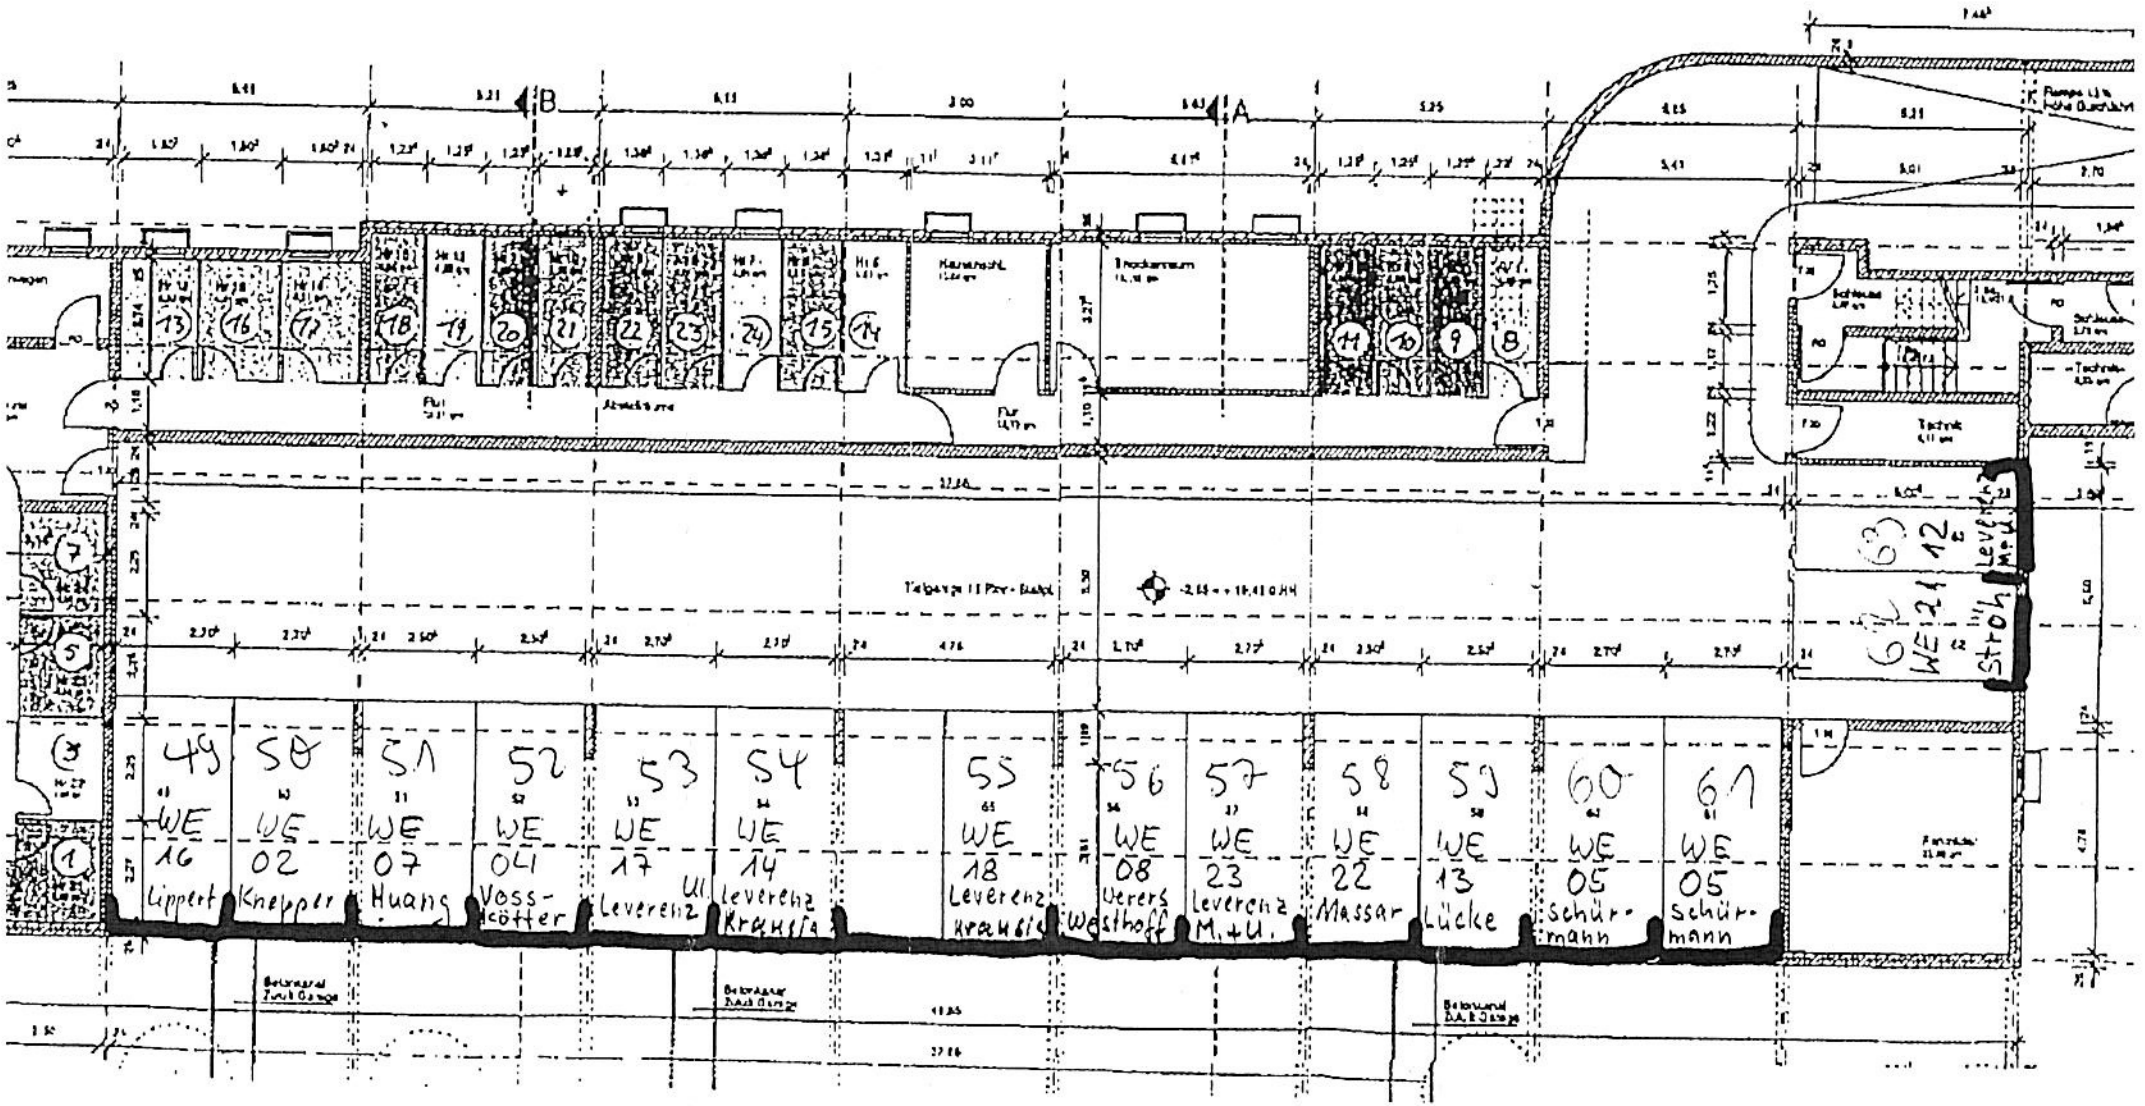

Stand Stpl. - Anordnung
10.08.06

2. Bauabschnitt