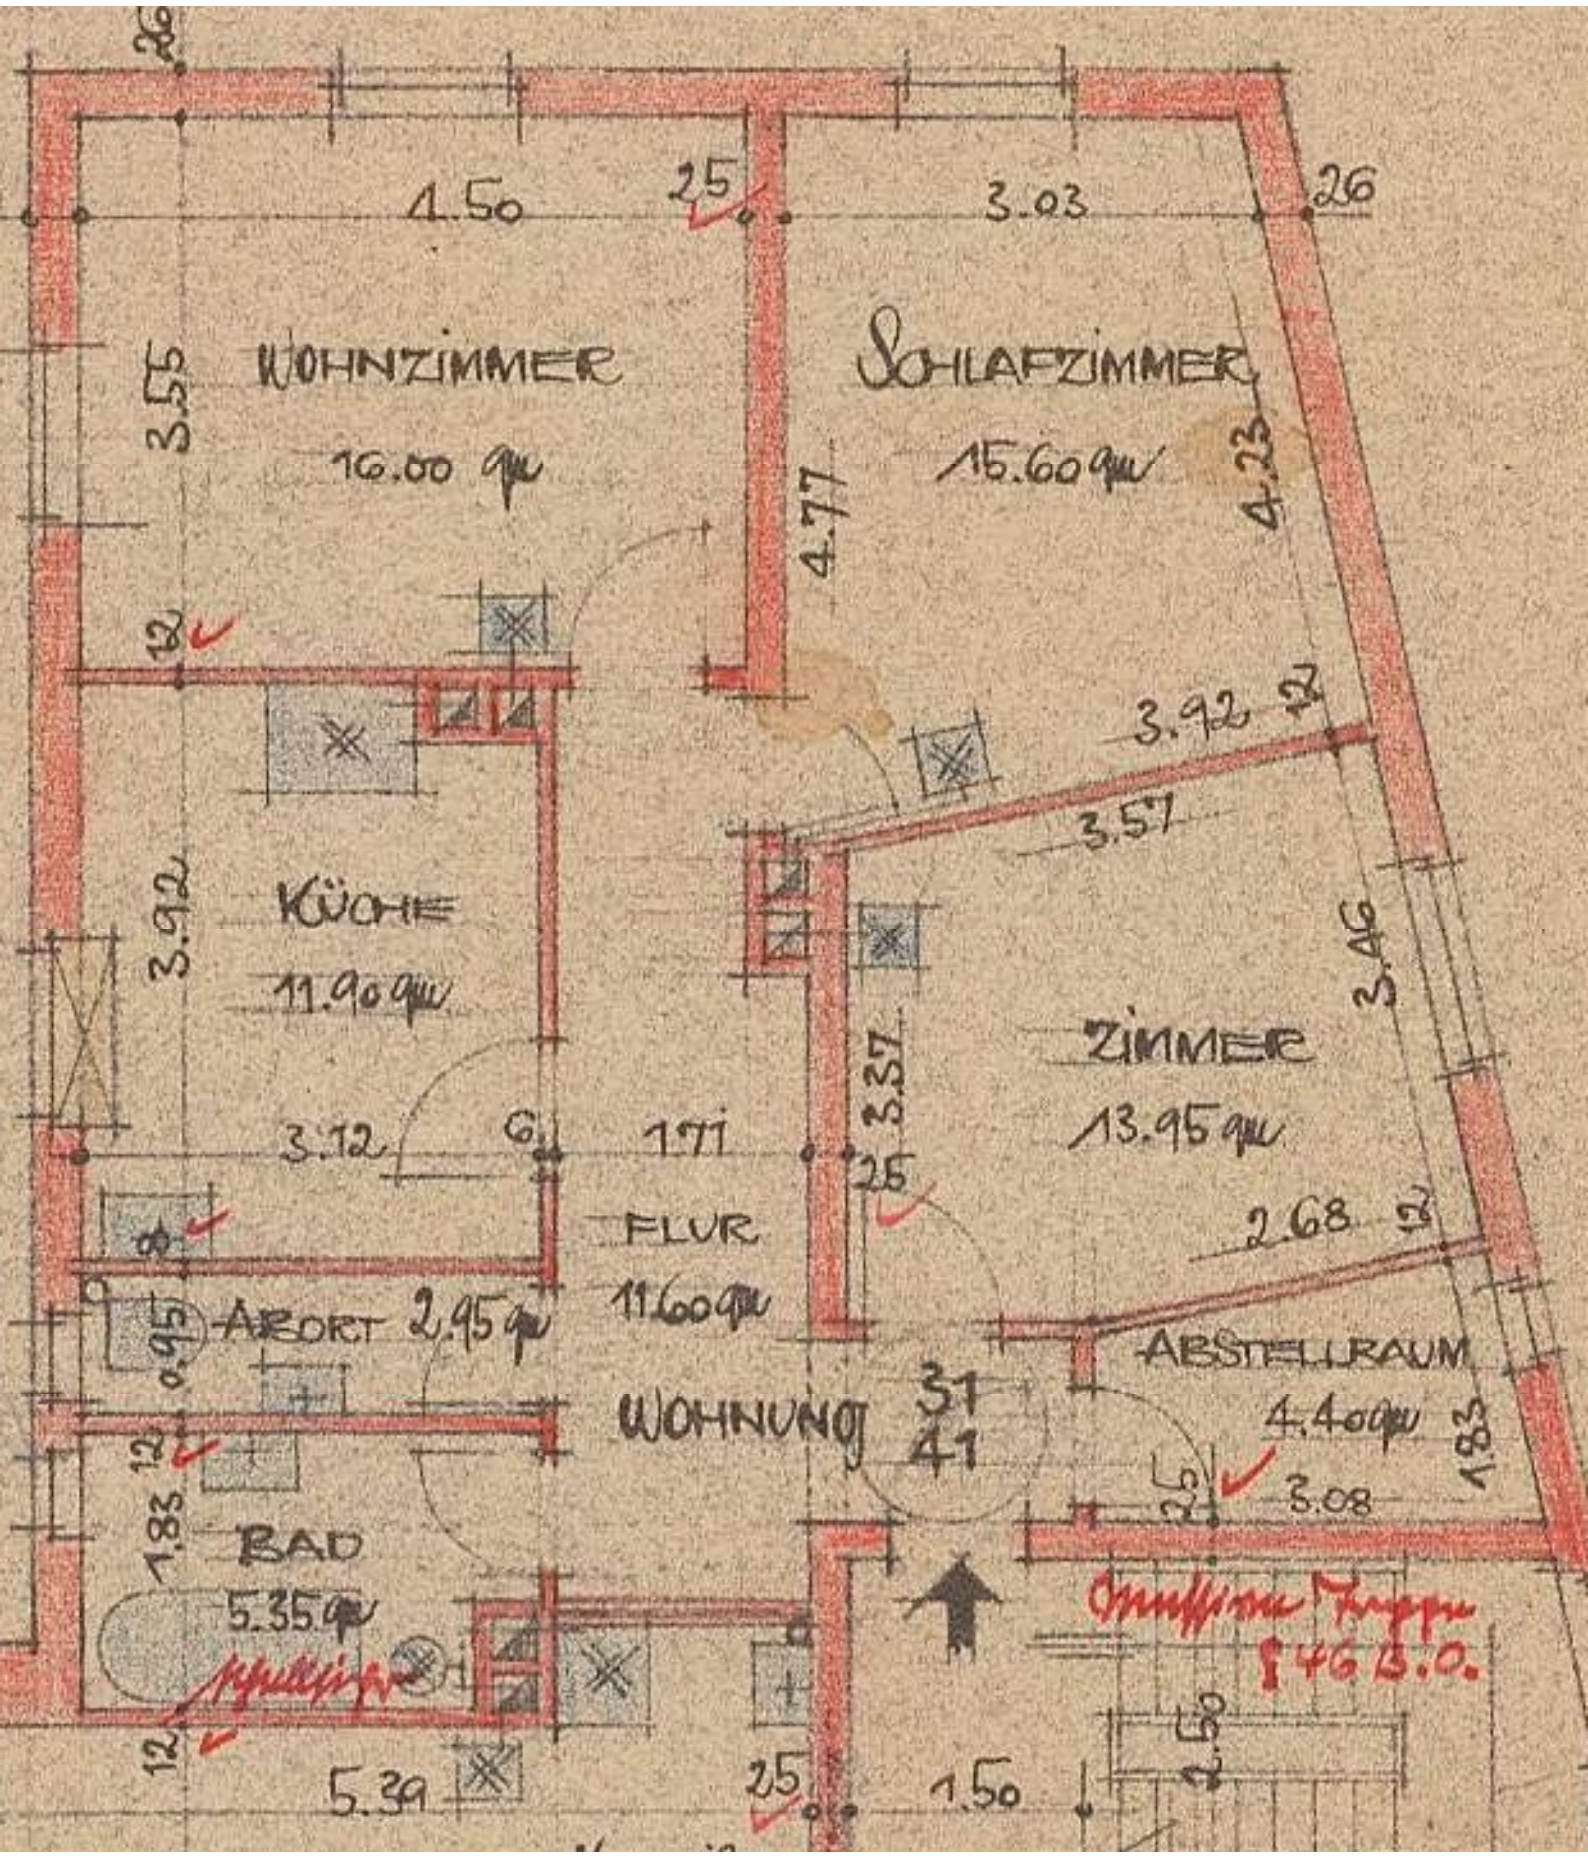

WOHNZIMMER
16.00 qm
SCHLAFZIMMER
15.60 qm
KÜCHE
11.90 qm
ZIMMER
13.95 qm
FLUR
11.60 qm
ABORT 2.95 qm
BAD
5.35 qm
ABSTELLRAUM
4.40 qm
WOHNUNG 31
41
1.50
3.03
3.55
4.77
4.23
3.92
3.57
3.46
3.12
1.71
3.57
2.68
1.83
3.08
5.39
1.50