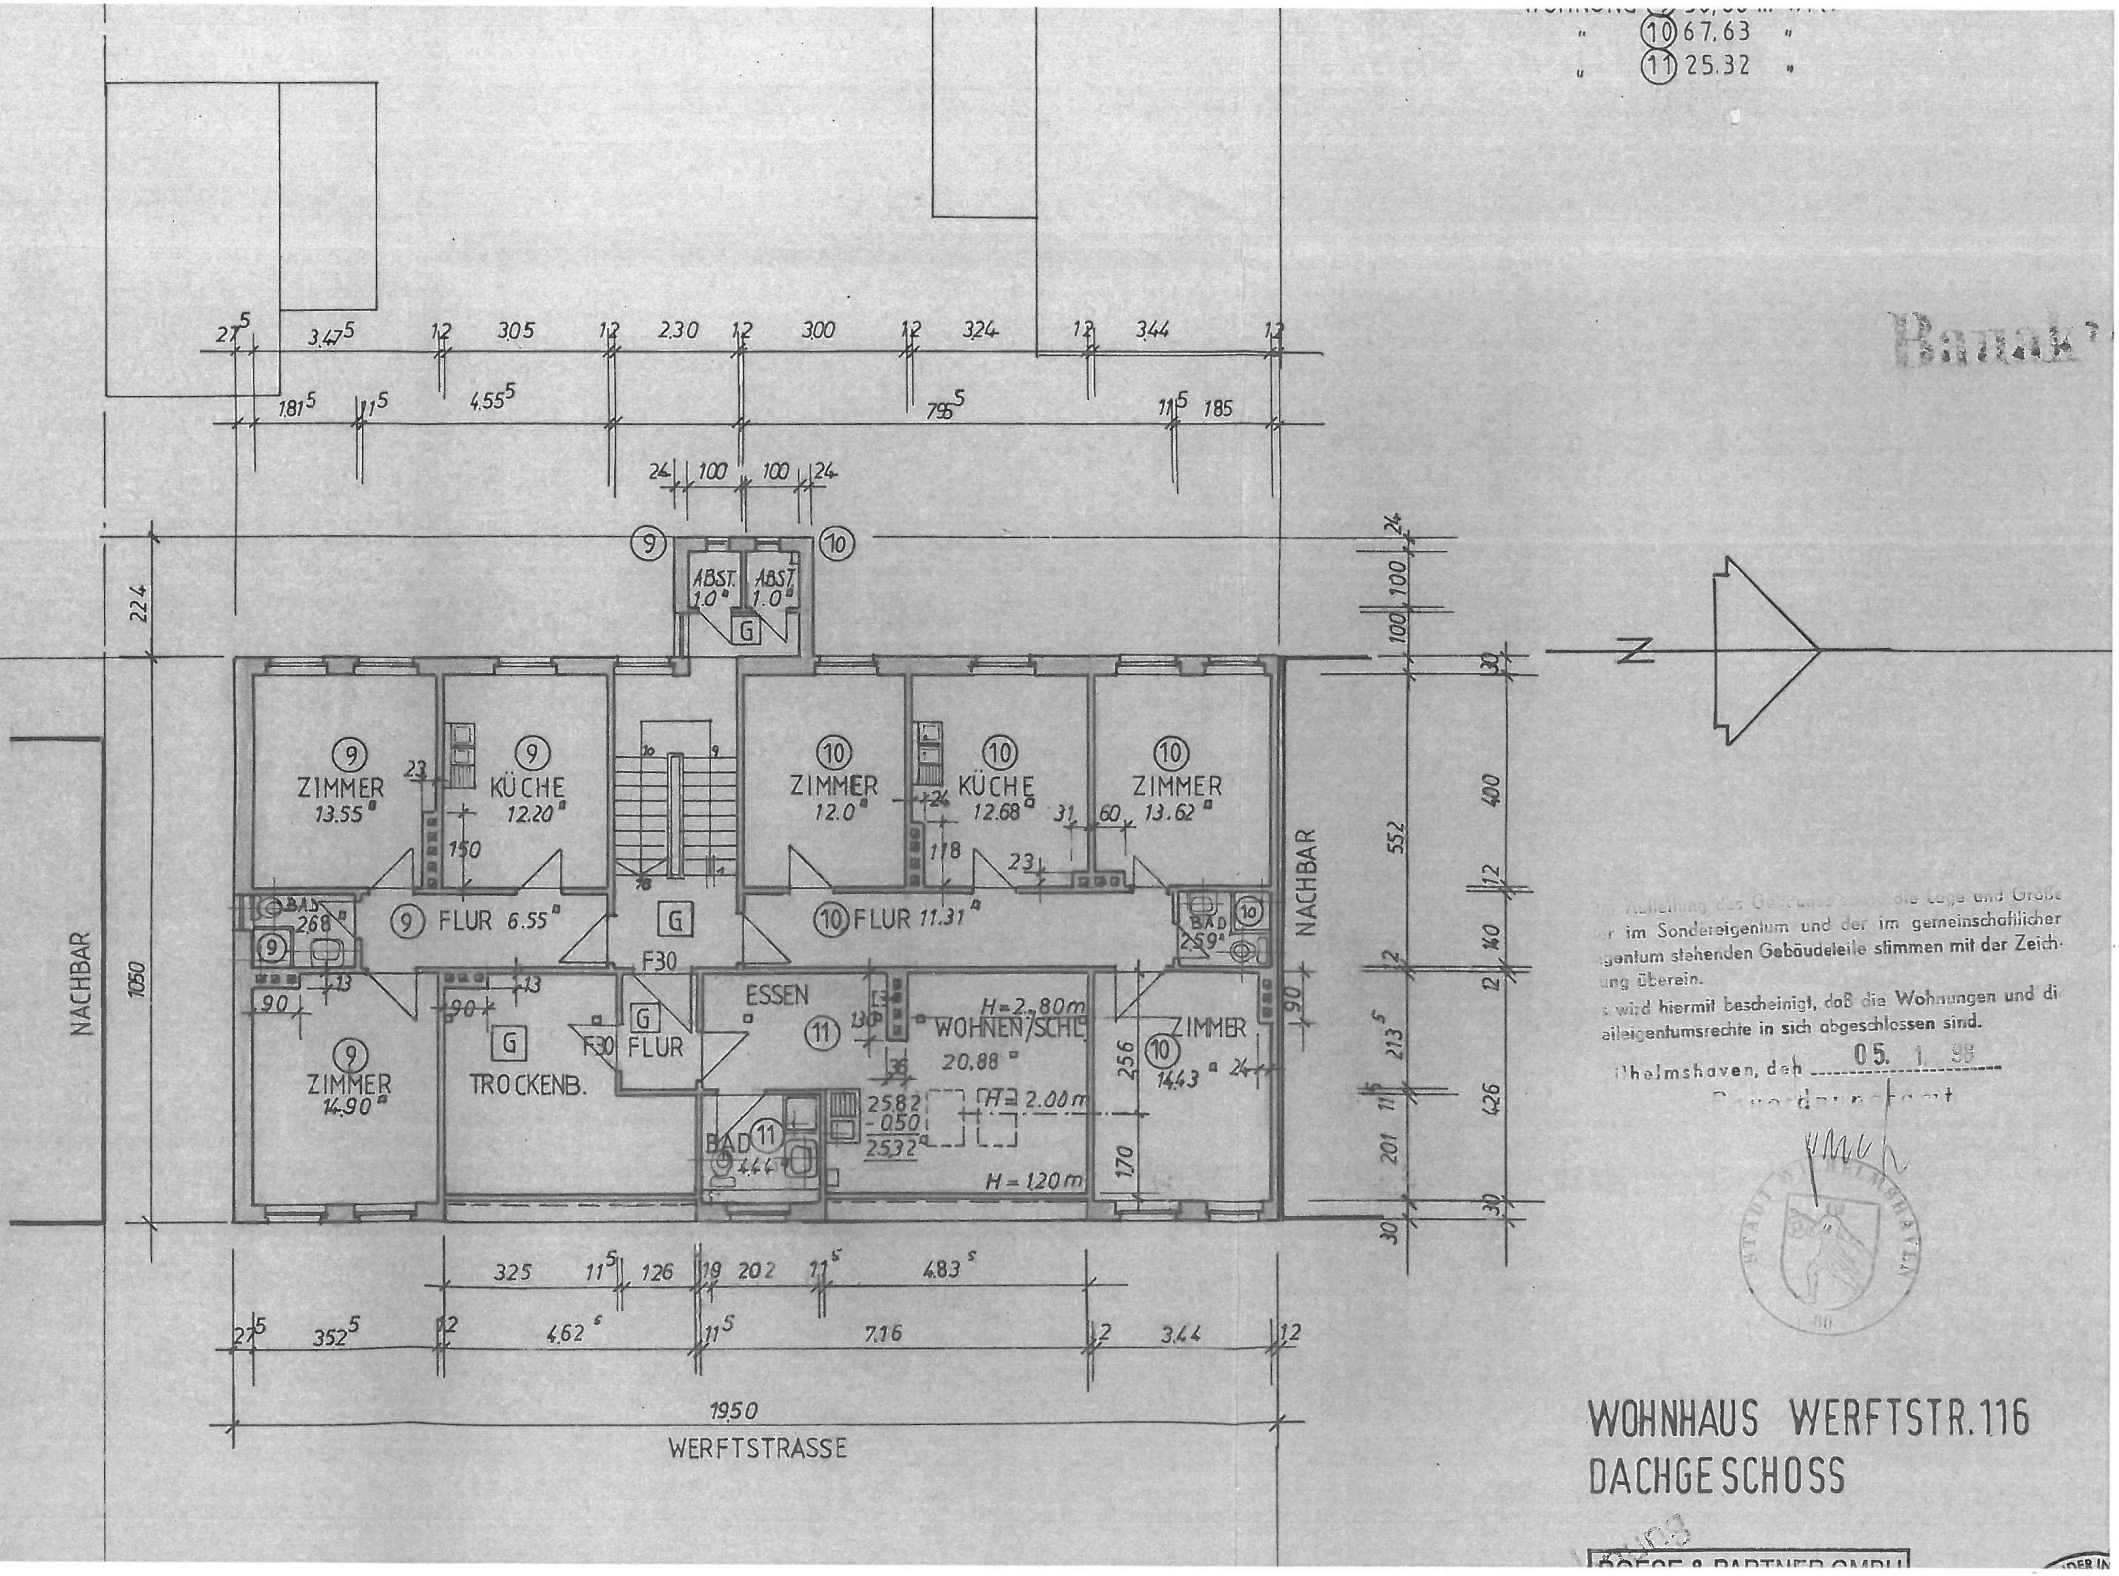


Bauamt

Die Aufteilung des Gebäudes [illegible] die Lage und Größe der im Sondereigentum und der im gemeinschaftlicher Eigentum stehenden Gebäudeteile stimmen mit der Zeichnung überein.

Es wird hiermit bescheinigt, daß die Wohnungen und die Teileigentumsrechte in sich abgeschlossen sind.

Wilhelmshaven, den 05. 1. 98


Bauordnungsamt

WOHNHAUS WERFTSTR. 116
DACHGESCHOSS


BÖSE & PARTNER GMBH


Bauakte

- 5. Nov.

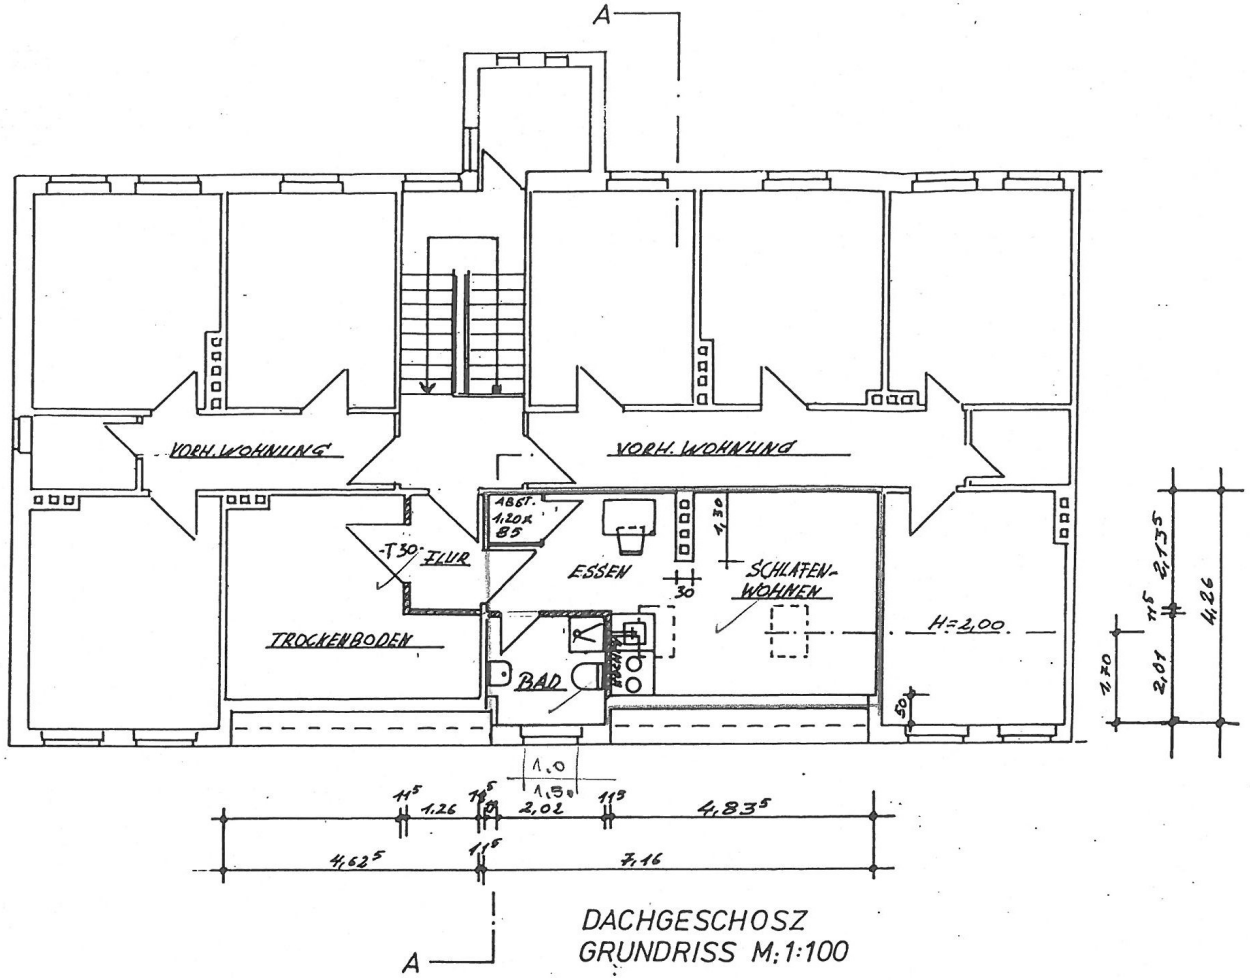

DACHGESCHOSZ
GRUNDRISS M:1:100

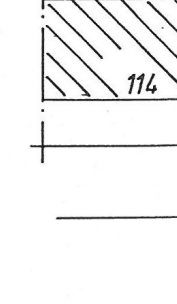

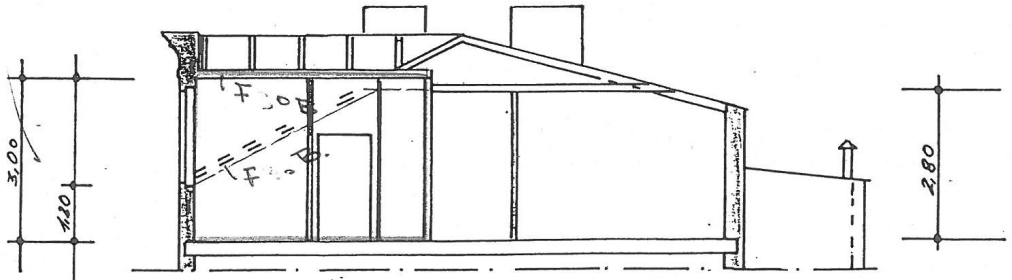

SCHNITT A-A

WERFTSTRASSE

LAGEPLAN M:1:500

BAUAUFSICHTLICH GEPRÜFT!
Nur gültig in Verbindung mit
Bauschein Nr. 0284/90
Wilhelmshaven, den 8. 1. 91 19
Stadt Wilhelmshaven
Bauordnungsamt

Im Auftrage
Hastedt
Dipl.-Ing.

F. Fanöe
Landestr. 20
2935 Bockhorn / Steinhausen

hier : Nutzungsänderung vom Bodenraum zum Apartment
Werftstr. 116
2940 Wilhelmshaven

Entwurfsverfasser

Bauherr