
Planung

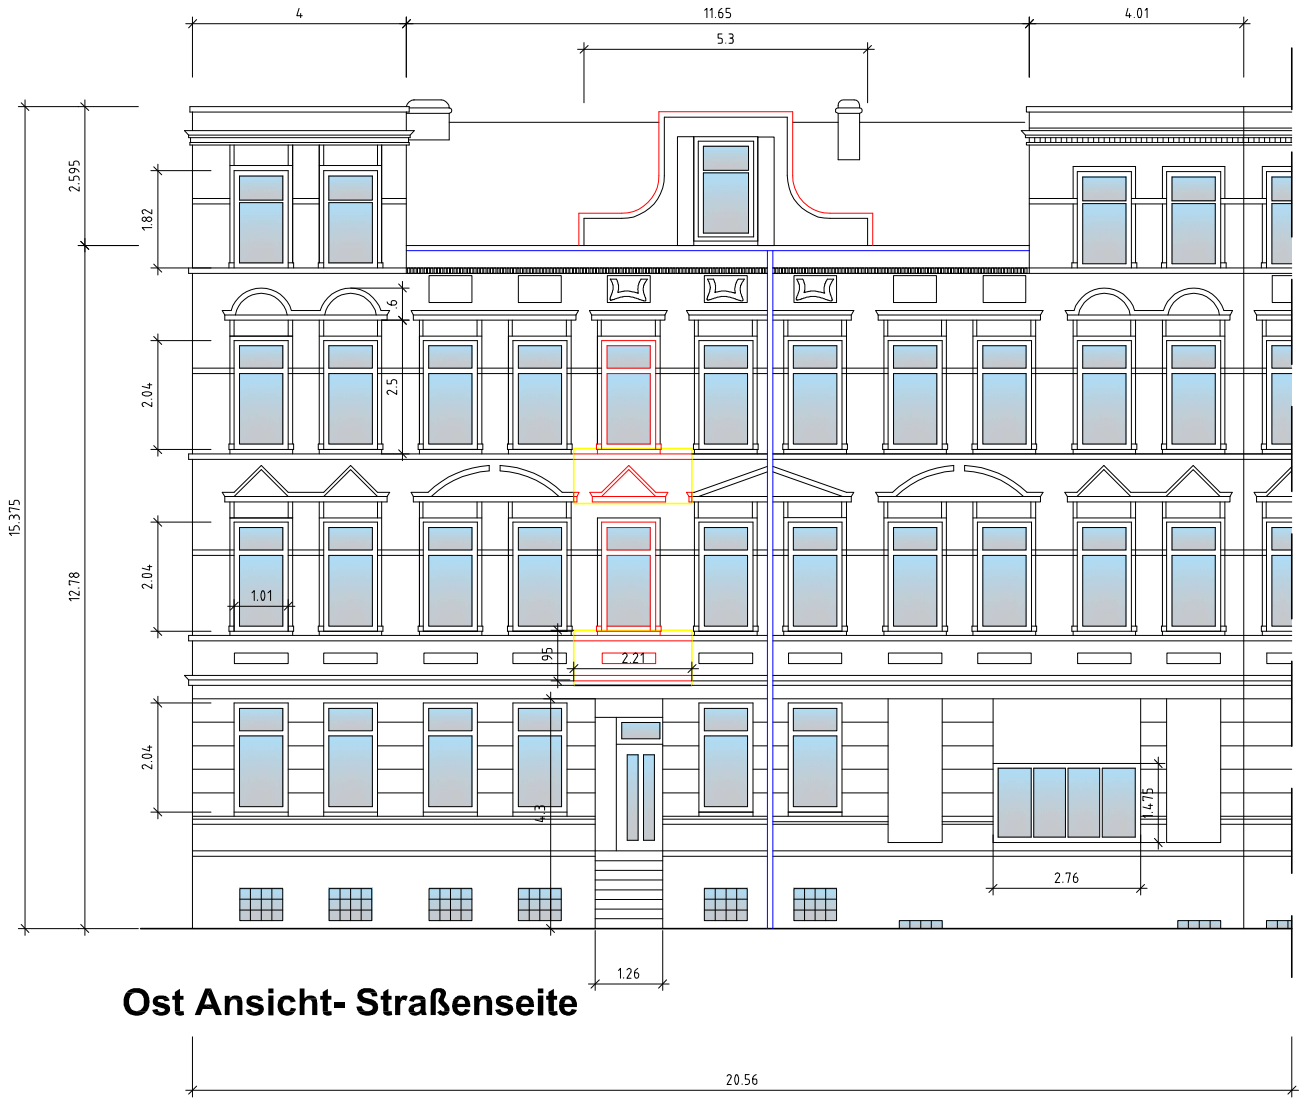

Ost Ansicht- Straßenseite

ABN

Banter Weg 14
26389 Wilhelmshaven

Architekturbüro
NORDBROCK
Dipl.-Ingenieure

Tel.: 0 44 21 / 99 20 93
Fax: 0 44 21 / 99 20 95
abn.nordbrock@ewetel.net

Bauherr: Monti Henne
Christrosenstraße 2, 26639 Wiesmoor

Bauvorhaben: Fassadensanierung
Werftstraße 116, 26382 Wilhelmshaven

Bezeichnung: Ost Ansicht- Straßenseite Planung

Datum: 18.10.2015

Maßstab: 1 : 100

Blatt-Nr.: A3_1

Architekt: _____

Bauherr: _____