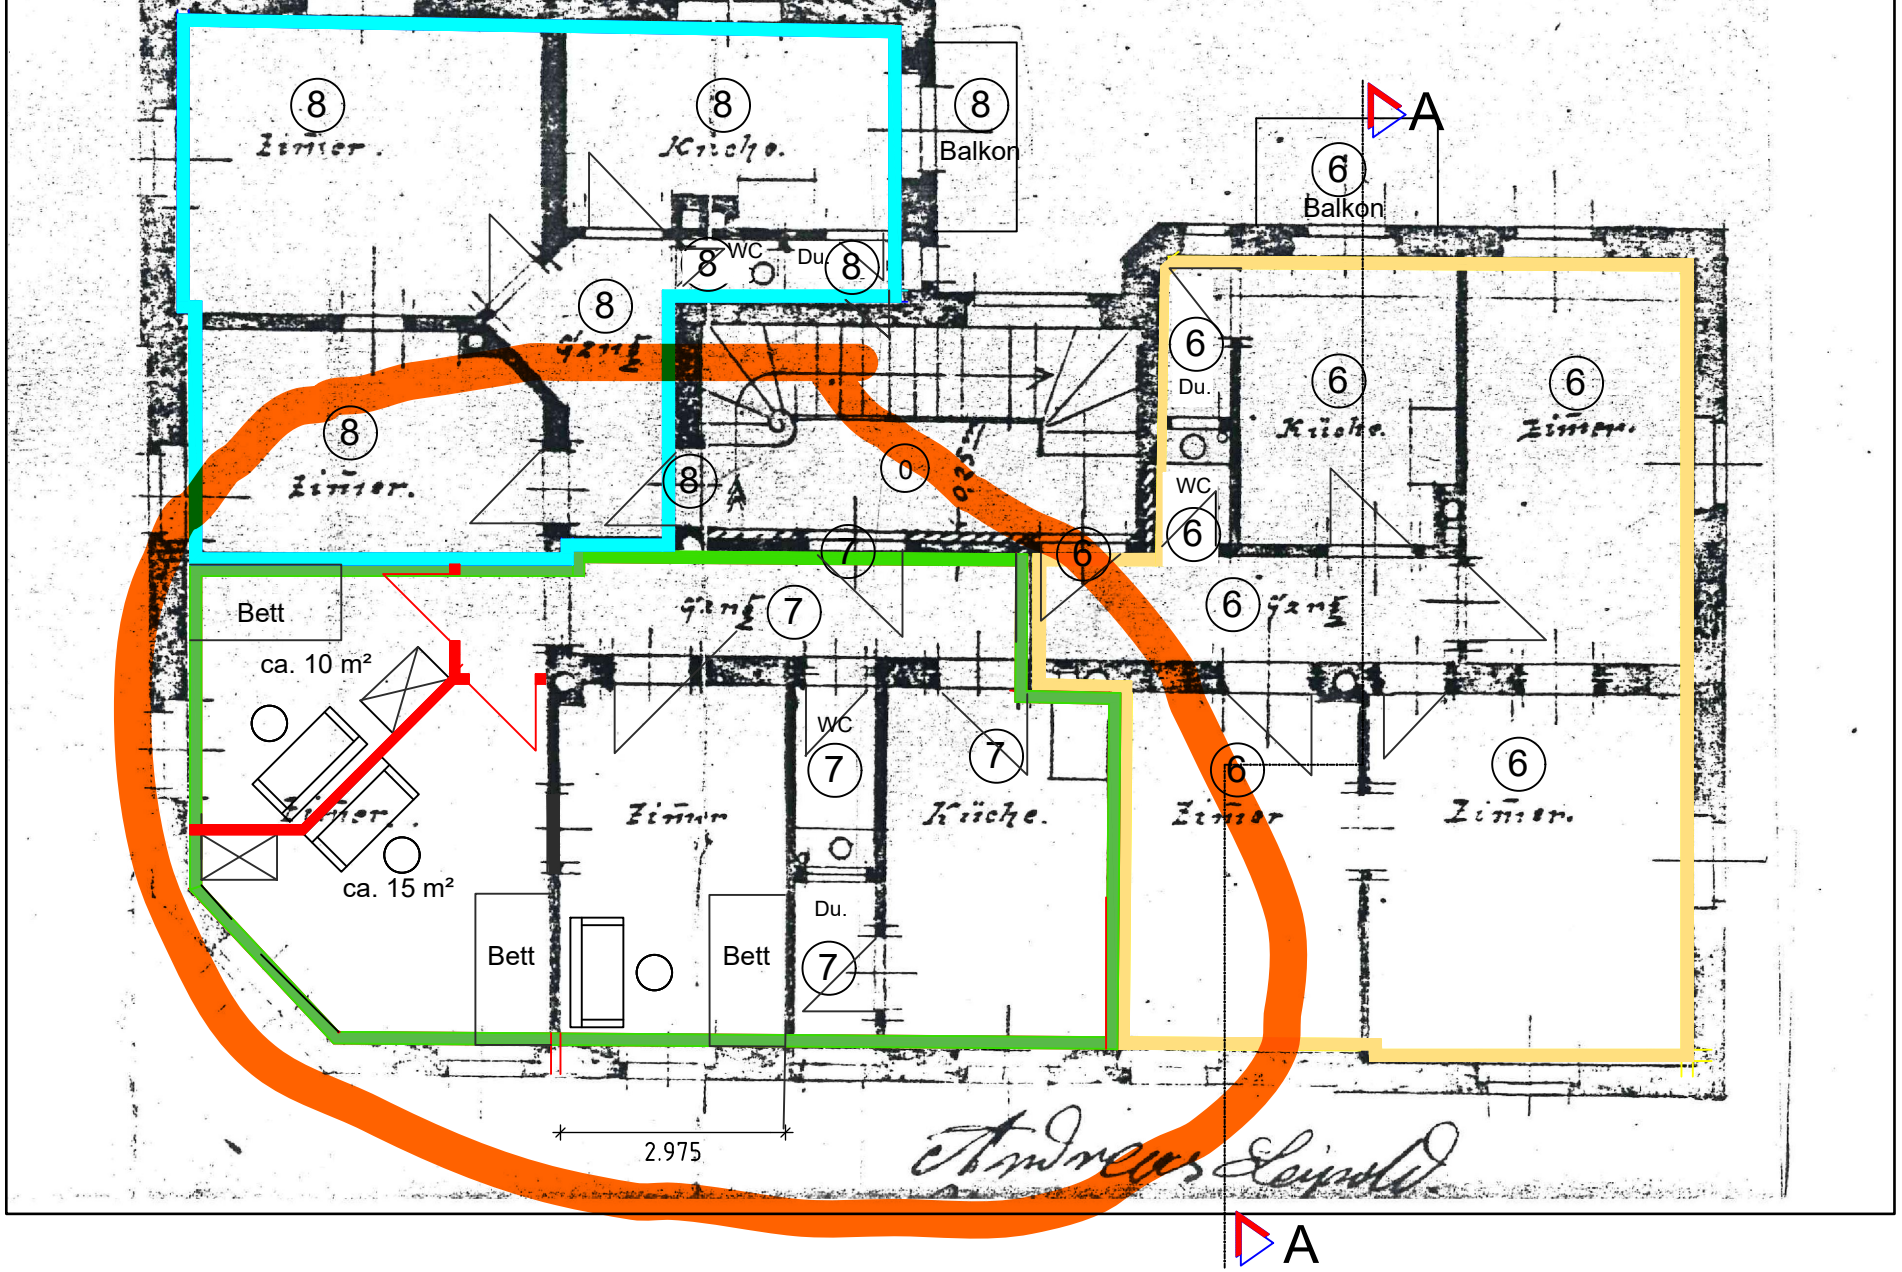


2.Obergeschoss
Variante 2