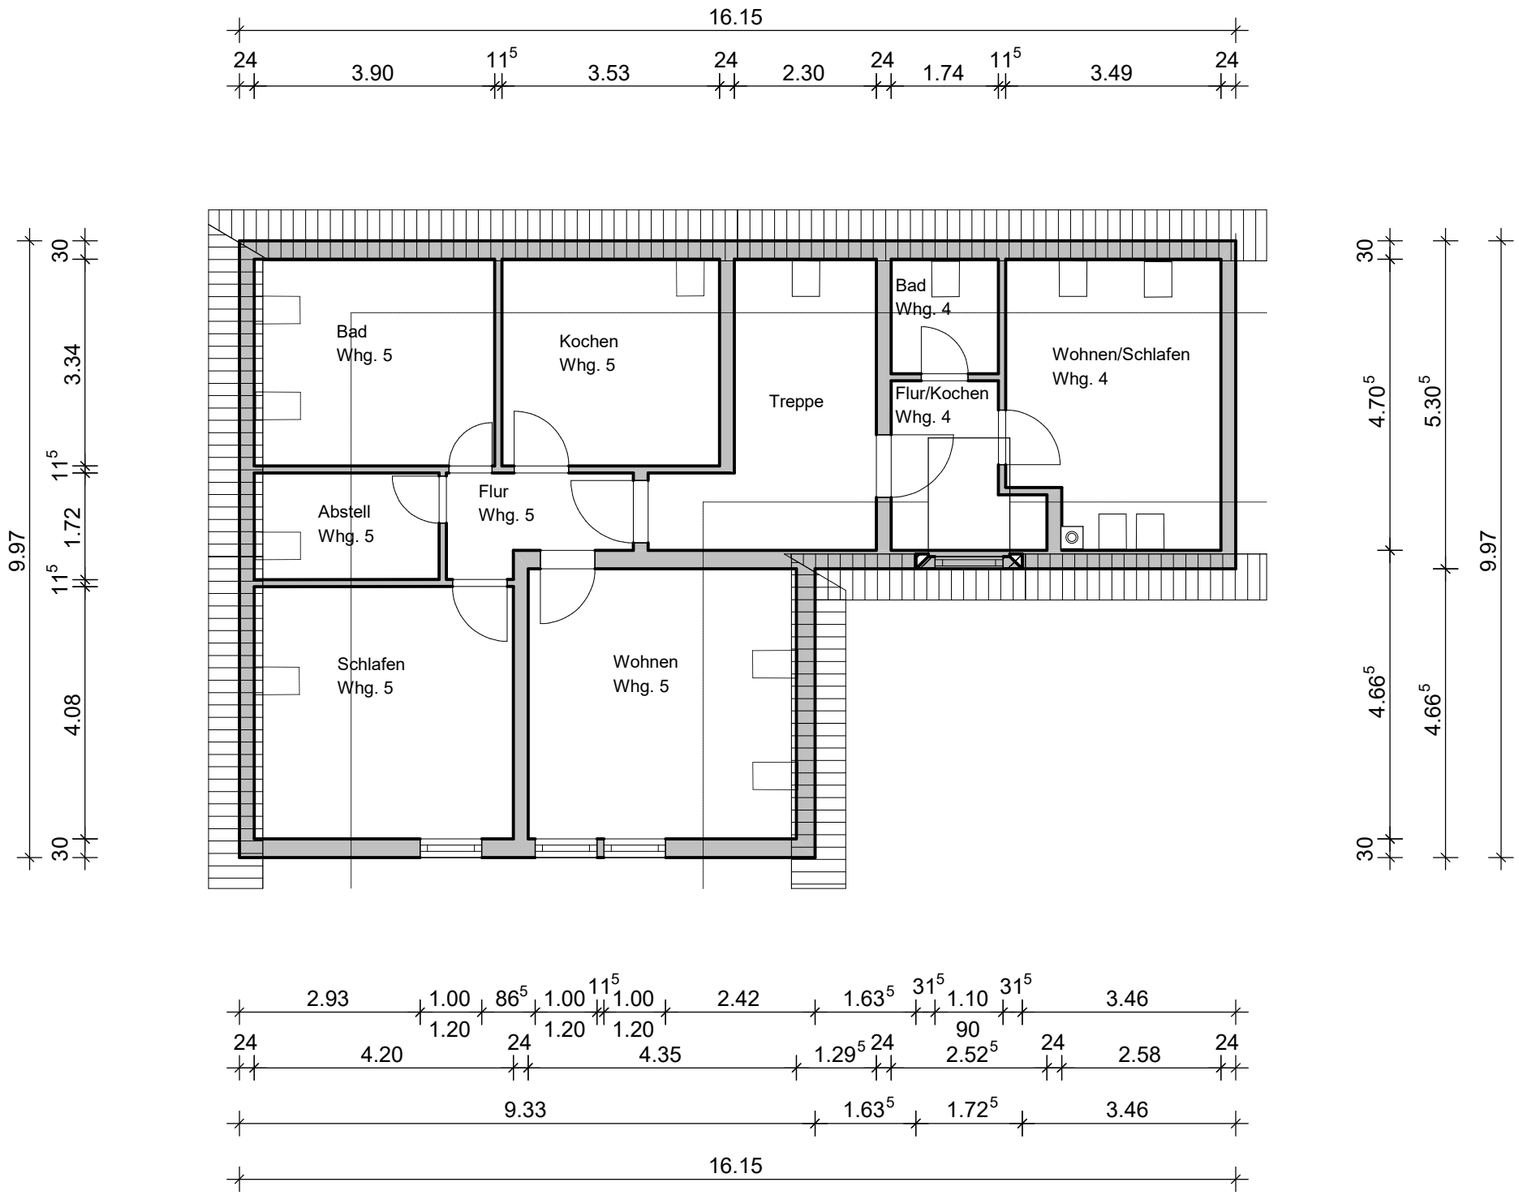



| | |
|---|---|
| Projekt: | Aufmass Wohn- und Geschäftshaus<br>Schützenstr. 2, 61118 Bad-Vilbel |
| Bauherr: | Petra von Janikowski<br>Am Wäldchen 7, 61118 Bad-Vilbel |
| Architekt: | Dipl.-Ing. Andreas Scharf<br>Danziger Str. 3, 64584 Biebesheim |
| Dateiname: | Grundriss |
| Maßstab: | 1 : 100 \| Datum: 27.02.2026 \| 1. Dachgeschoss |