
Die Maße wurden als Fertigmaße vor Ort genommen.

Abweichungen der Maße, Größen, Fenster, Türen und Wandstärken, etc. sind möglich.

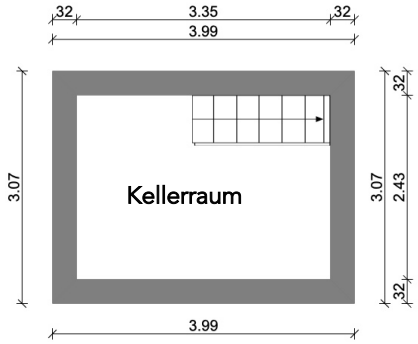

Immobilienberatung Bremen
Beratung und Vermittlung für Ihre Immobilien


Grundriss Kellergeschoss

Adresse:
Sonderburger Straße 19, 27755 Delmenhorst

Gezeichnet:	Datum:	M: 1:100	DIN A4
C. Kruse	07.09.2026		

Die Maße wurden als Fertigmaße vor Ort genommen.

Abweichungen der Maße, Größen, Fenster, Türen und Wandstärken, etc. sind möglich.

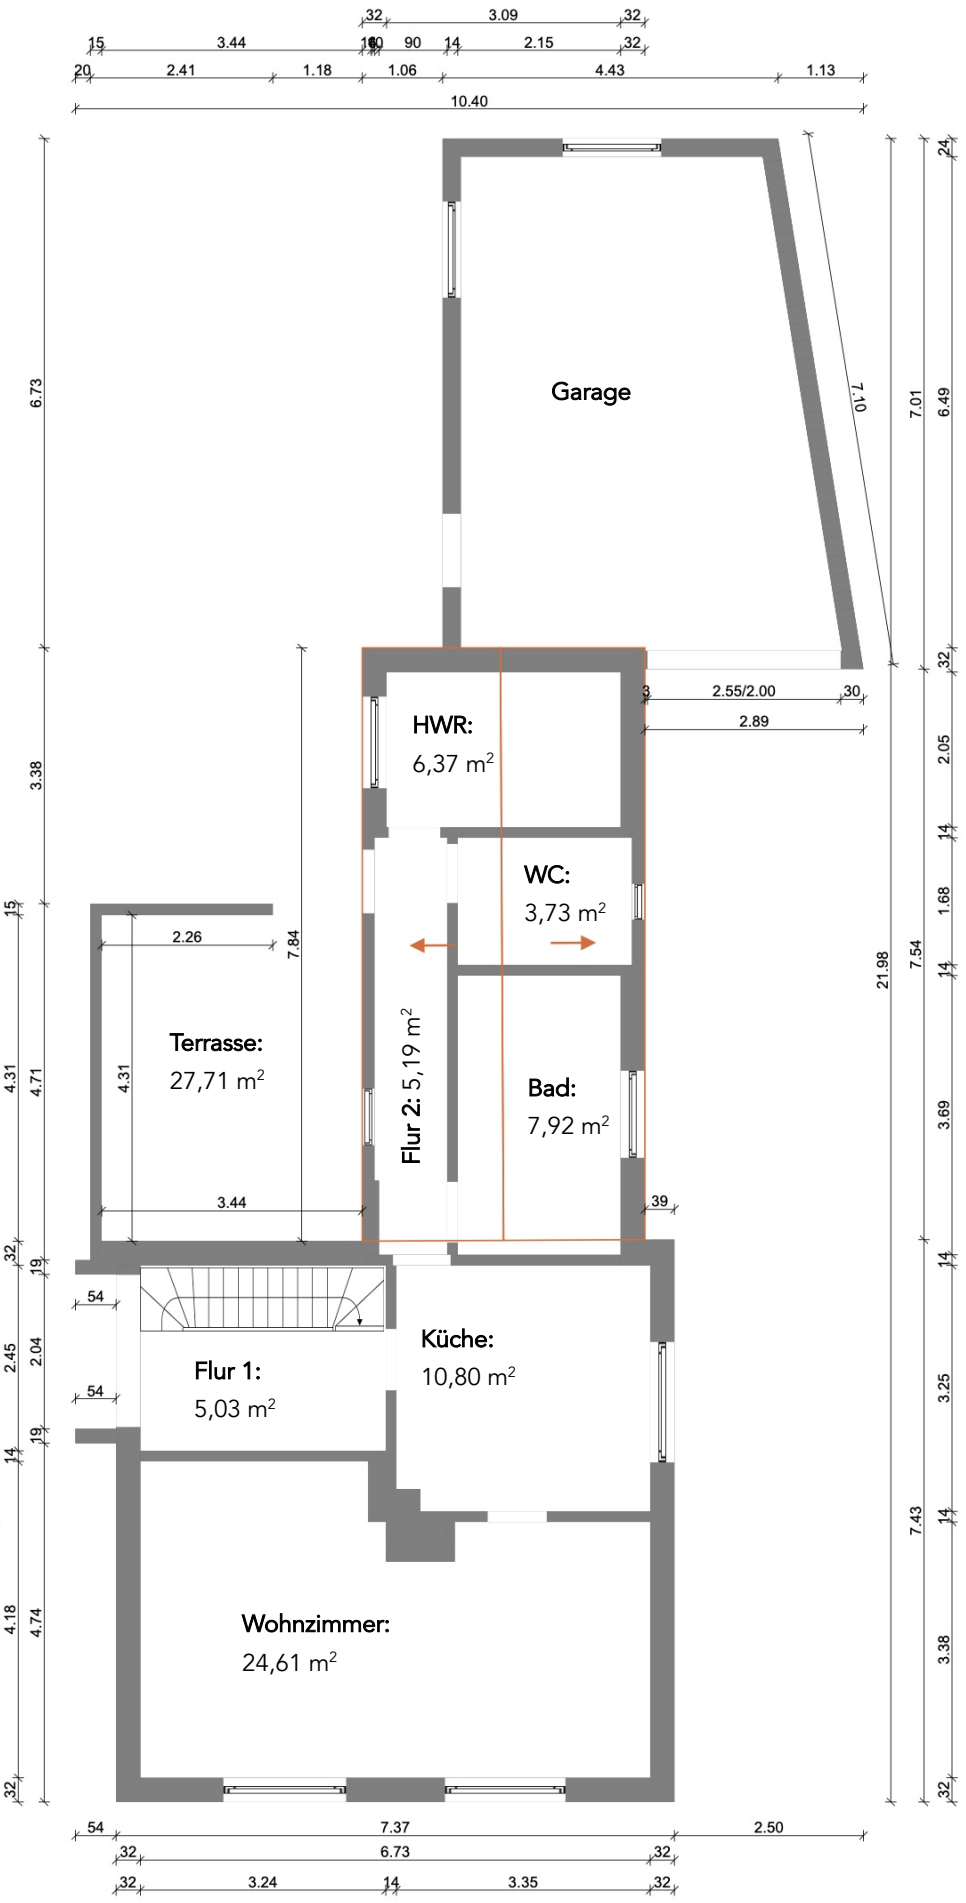

Immobilienberatung Bremen
Beratung und Vermittlung für Ihre Immobilien


Grundriss Erdgeschoss

Adresse:
Sonderburger Straße 19, 27755 Delmenhorst

Gezeichnet:	Datum: 07.09.2026	M: 1:100	DIN A3
C. Kruse			

Die Maße wurden als Fertigmaße vor Ort genommen.

Abweichungen der Maße, Größen, Fenster, Türen und Wandstärken, etc. sind möglich.

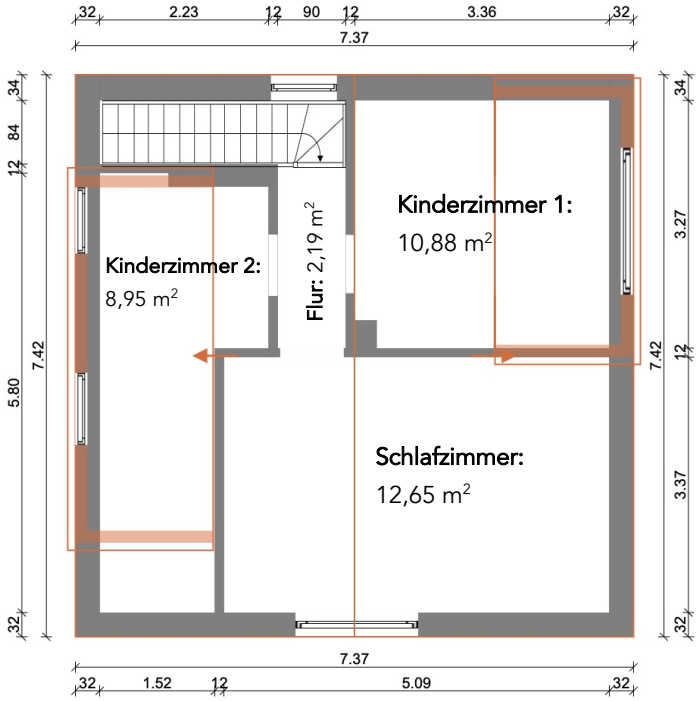

Immobilienberatung Bremen
Beratung und Vermittlung für Ihre Immobilien

Grundriss Dachgeschoss

Adresse:
Sonderburger Straße 19, 27755 Delmenhorst

Gezeichnet:	Datum:	M: 1:100	DIN A4
C. Kruse	07.09.2026		