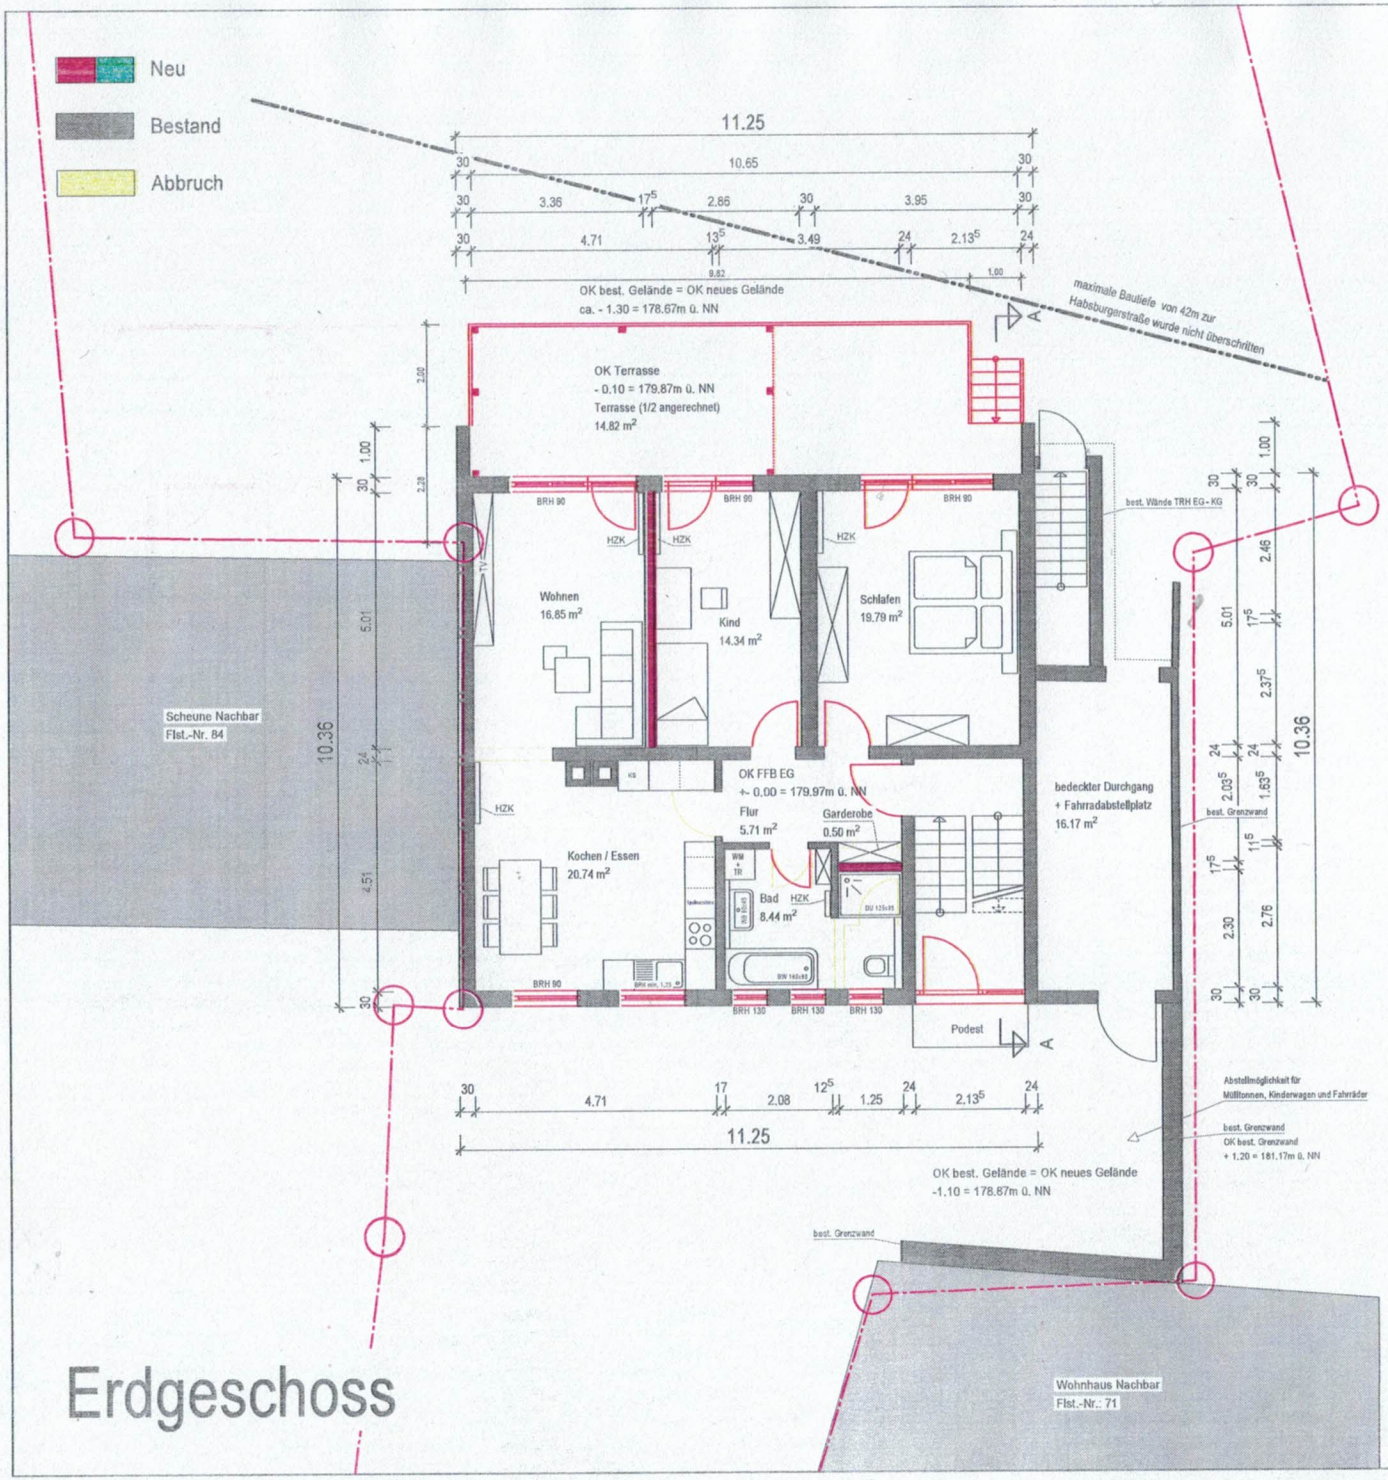


Nachtrag zum Bauantrag
AZ : B2300905

Objekt:
Nutzungsänderung von Einfamilienwohnhaus zu Mehrfamilienwohnhaus mit 3 Wohneinheiten durch Erweiterung Wohnfläche, infolge Änderung der Dachneigung und der Firsthöhe, sowie Anbau Balkon im EG+OG+DG
Habsburgerstraße 10, 79361 Sasbach
FISt.-Nr.72

Antragsteller:

Planverfasser:
Harter Architekten + Sachverständigen GmbH
Halbmondstraße 2
79206 Breisach

Planinhalt:
Erdgeschoss

Maßstab:	gez.:	geänd.
1:100	14.07.2023	22.11.2023
	geänd. 27.11.2023	geänd. 12.07.2024

Plan-Nr.: 02

Zeichenbüro Birmelin GmbH
Hopfengasse 7
79346 Königschaffhausen