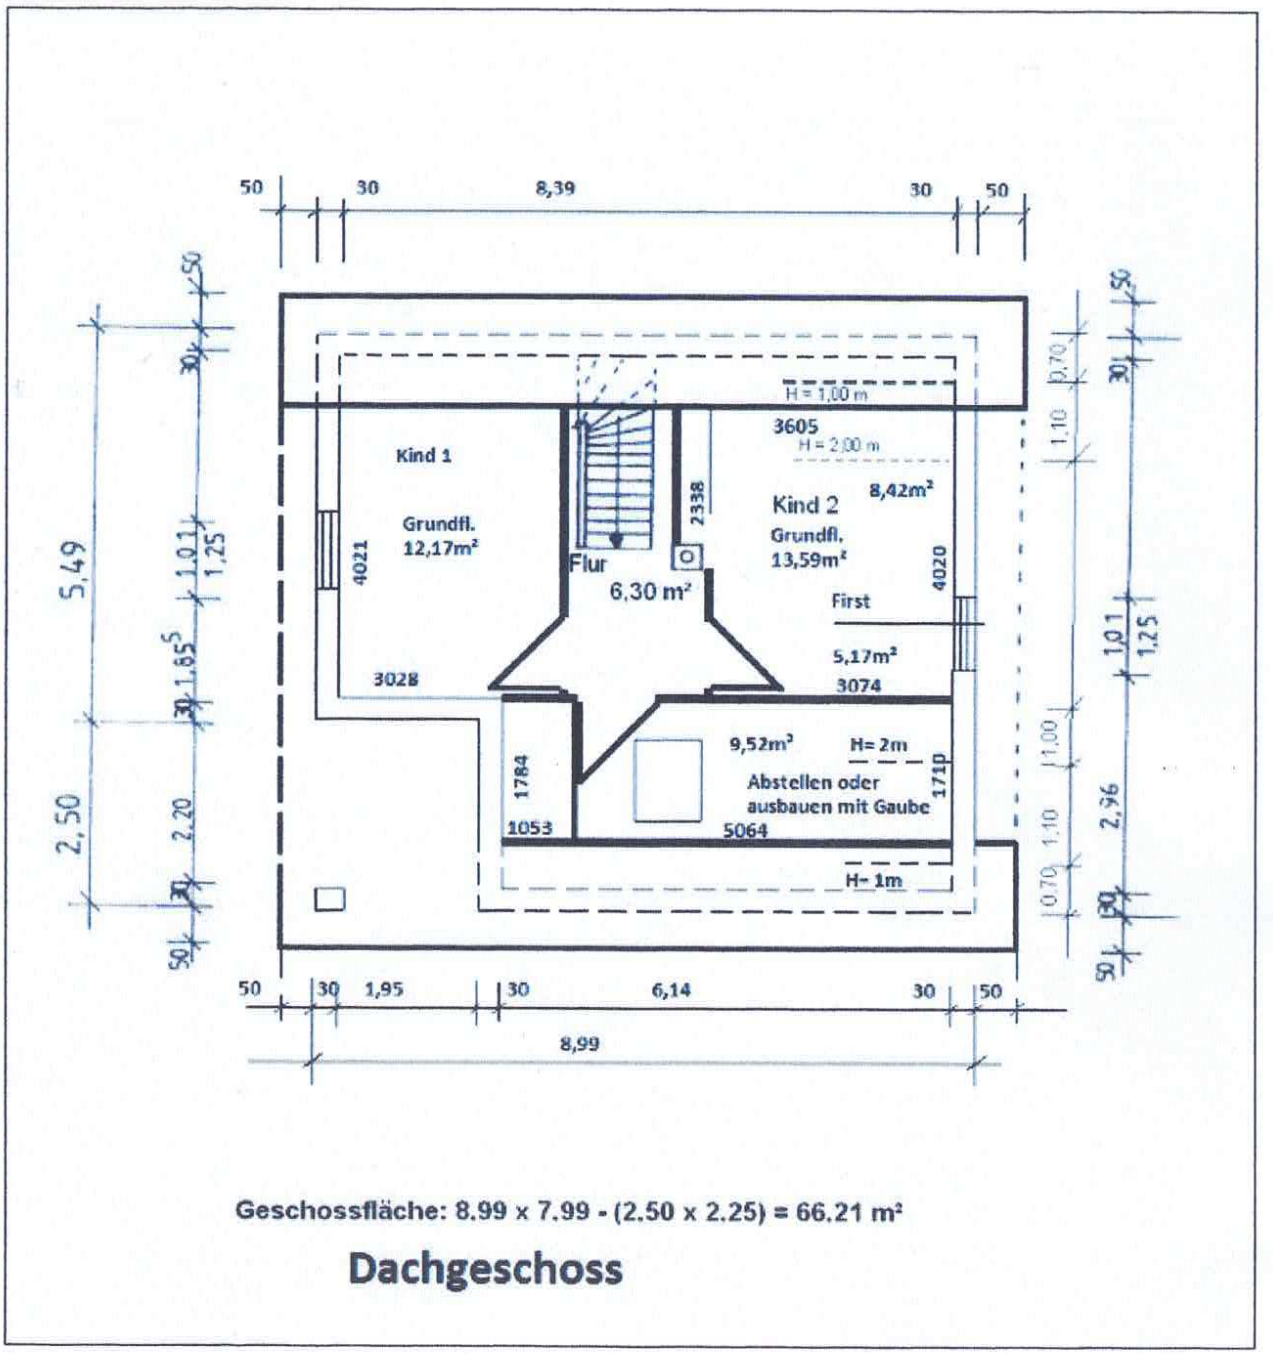

Geschossfläche: 8.99 x 7.99 - (2.50 x 2.25) = 66.21 m²

Dachgeschoss

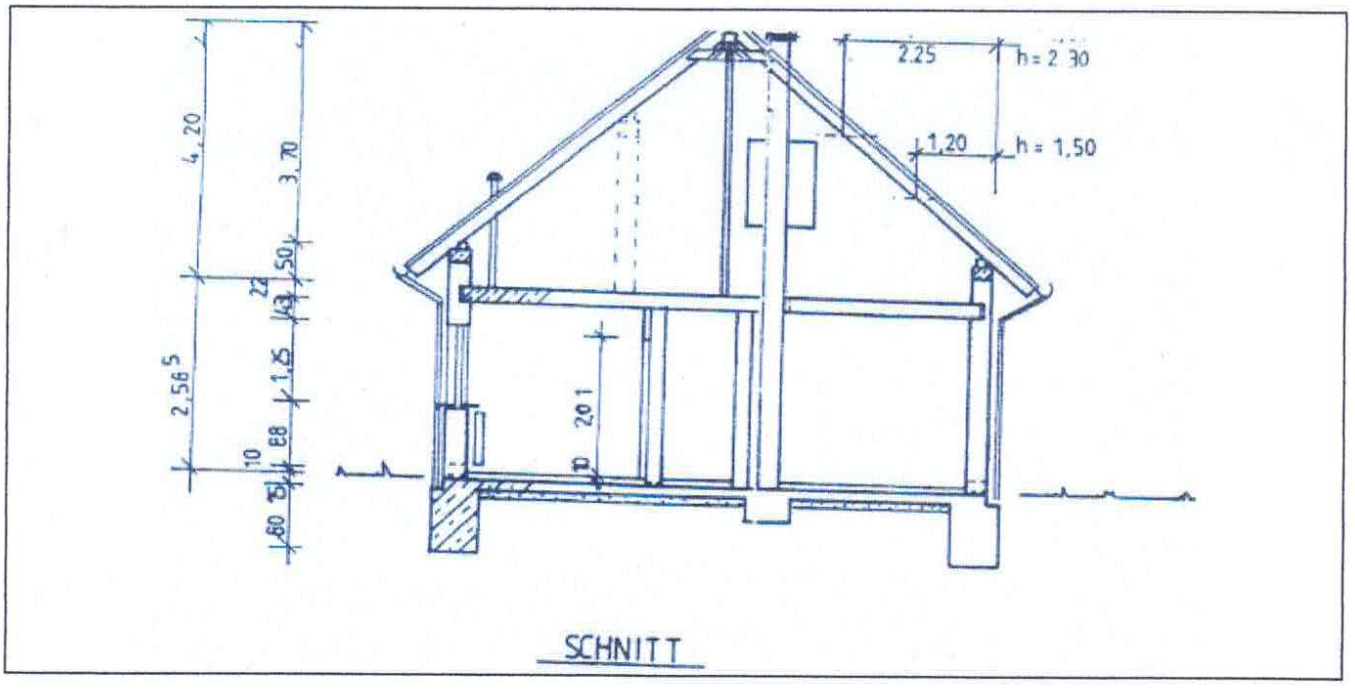

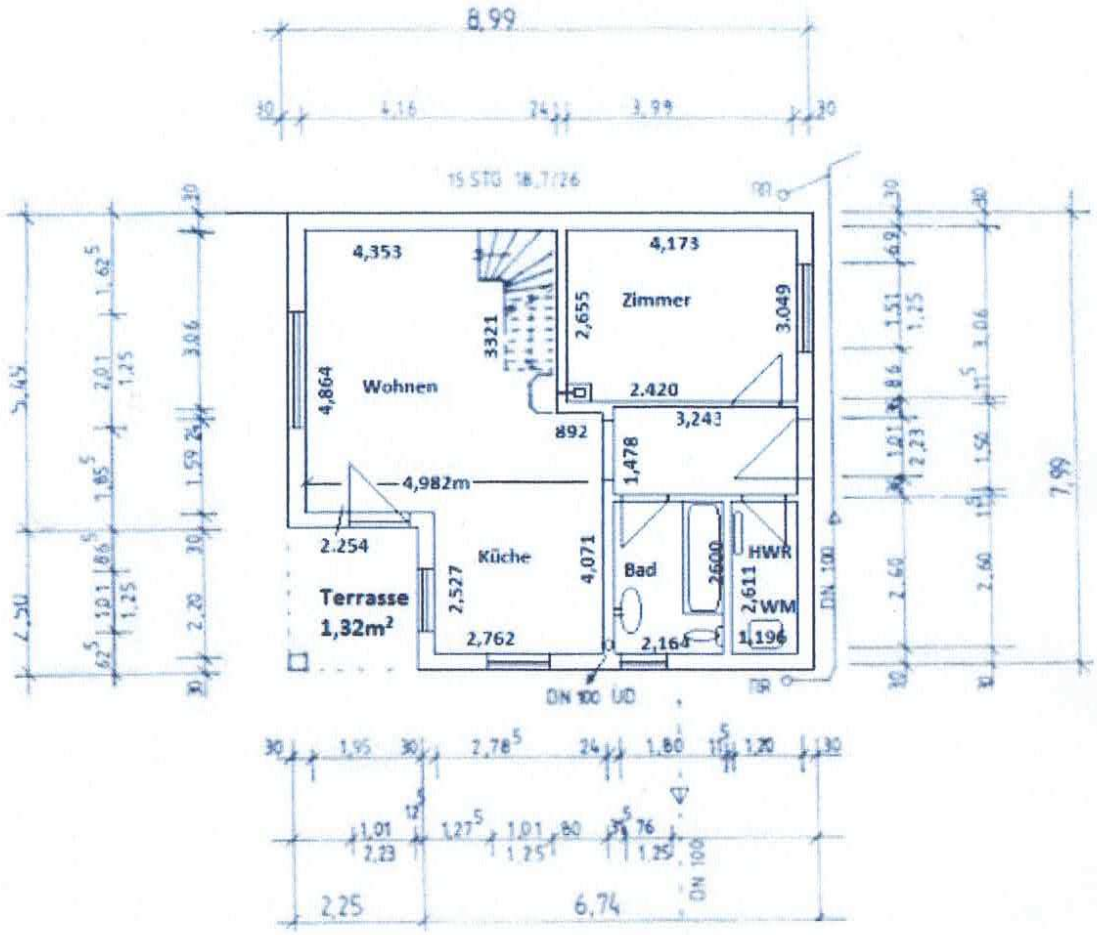

Erdgeschoss

Geschlossflache: 8.99 x 7.99 - (2.50 x 2.25) = 66.21 m²