Erdgeschoss

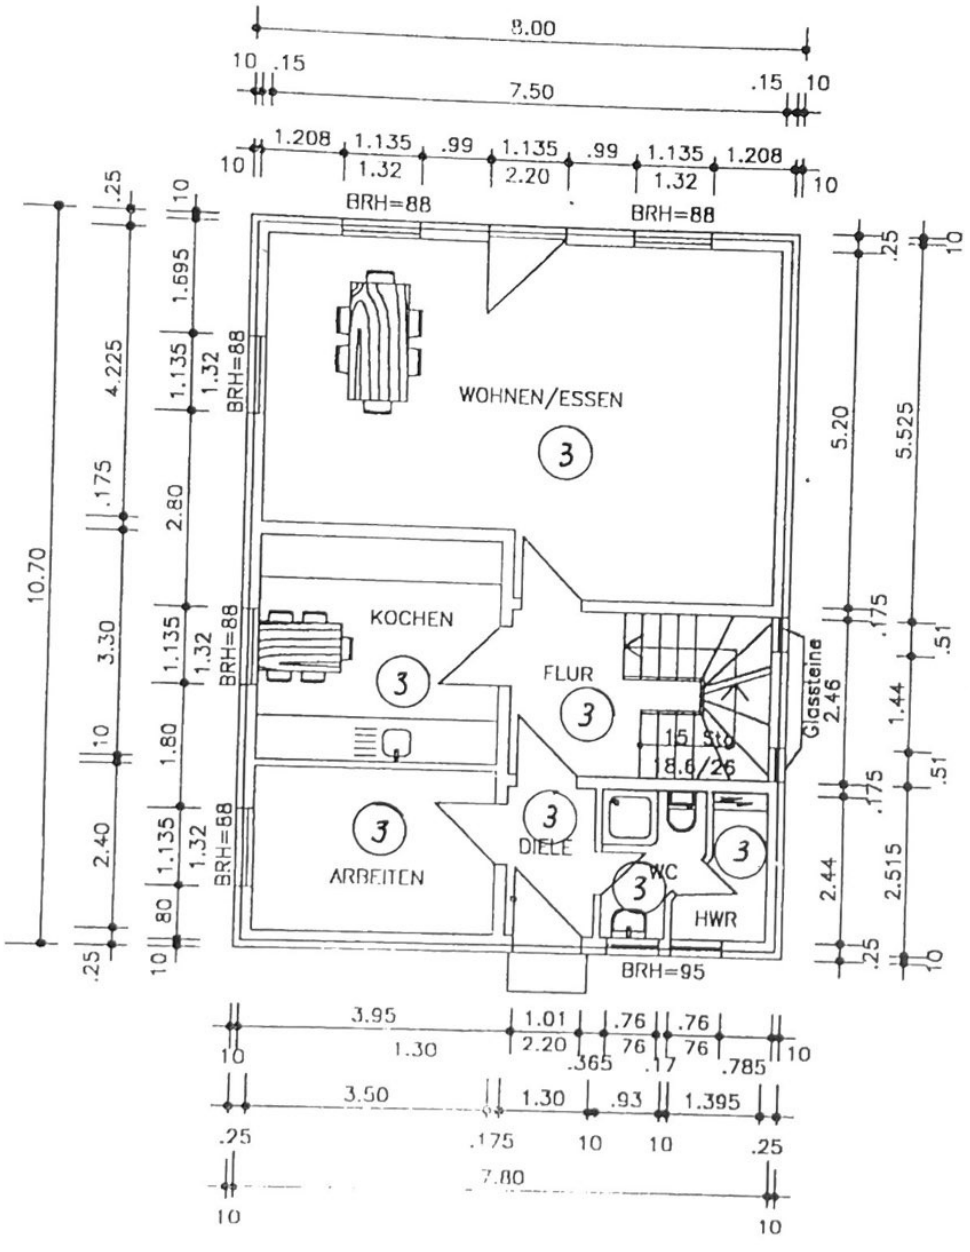

Dachgeschoss

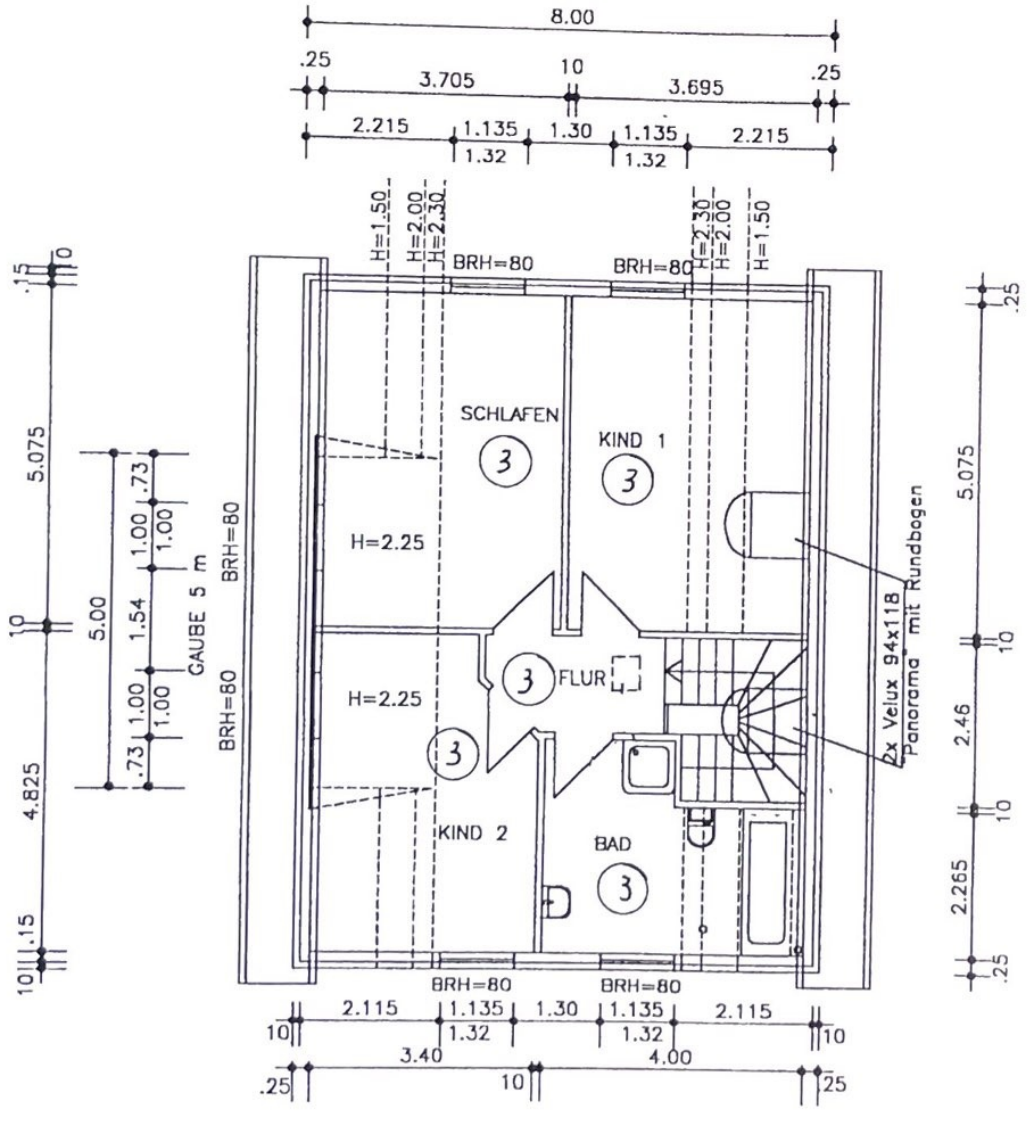

Kellergeschoss

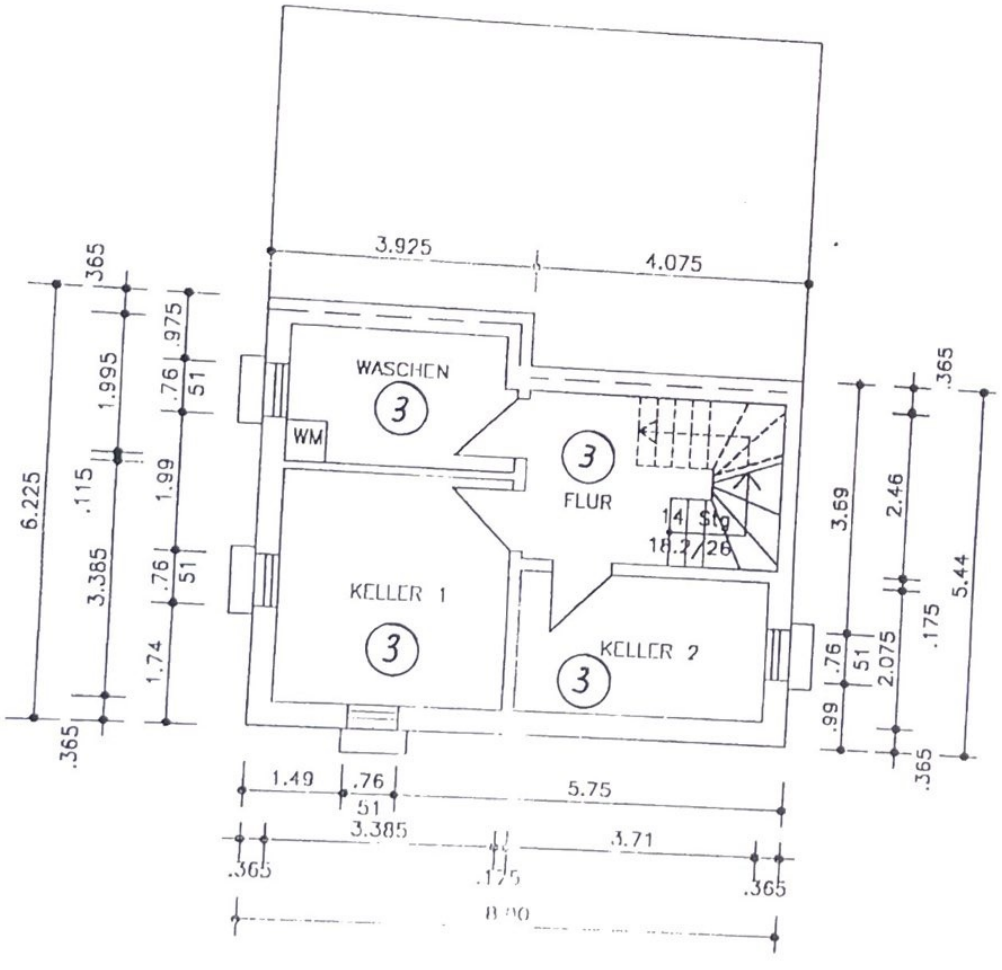

Gebäudeschnitt

