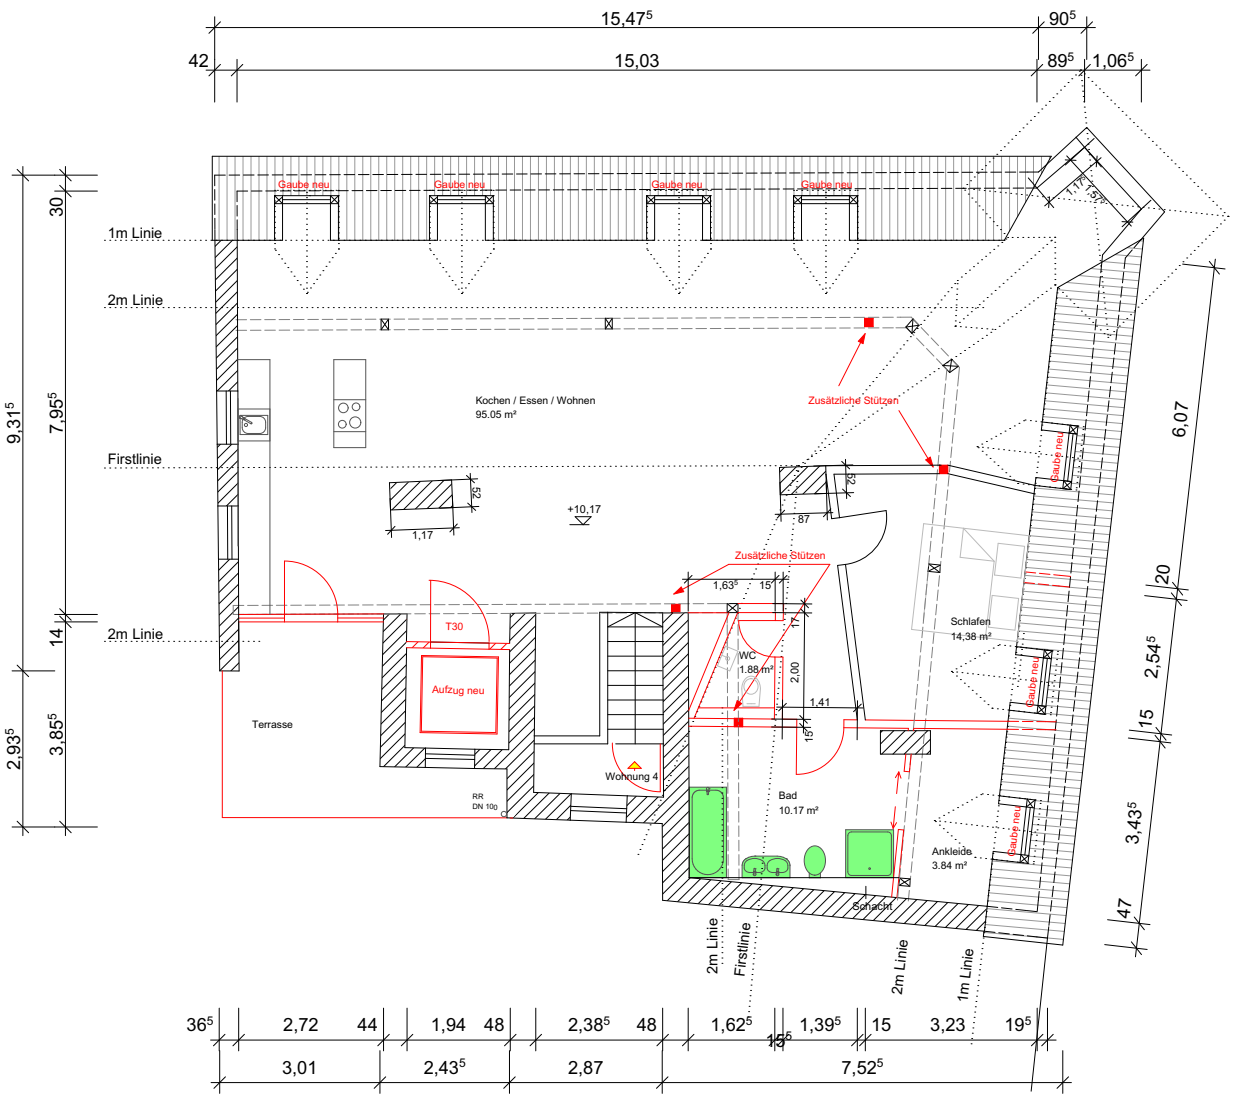

DACHGESCHOSS - UMBAU

Ausführungsfestlegungen:
Sämtliche Änderungen müssen von der Bauleitung mit den ausführenden Firmen abgestimmt werden!
Sämtl. Höhenkoten von Sturz-und Brüstungshöhen beziehen sich auf FOK +/-0,00 außer: Höhenkoten von Sturz-und Brüstungshöhen beziehen sich auf FOK des jeweiligen Geschosses.
Die ausführenden Firmen haben sämtl. Maße, sowie die Art der Konstruktion zu prüfen.
Unstimmigkeiten sind sofort mit der Bauleitung und dem Architekturbüro zu klären!

BAUHERR:	PLANVERFASSER:	BAUVORHABEN:	PLANINHALT:	M:	PLAN NR.:	DATUM:
Martin Höllriegl Schwarzenthonhausen 16 93176 Beratzhausen	Architekturbüro **Andreas Schubert** Architekt Dipl.Ing. (FH) Fröhliche-Türken-str. 3 93047 Regensburg ab@ab-schubert.de Tel. 0941-64 09 07 84 Fax 0941-64 09 07 85 Mobil 0177-5 47 04 94	Umnutzung zur Gaststätte und Büro Stadtplatz 2 93155 Hemau	Tektur-Auszug 1 Grundriss Dachgeschoss	1/100	EPT04	30.01.2014
					PROJ.NR.:	GEZ.:
					10501	IA