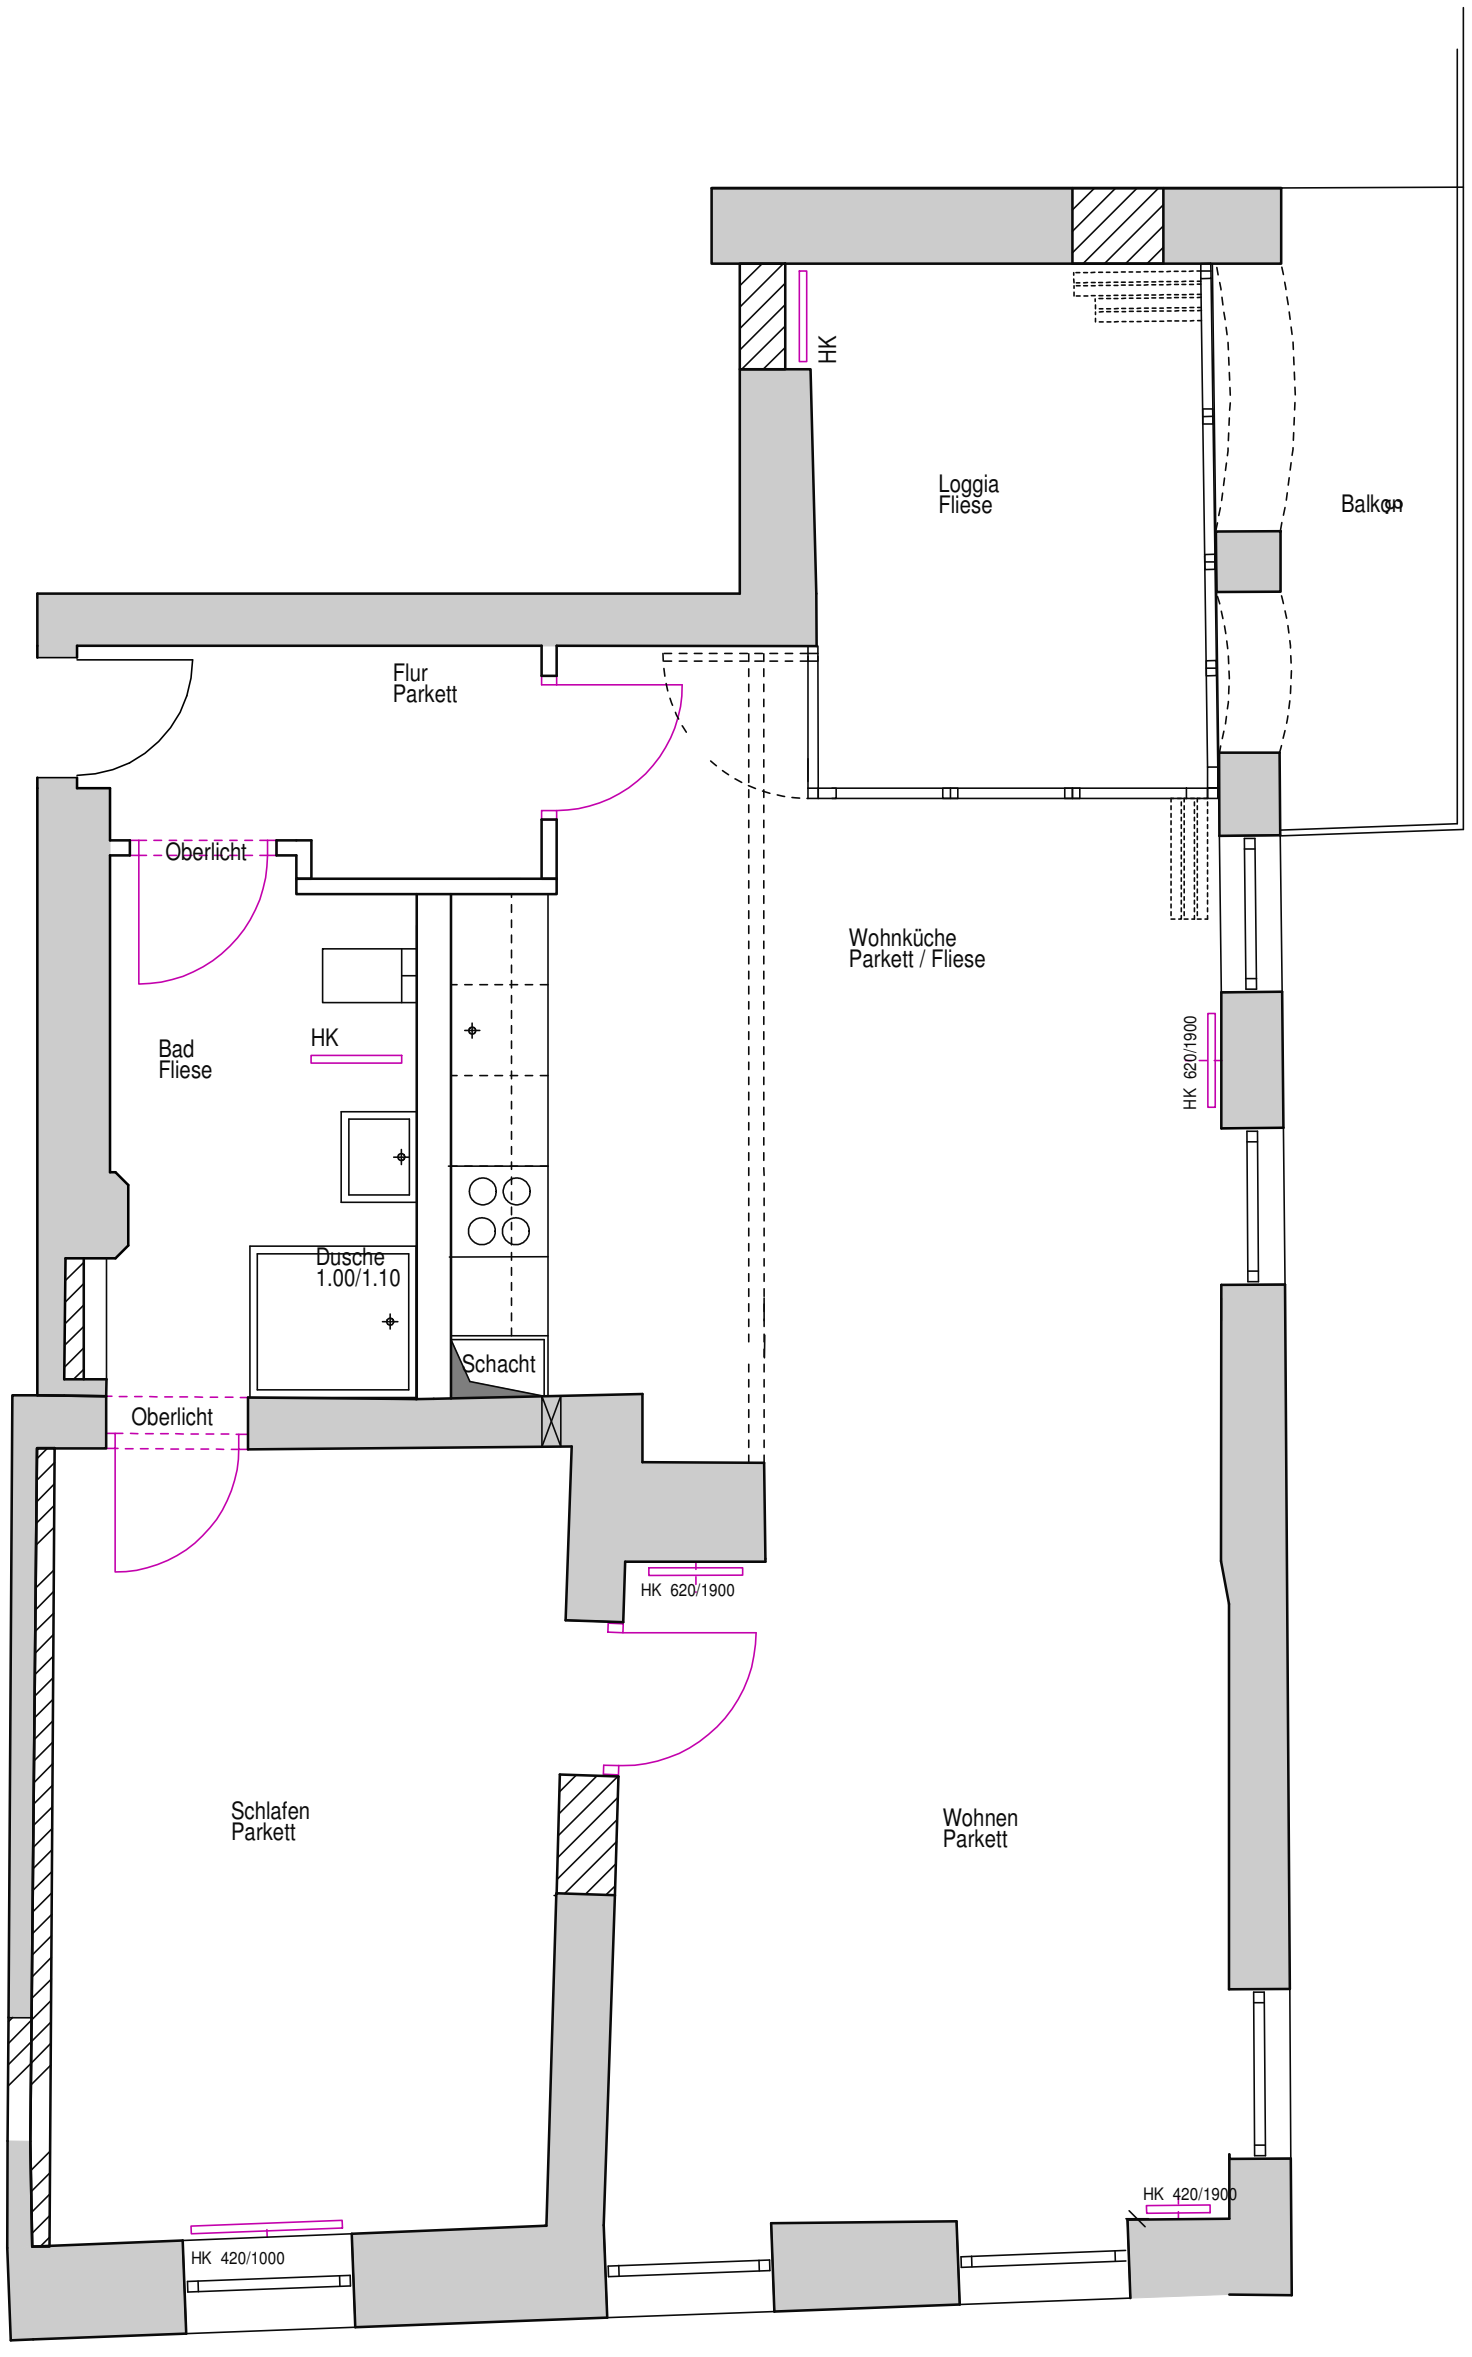
HK
Loggia
Fliese
Balkon
Flur
Parkett
Oberlicht
Wohnküche
Parkett / Fliese
HK 620/1900
Bad
Fliese
HK
Dusche
1.00/1.10
Schacht
Oberlicht
HK 620/1900
Schlafen
Parkett
Wohnen
Parkett
HK 420/1900
HK 420/1000