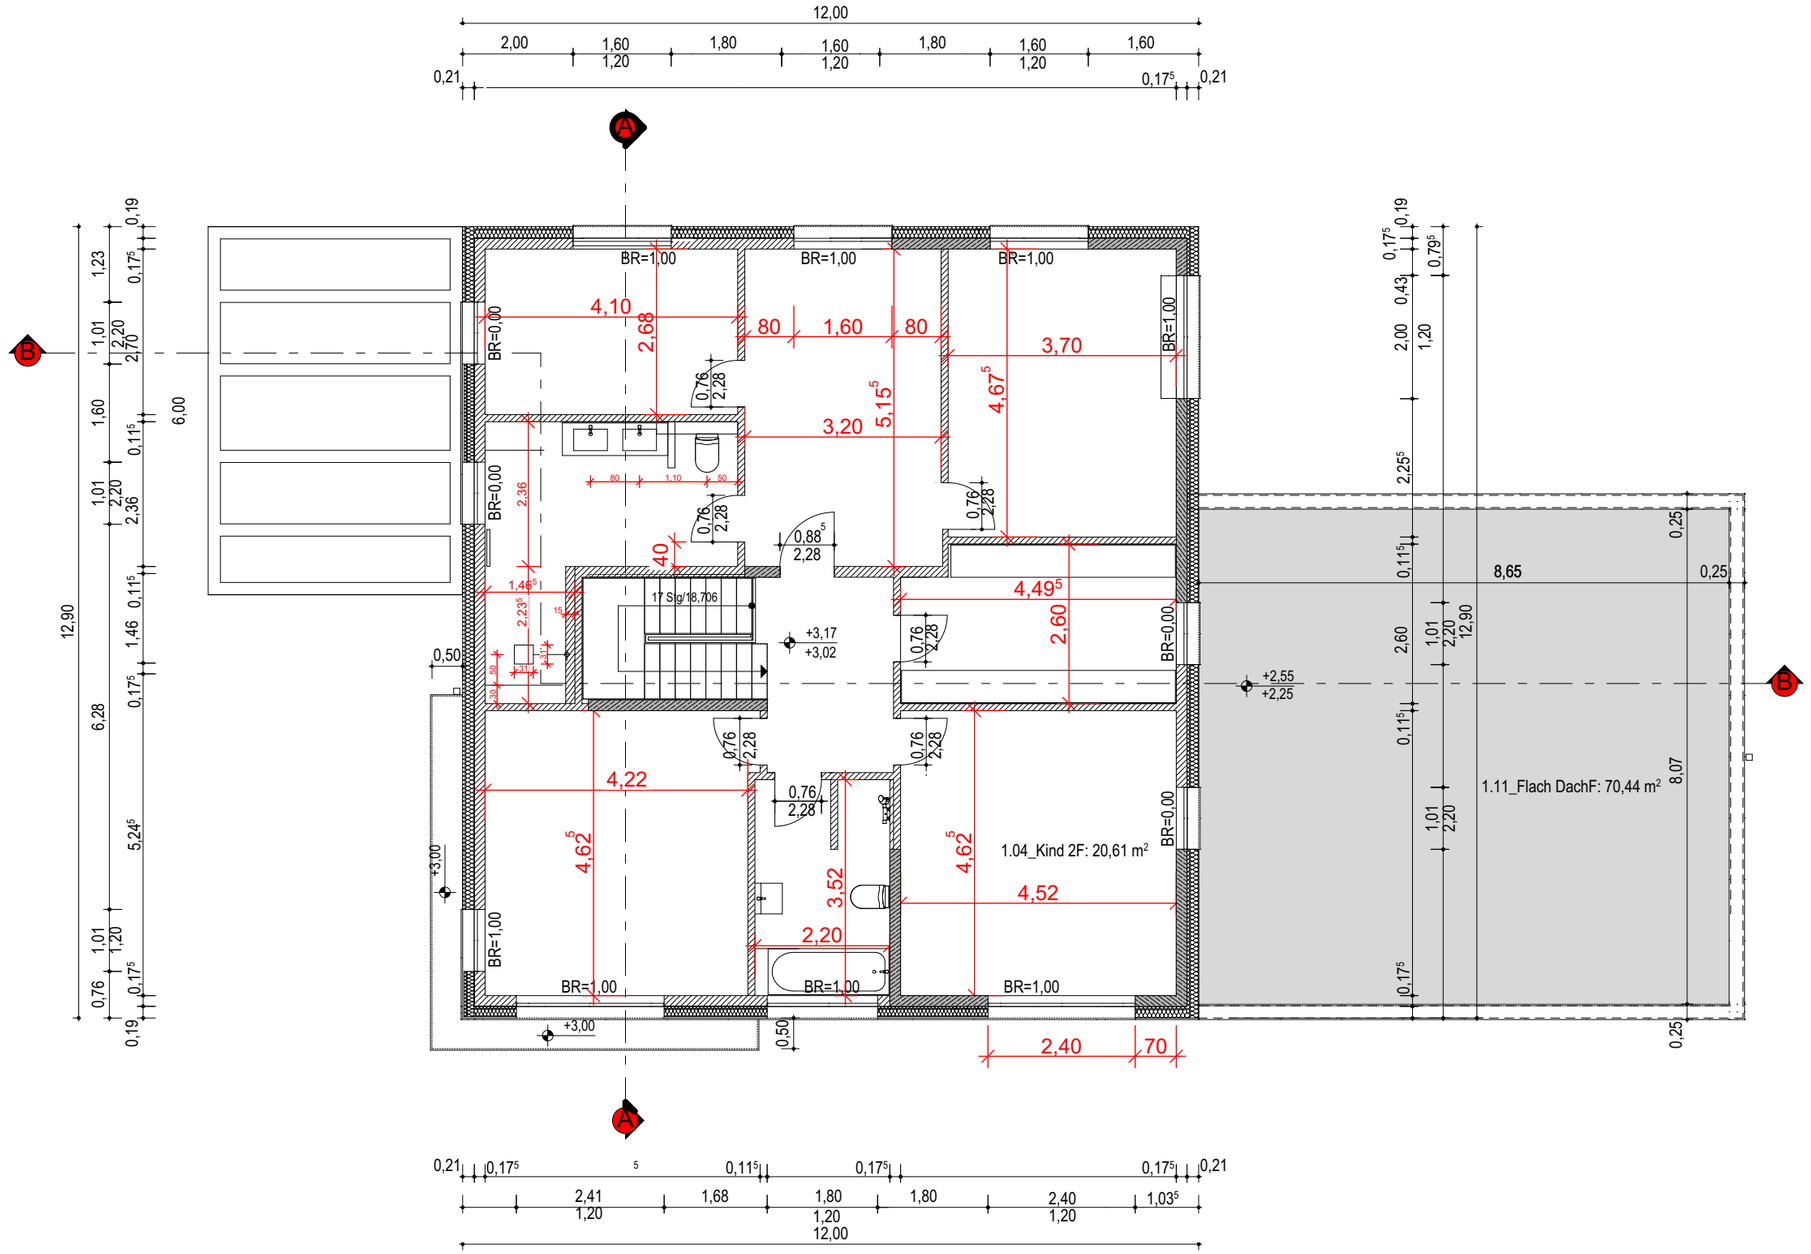

12,00
2,00
1,60
1,20
1,80
1,60
1,20
1,80
1,60
1,20
1,60
0,21
0,17⁵
0,21
A
B
BR=1,00
BR=0,00
4,10
2,68
80
1,60
80
3,70
5,15⁵
4,67⁵
3,20
0,76
2,28
0,88⁵
2,28
40
17 Stg/18,706
+3,17
+3,02
4,49⁵
2,60
0,50
+2,55
+2,25
4,22
4,62⁵
3,52
4,62⁵
4,52
2,20
1.04_Kind 2F: 20,61 m²
1.11_Flach DachF: 70,44 m²
8,65
0,25
12,90
8,07
6,00
+3,00
2,40
70
0,21
0,17⁵
0,11⁵
0,17⁵
0,17⁵
0,21
2,41
1,20
1,68
1,80
1,20
1,80
2,40
1,20
1,03⁵
12,00