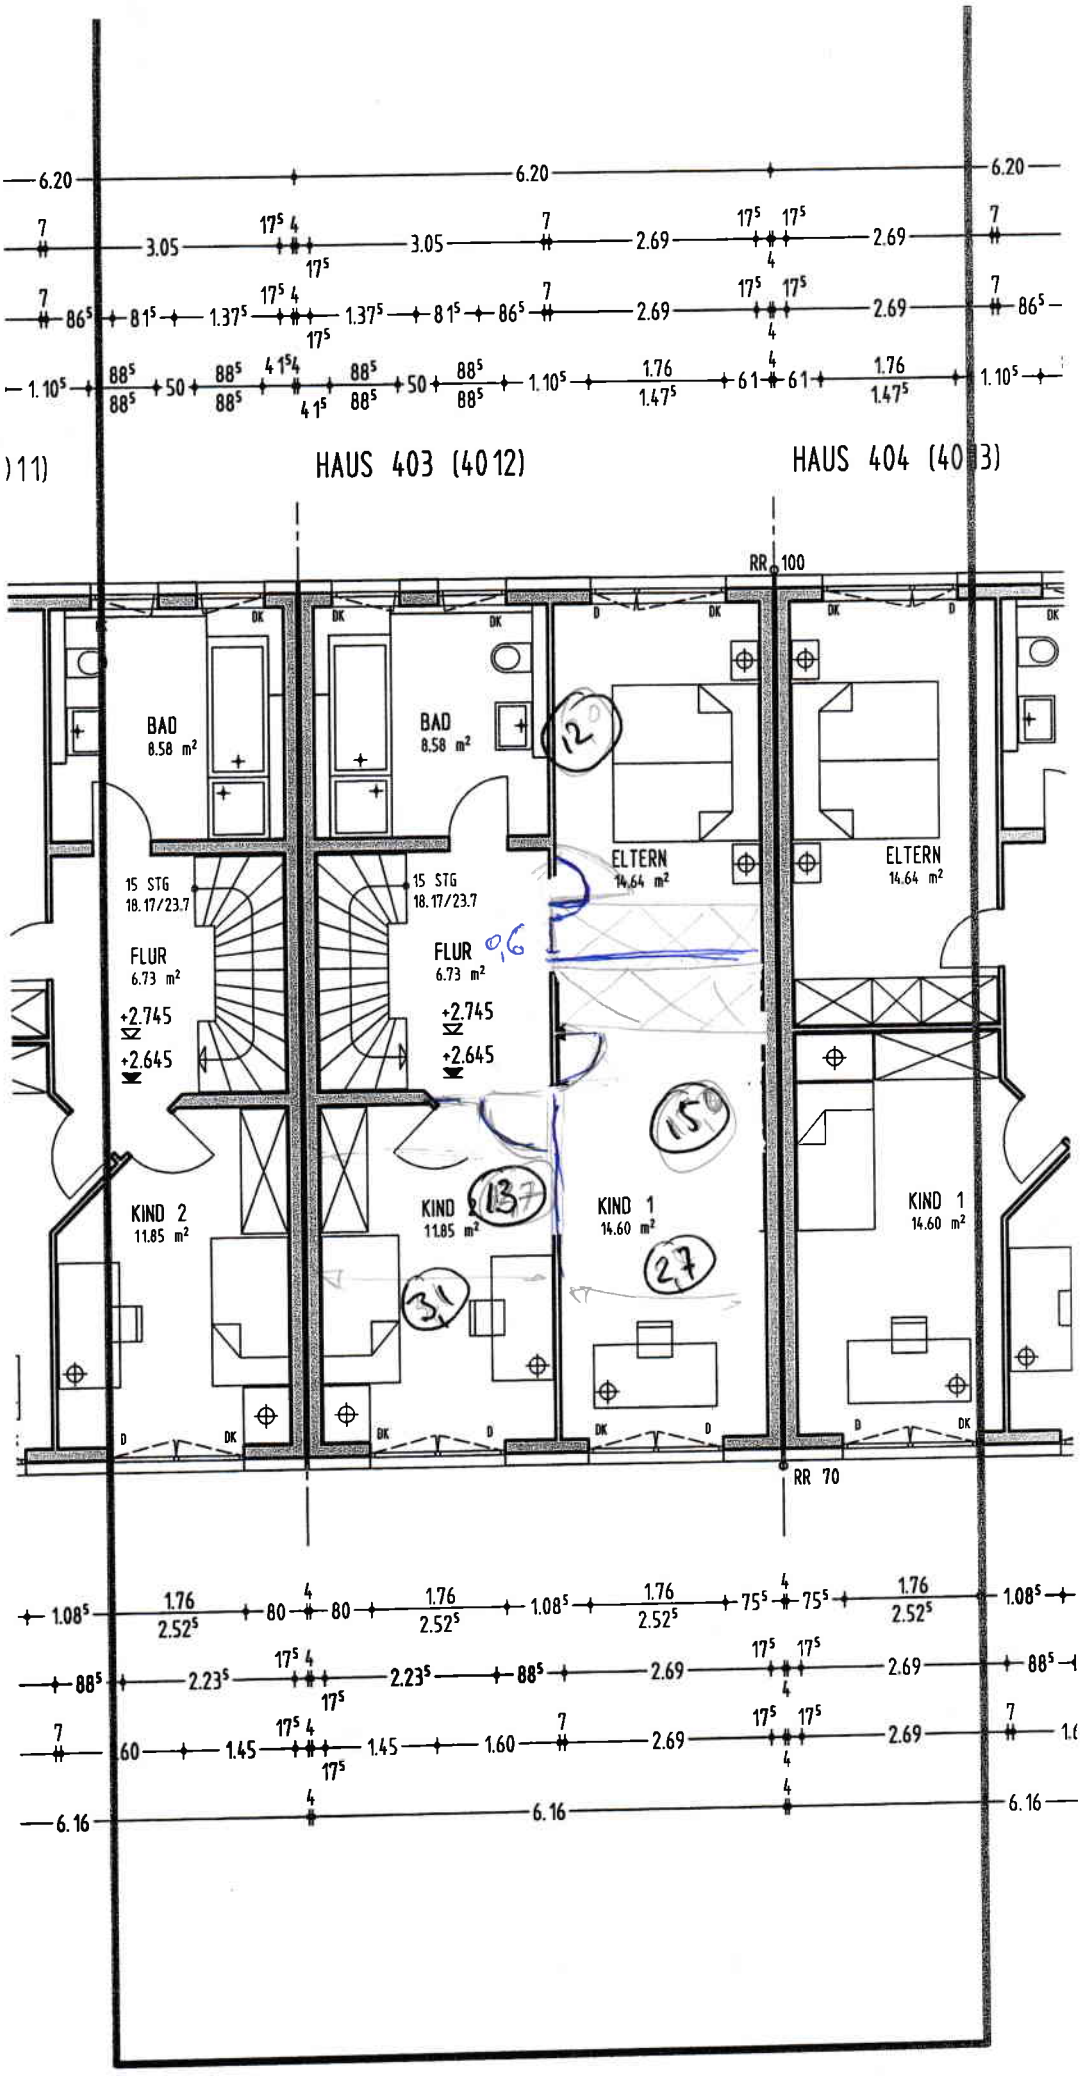
HAUS 403 (4012)
HAUS 404 (40 3)
RR 100
RR 70
BAD
8.58 m²
BAD
8.58 m²
ELTERN
14.64 m²
ELTERN
14.64 m²
15 STG
18.17/23.7
15 STG
18.17/23.7
FLUR
6.73 m²
FLUR
6.73 m²
+2.745
+2.645
+2.745
+2.645
KIND 2
11.85 m²
KIND 2
11.85 m²
KIND 1
14.60 m²
KIND 1
14.60 m²
DK
D