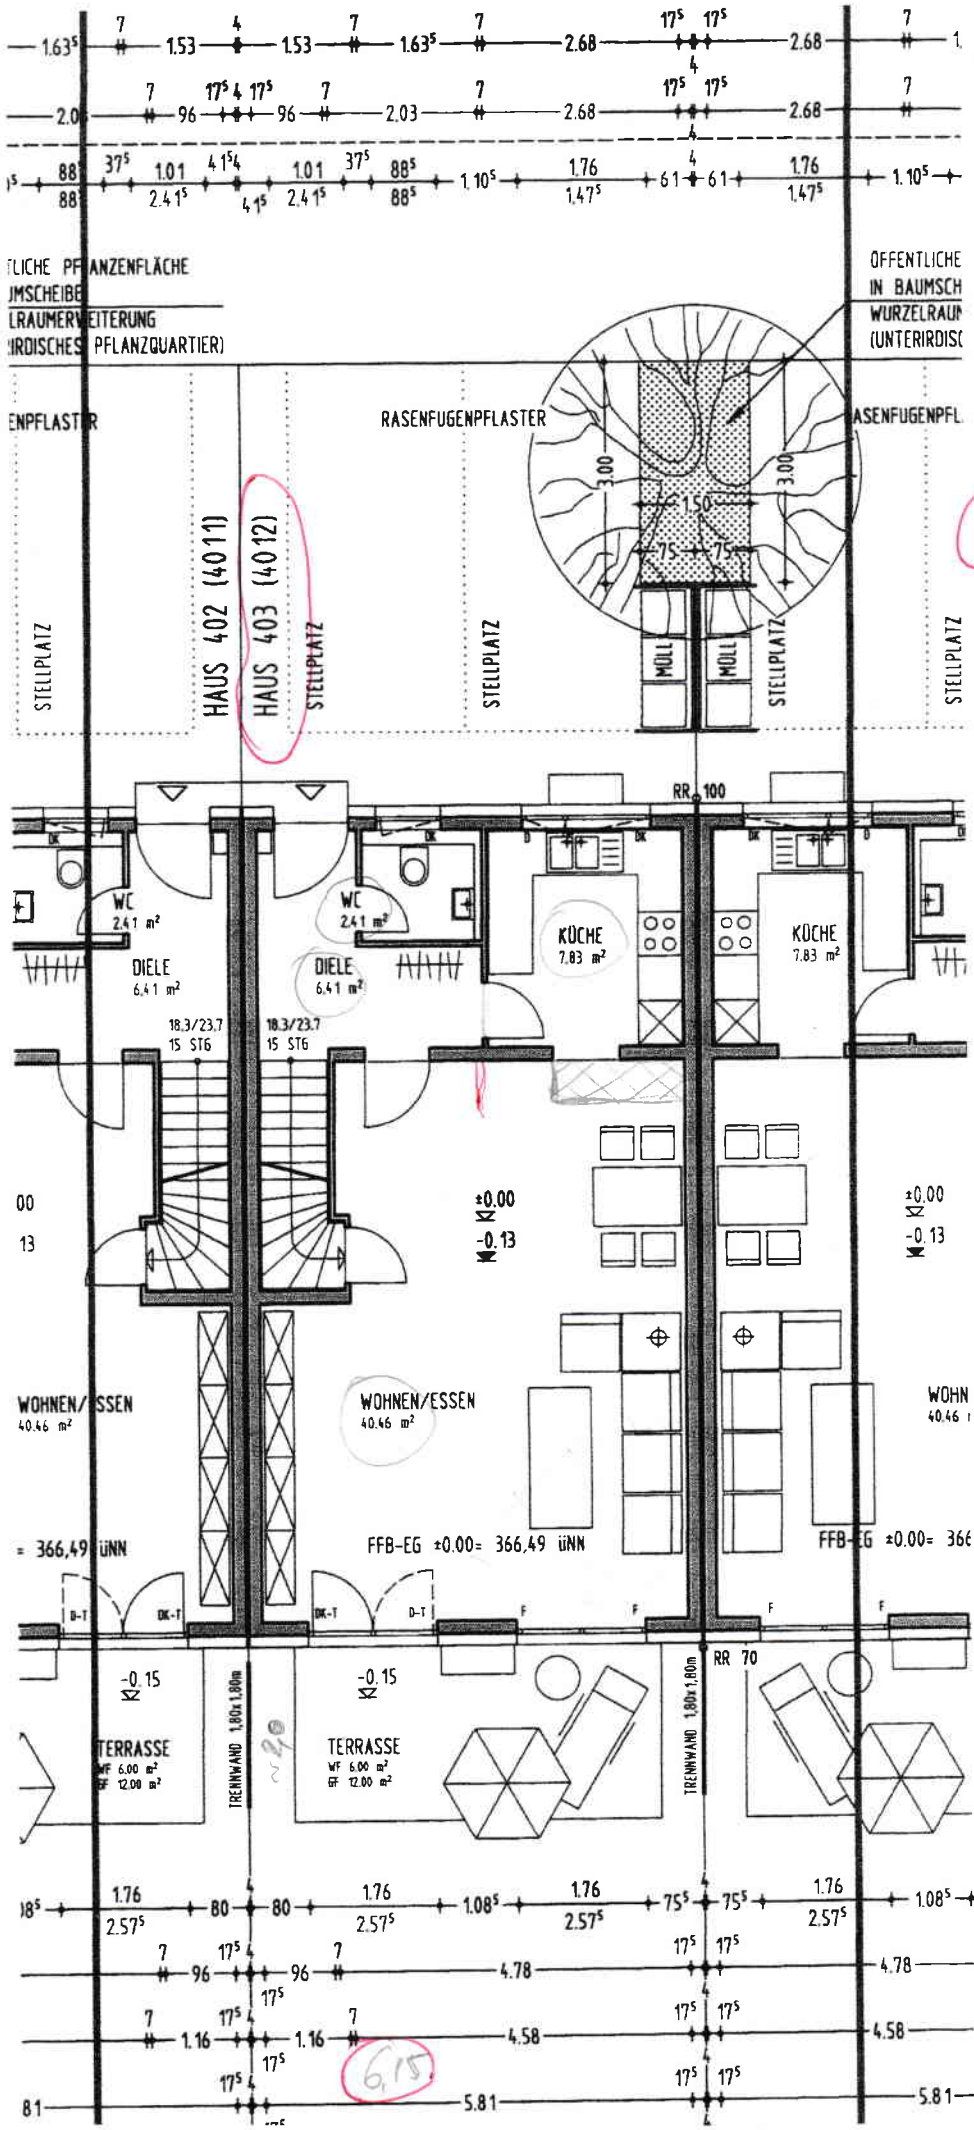

Mit FinePrint gedruckt - bitte bei www.context-gmbh.de registrieren.