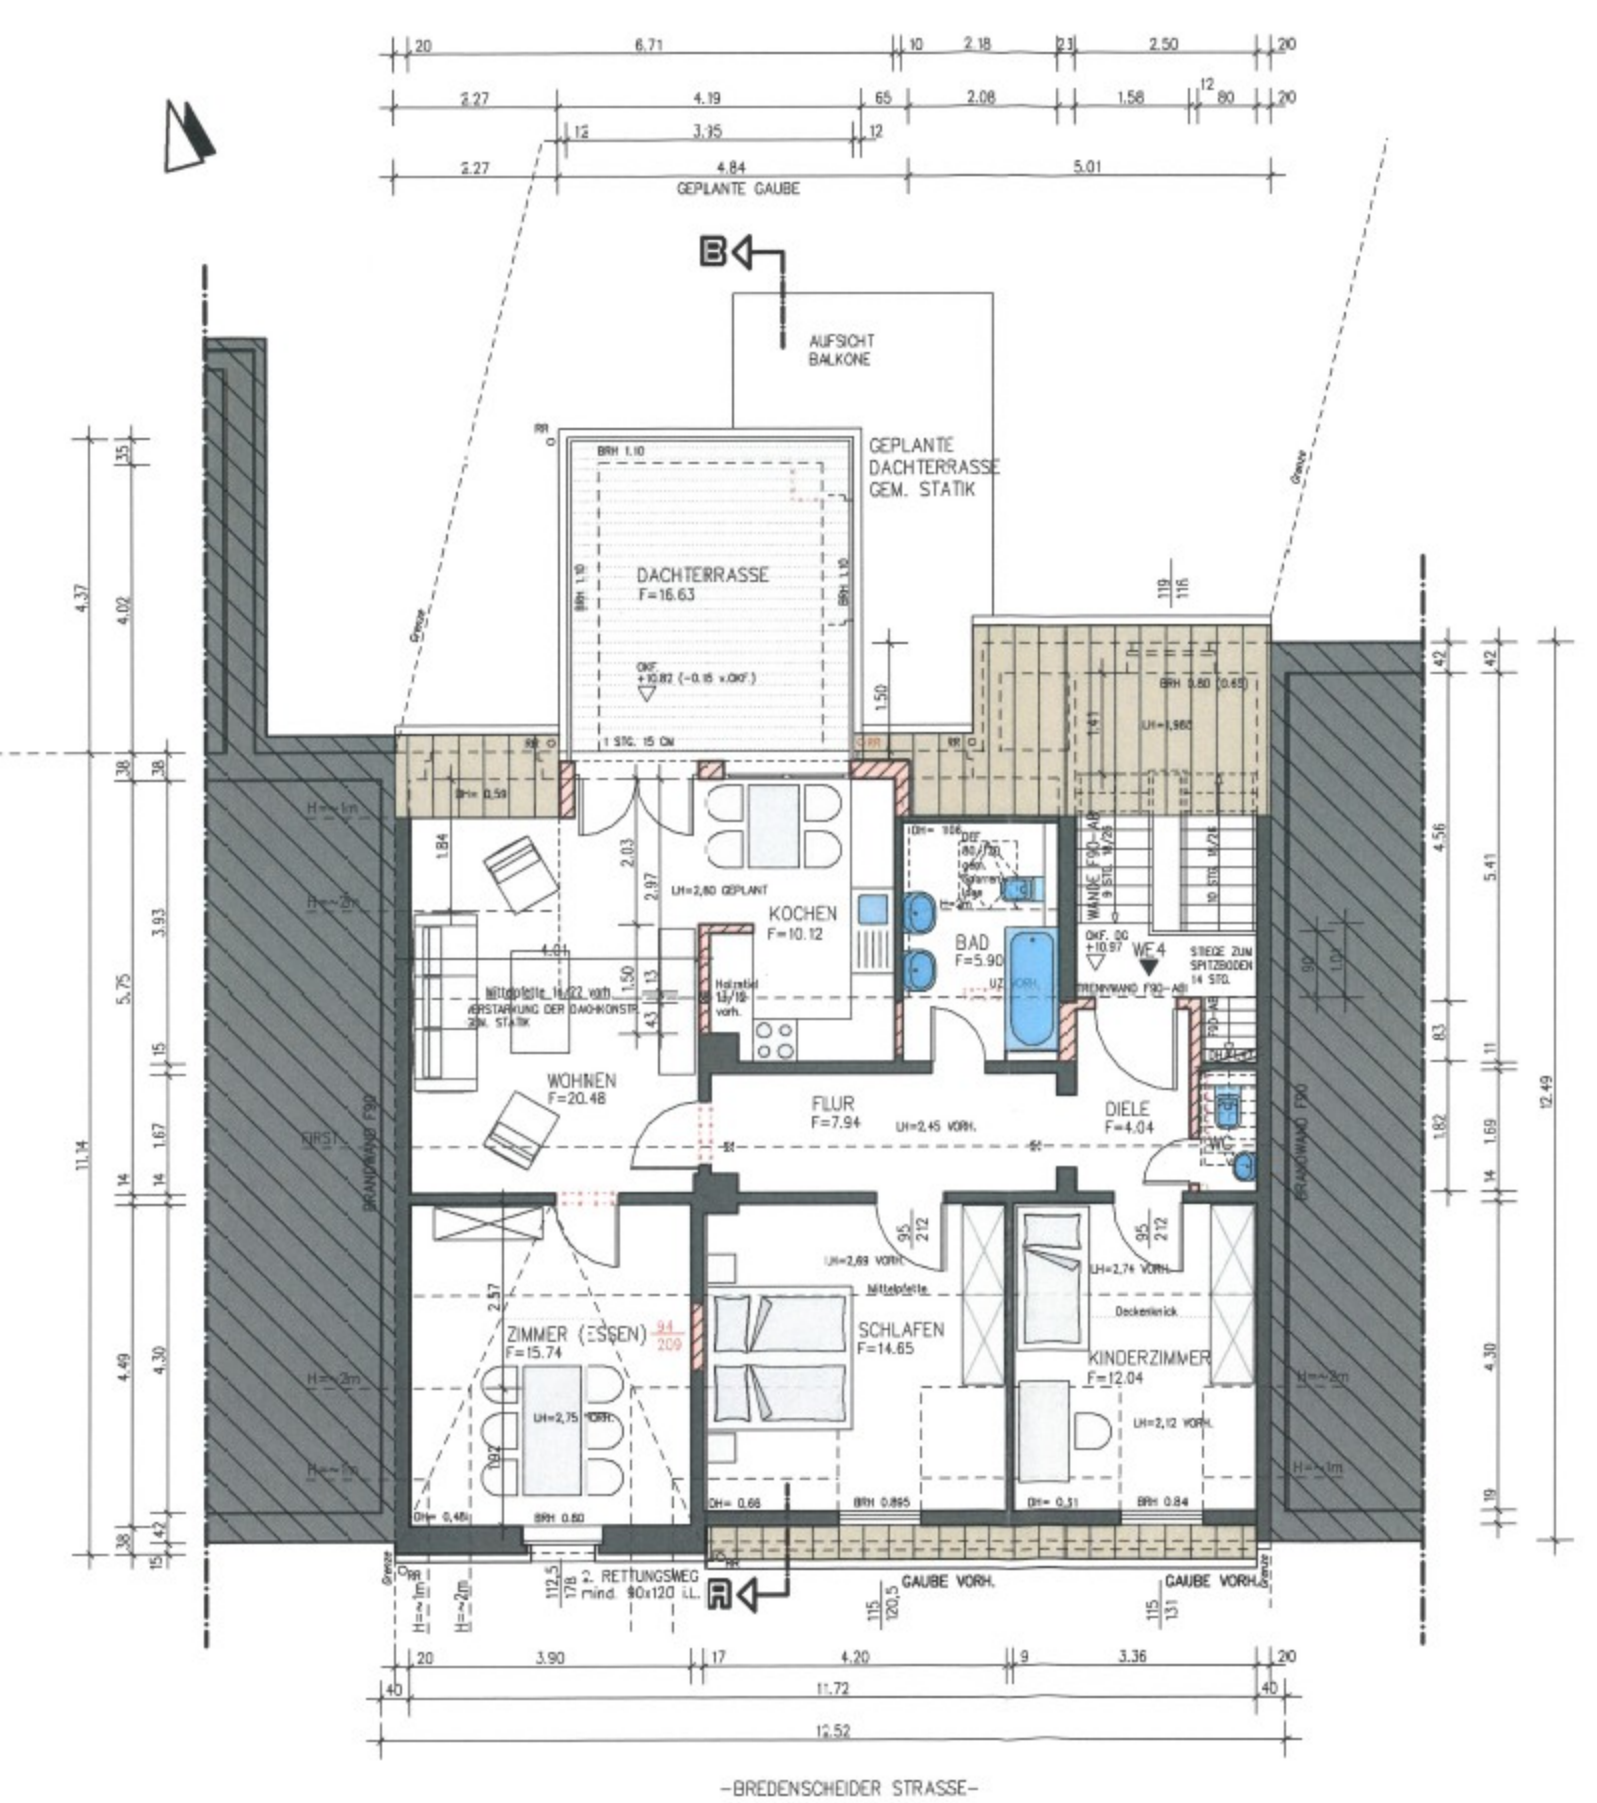

DACHGESCHOSS

Maßstab 1:100