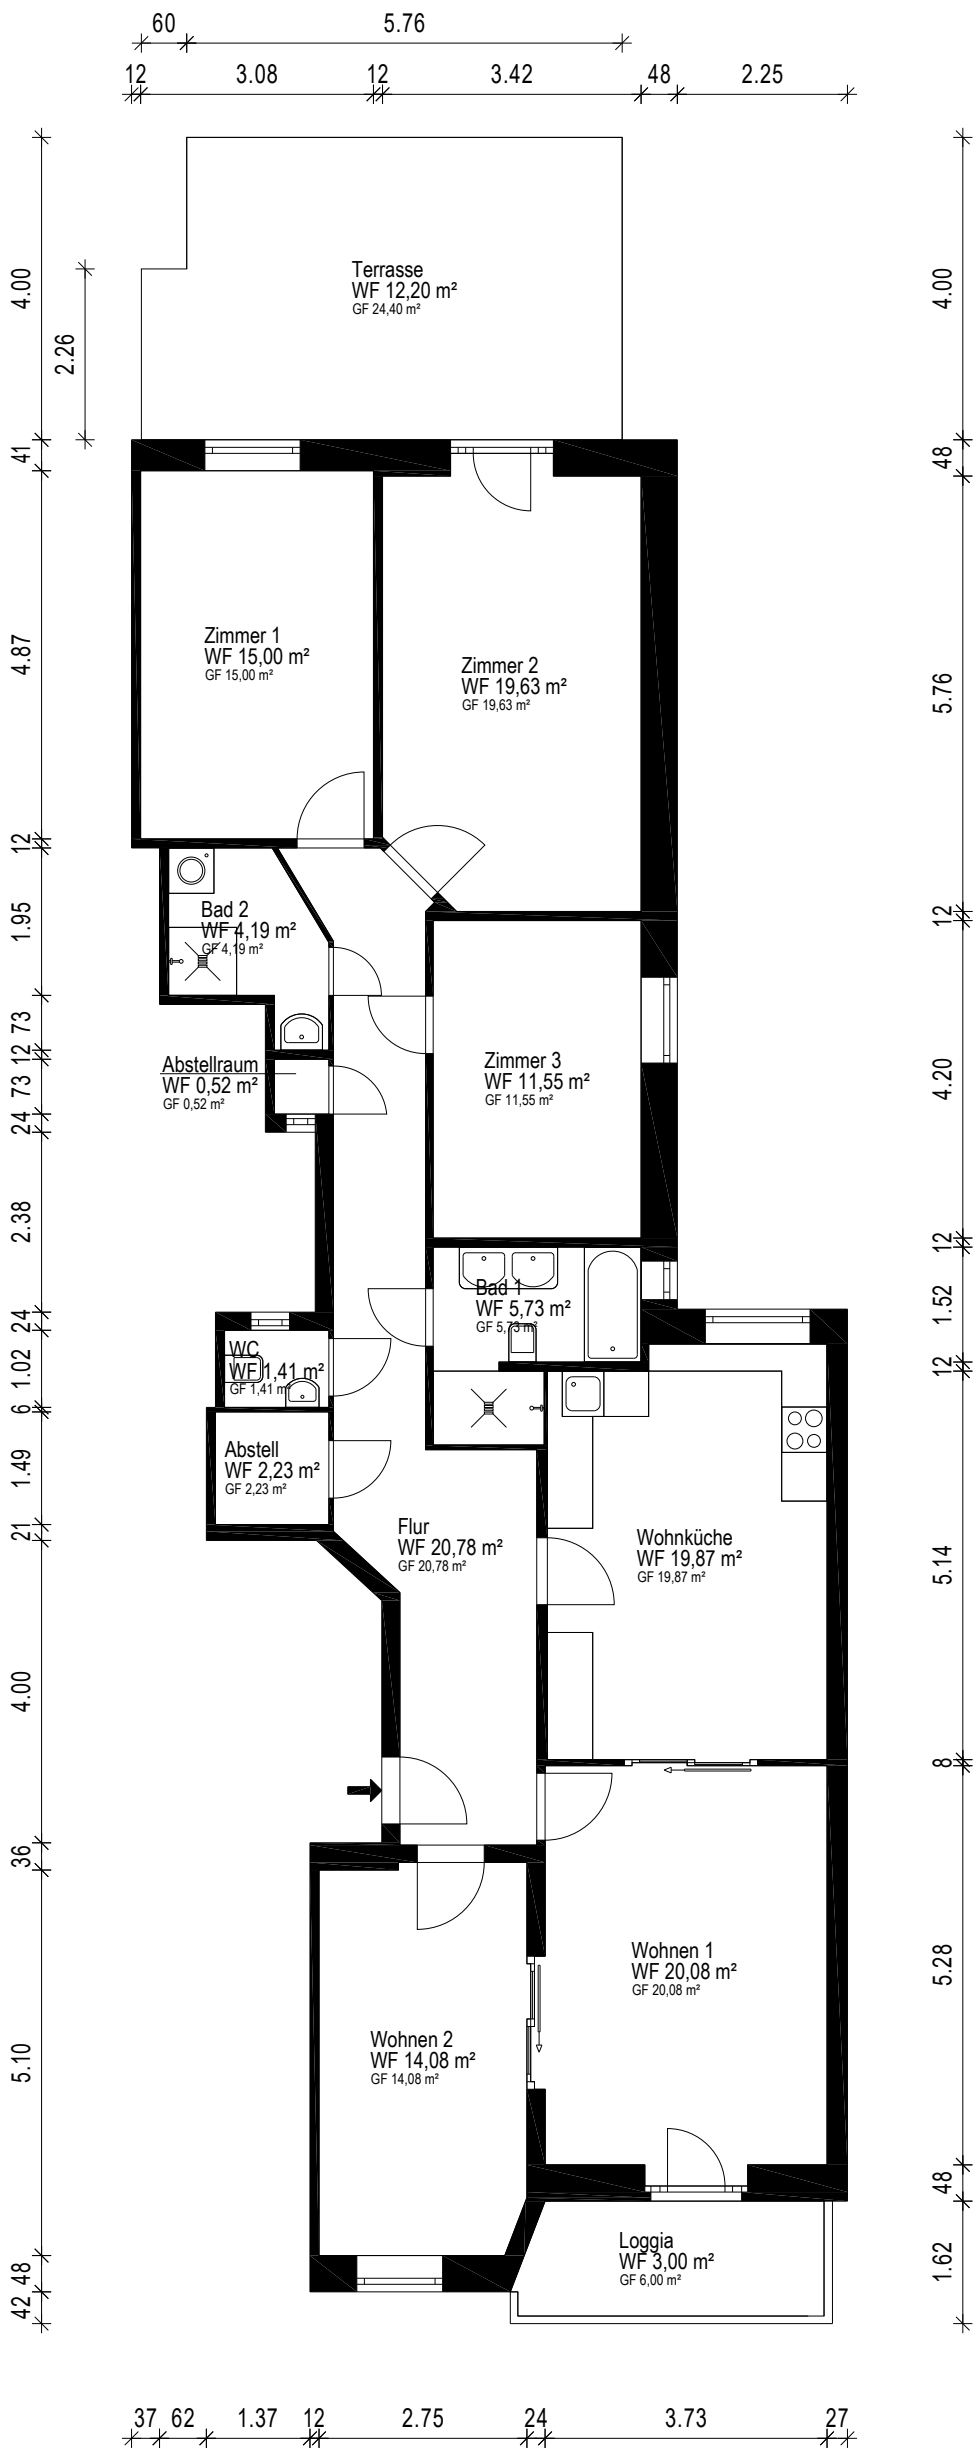



Erstellt von: 1000hands AG - Hussitenstraße 32 - 13355 Berlin - Tel.: (030) 609 8445 23 - www.grundriss.com -

| | | | |
|---|---|---|---|
| Gebäude | Wohnung/-en | | |
| Ort/Straße | 20251 Hamburg, Husumer Str. 11 | | |
| Planinhalt | Hochparterre | | grundriss.com Ein Service der 1000hands AG |
| Maßstab | 1:100/A3 | Datum 24.11.2026 | Aufmaß - CAD-Service - Flächen |
| Objekt-Nr. | - | Plan-Nr. 1 | |