

Querschnitt

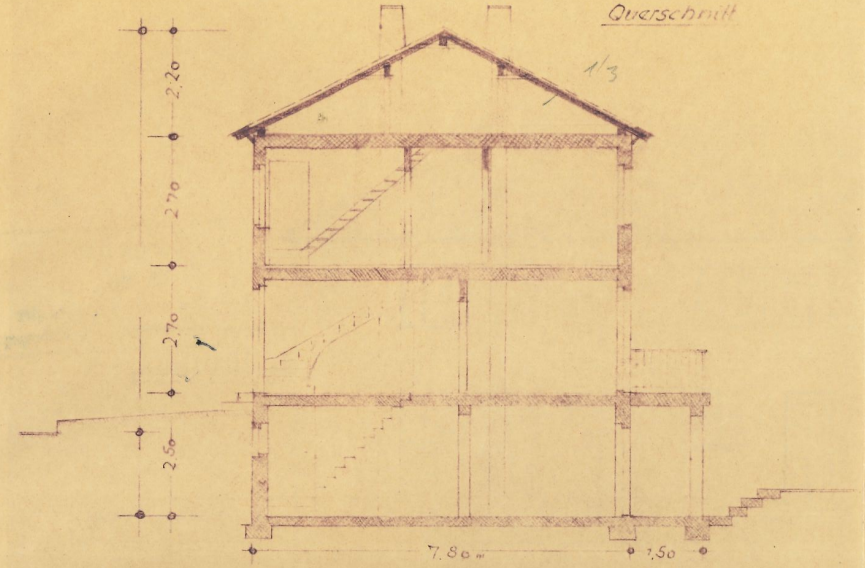


Giebelansicht

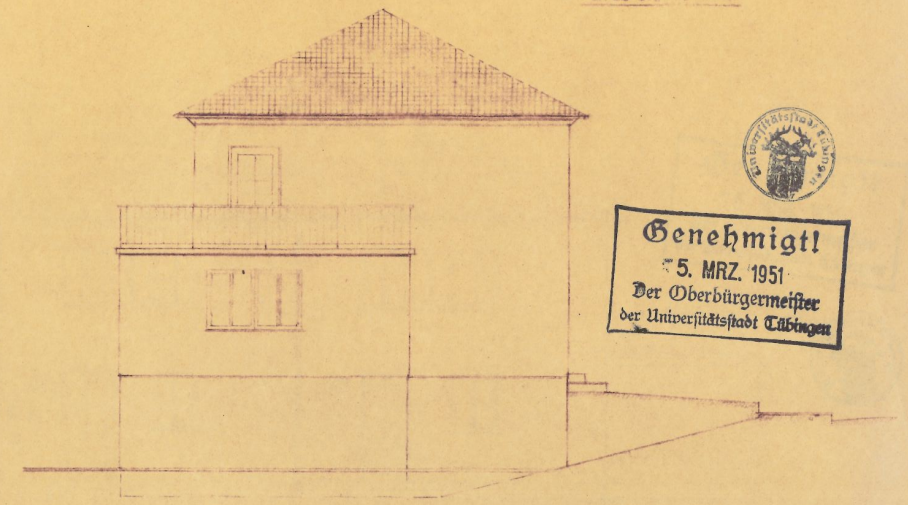

Genehmigt!
5. MRZ. 1951
Der Oberbürgermeister
der Universitätsstadt Tübingen

Untergeschossgrundriss M. 1:100

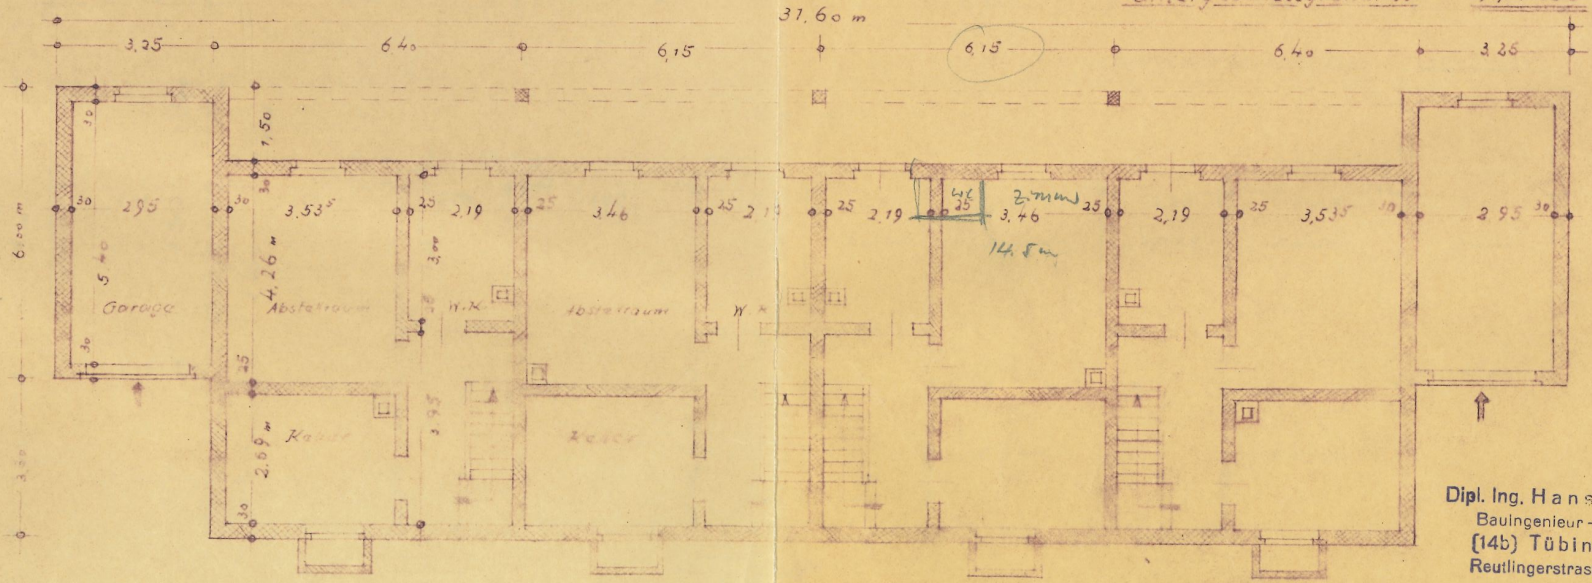

Dipl. Ing. Hans Fritz
Bauingenieur-Büro
(14b) Tübingen
Reutlingerstrasse
Bauherr und Architekt

Nr. 8