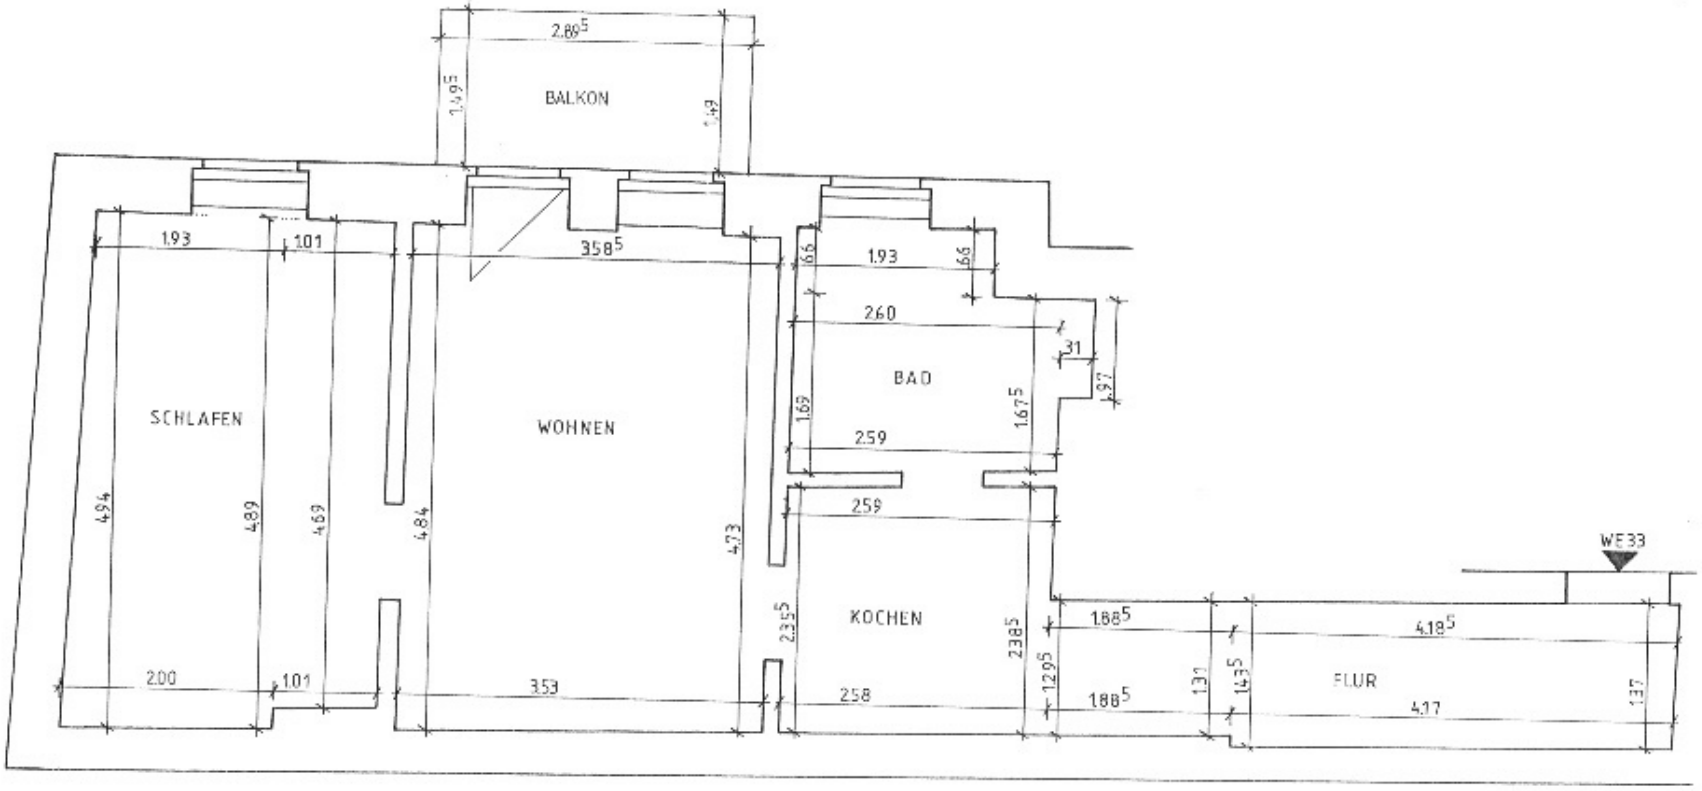

KURT-BEATE-STR. 02
99086 ERFURT

3.OG RECHTS
WE 33 M 1:50