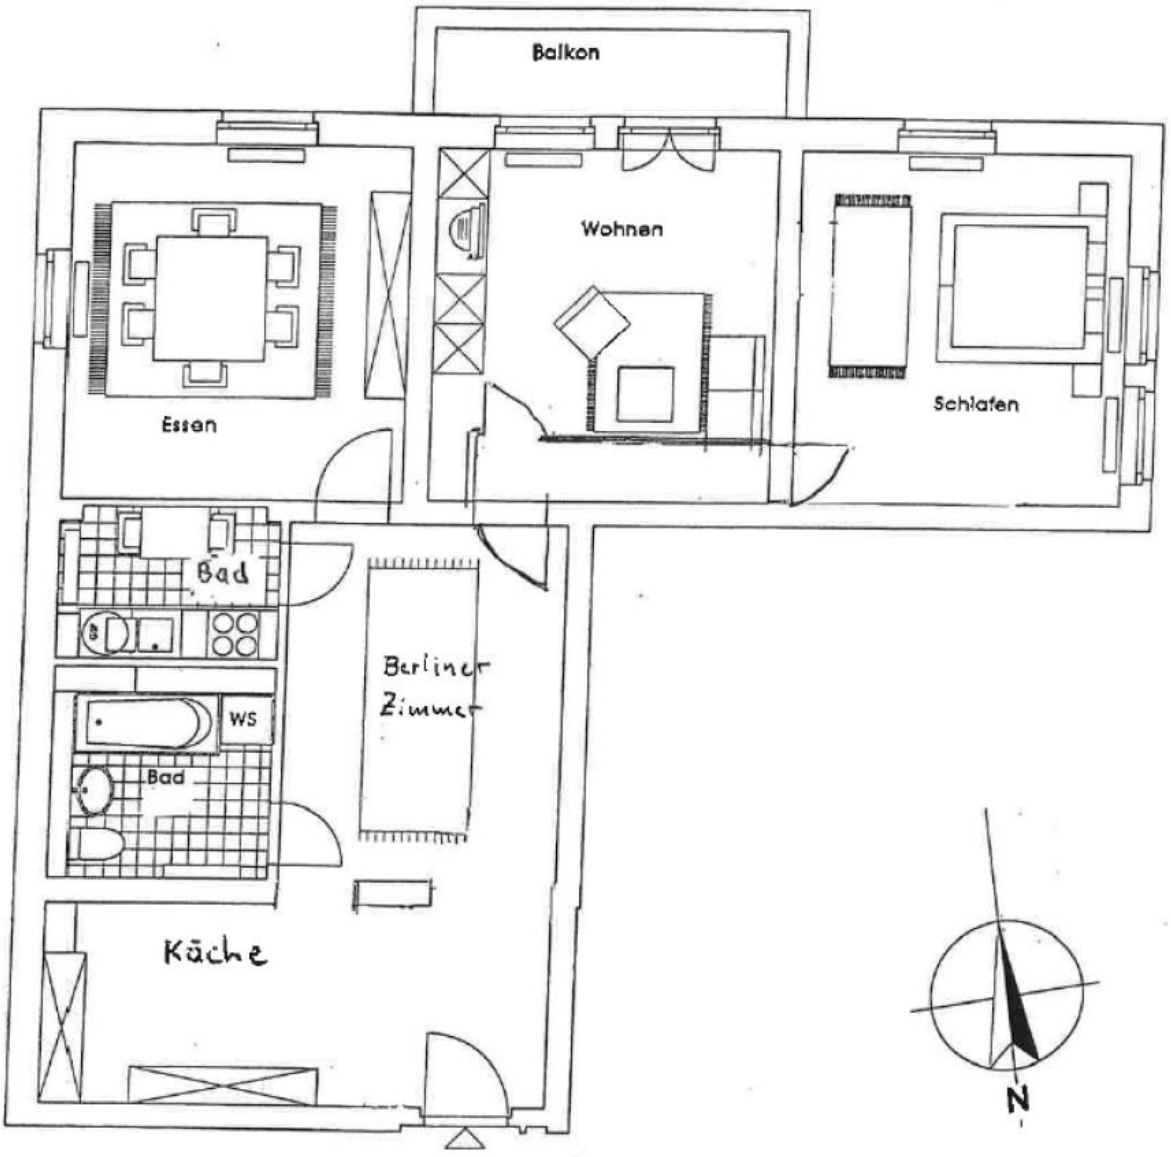

Balkon
Wohnen
Essen
Schlafen
Bad
Berliner Zimmer
WS
Bad
Küche
N