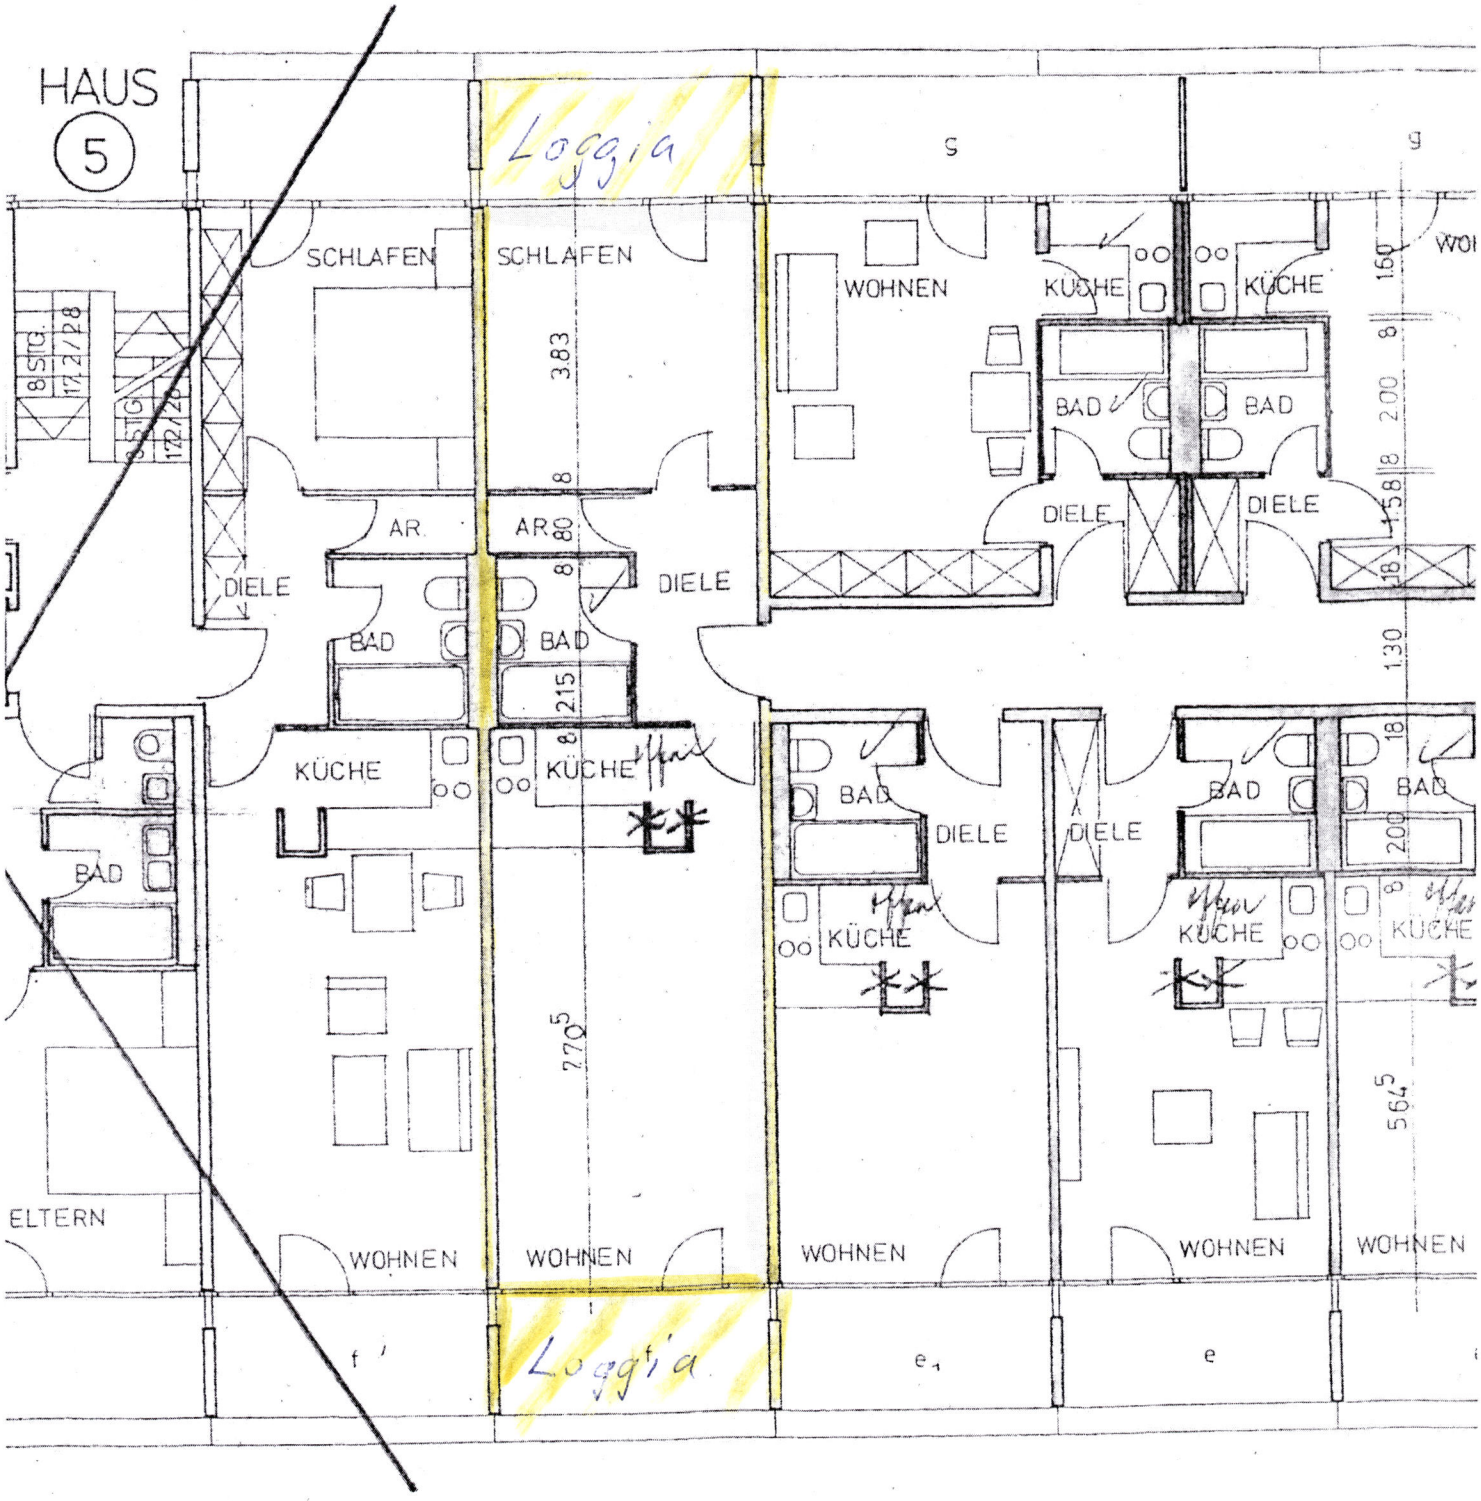


BLOCK E

1. - 4. OBERGESCHOSS