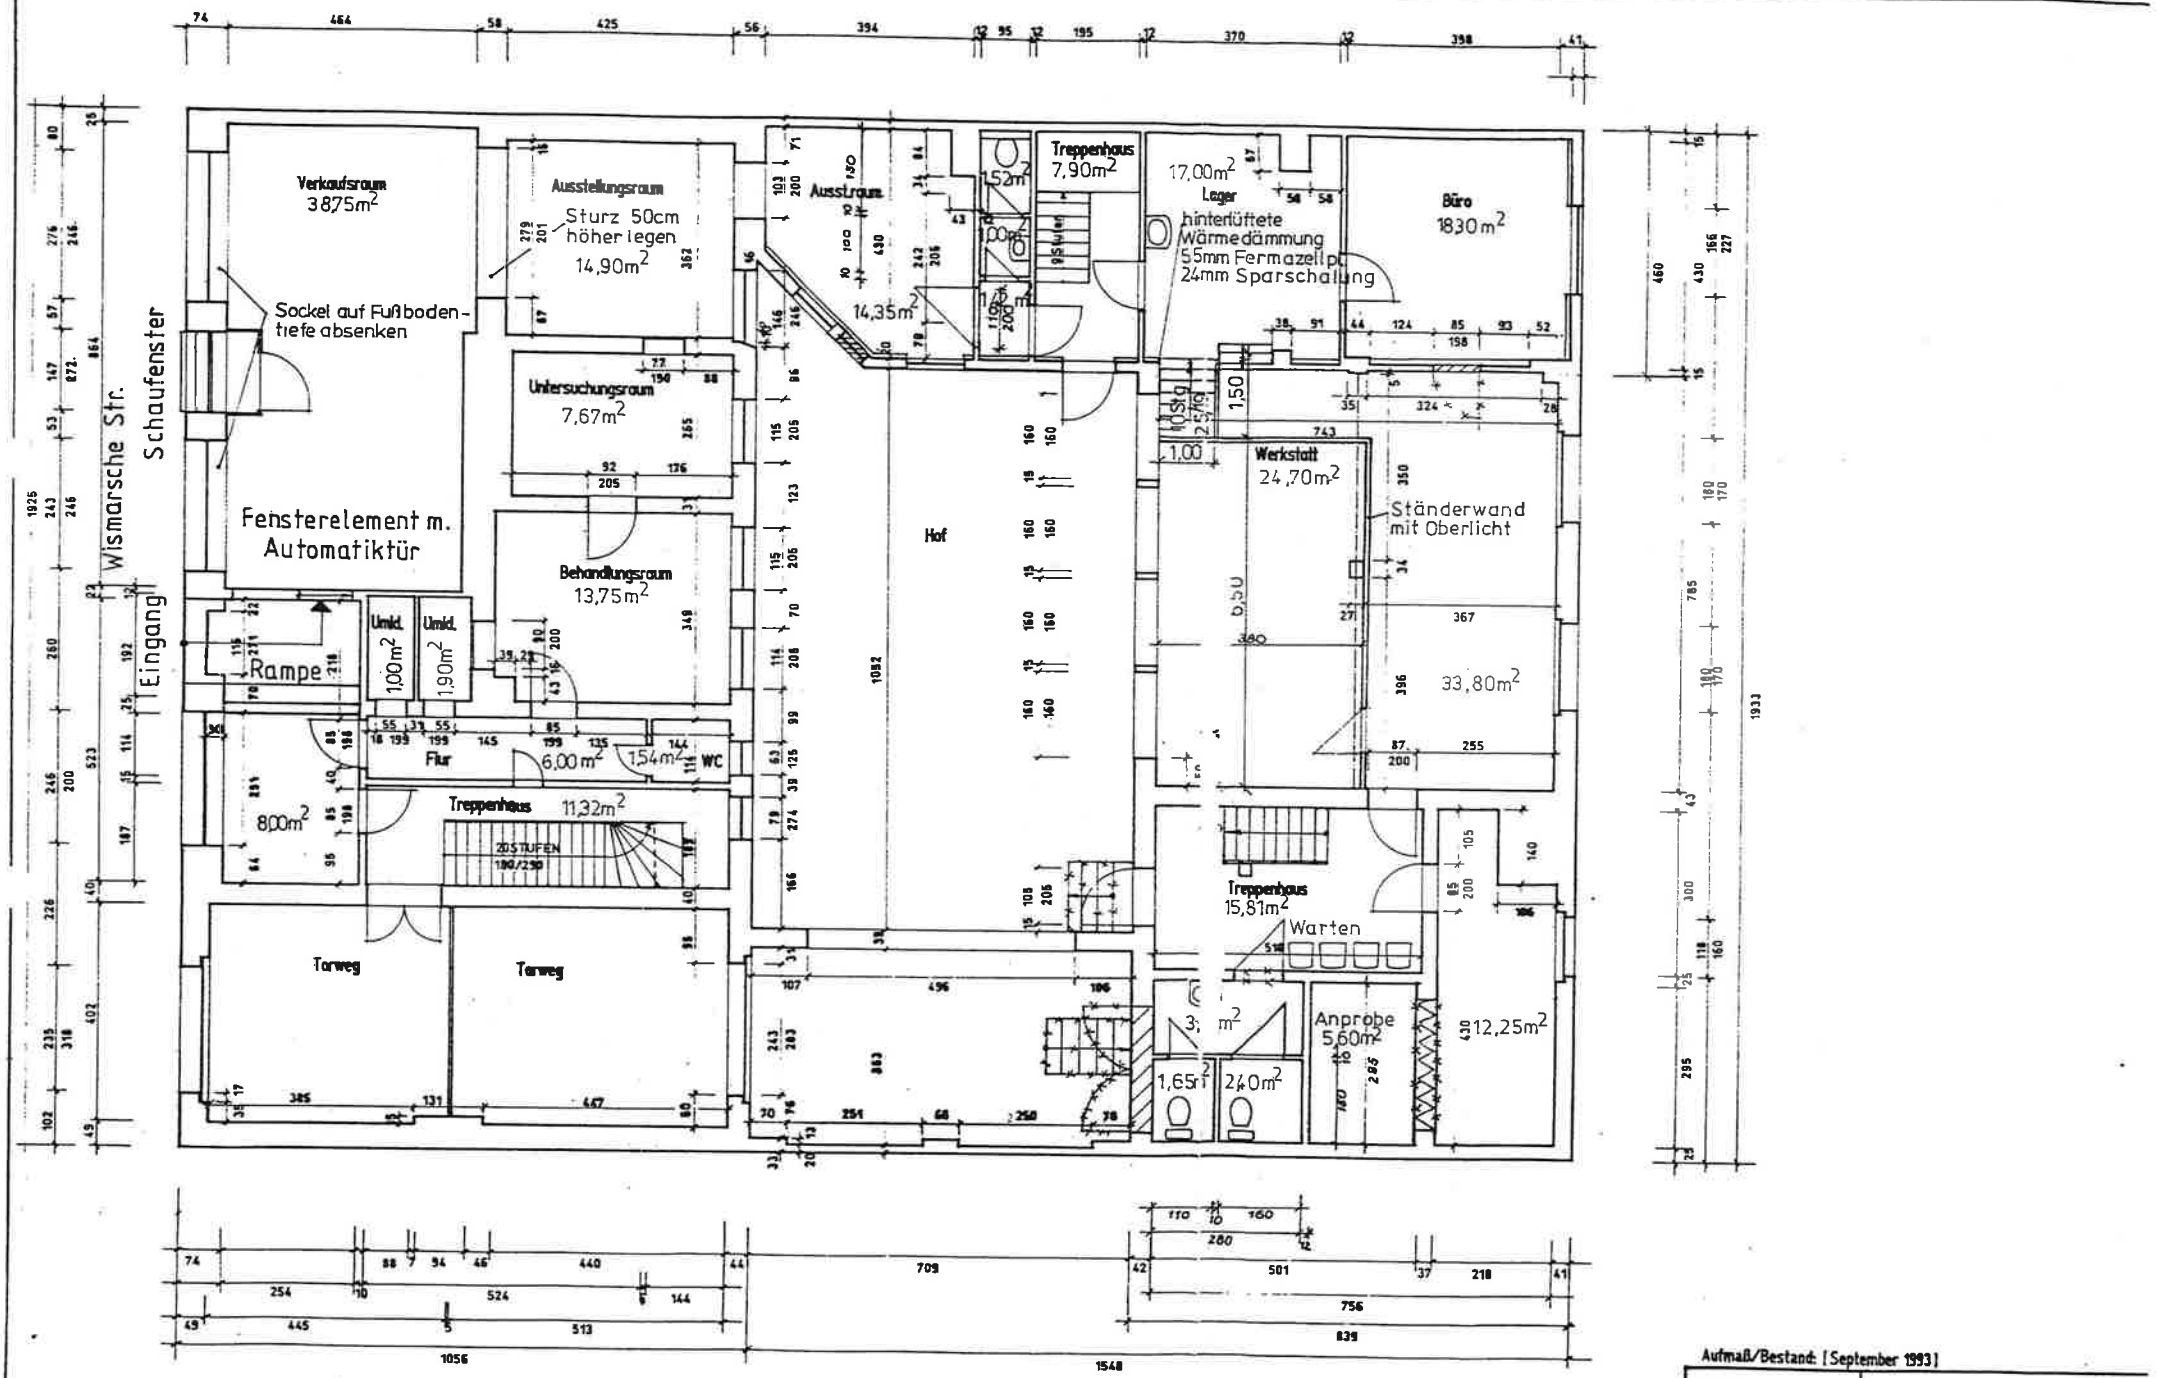

Aufmaß/Bestand: [September 1993]

ROCHBAUINGENIEURE DIPL.-ING. WOLF HELLMANN	Wismarsche Str.143, Schwerin, Fam. Schul	
	Grundriß: ERDGESCHOSS	Maßst 1 : 1

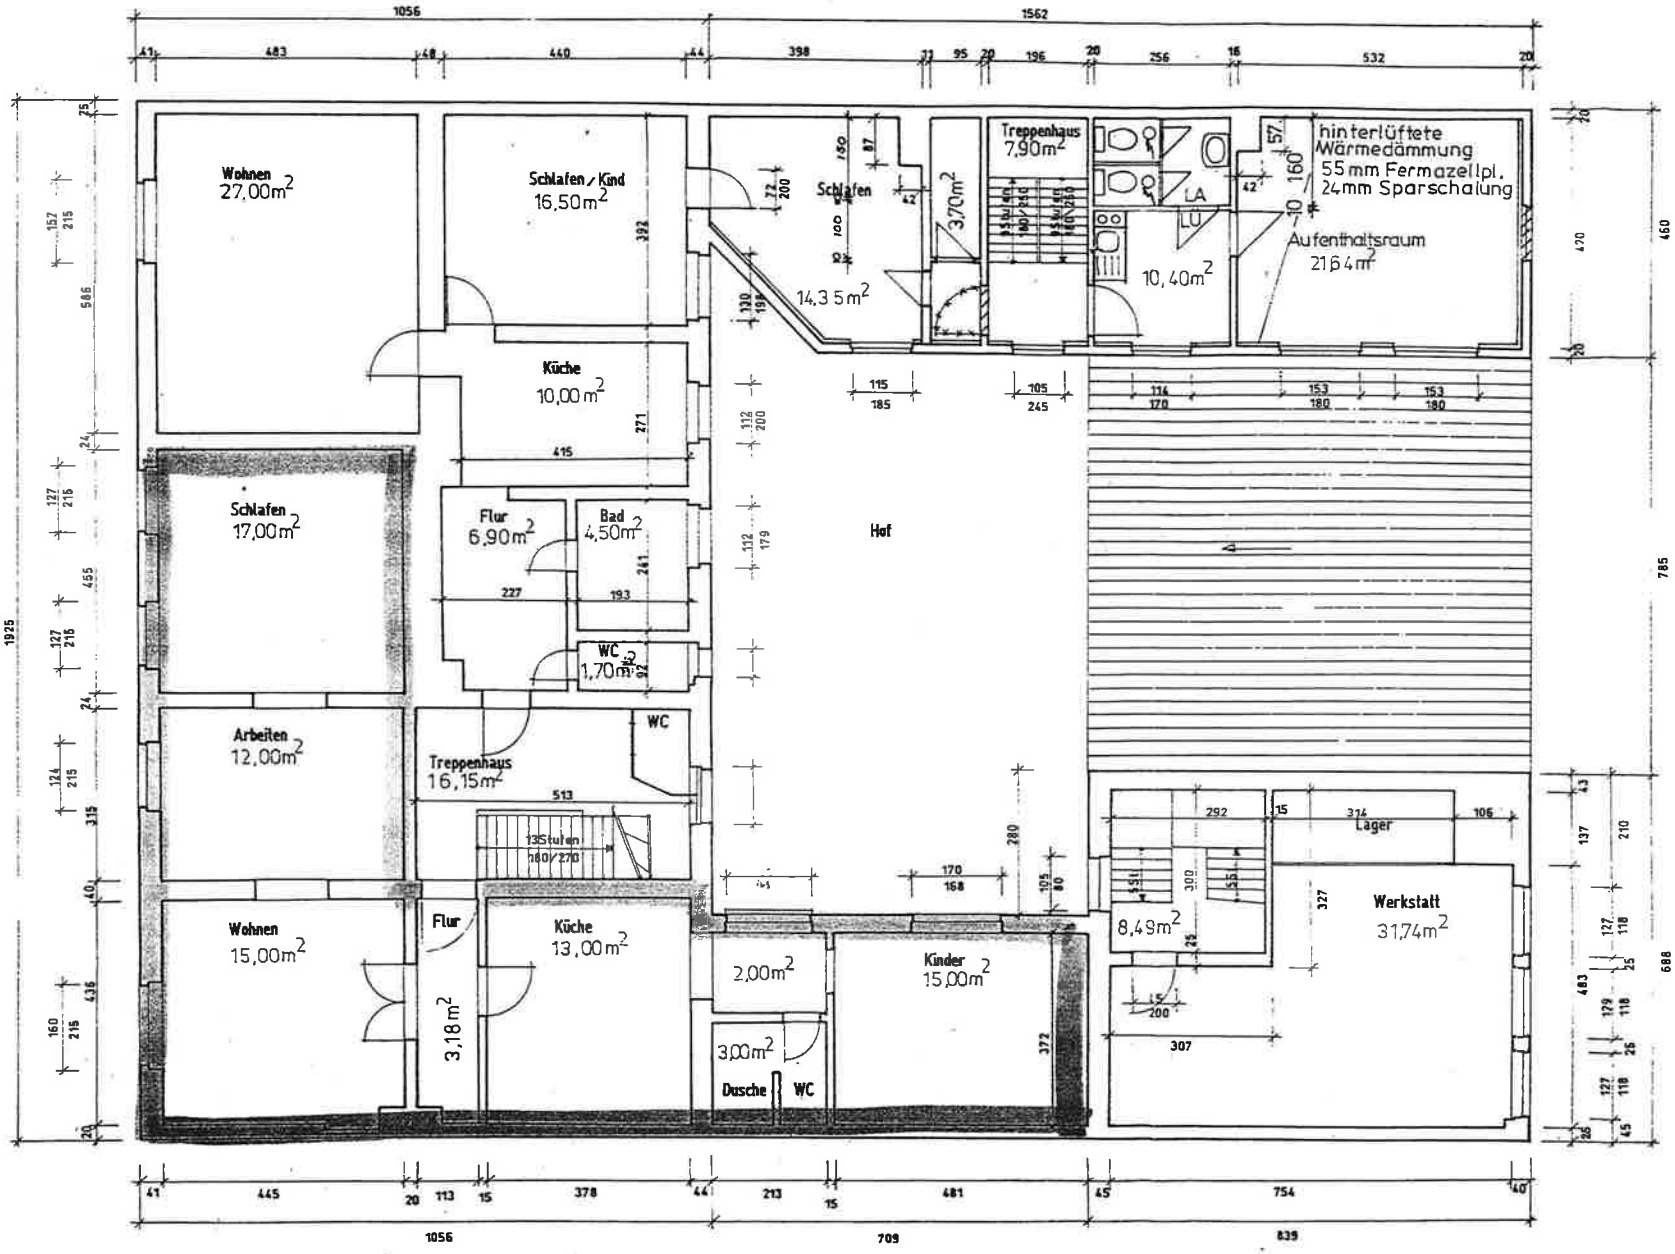

80,18 m² = 1.0G links

84,65 m² - 1.0G rechts

Aufmaß/Bestand: [September 1993]

HOCHBAUINGENIEUR DIPL.-ING. WILLY HELLMANN	Wismarsche Str. 143, Schwerin, Fam. Schub	
	Grundriß: 1.Obergeschoß	Maßst.: 1:10

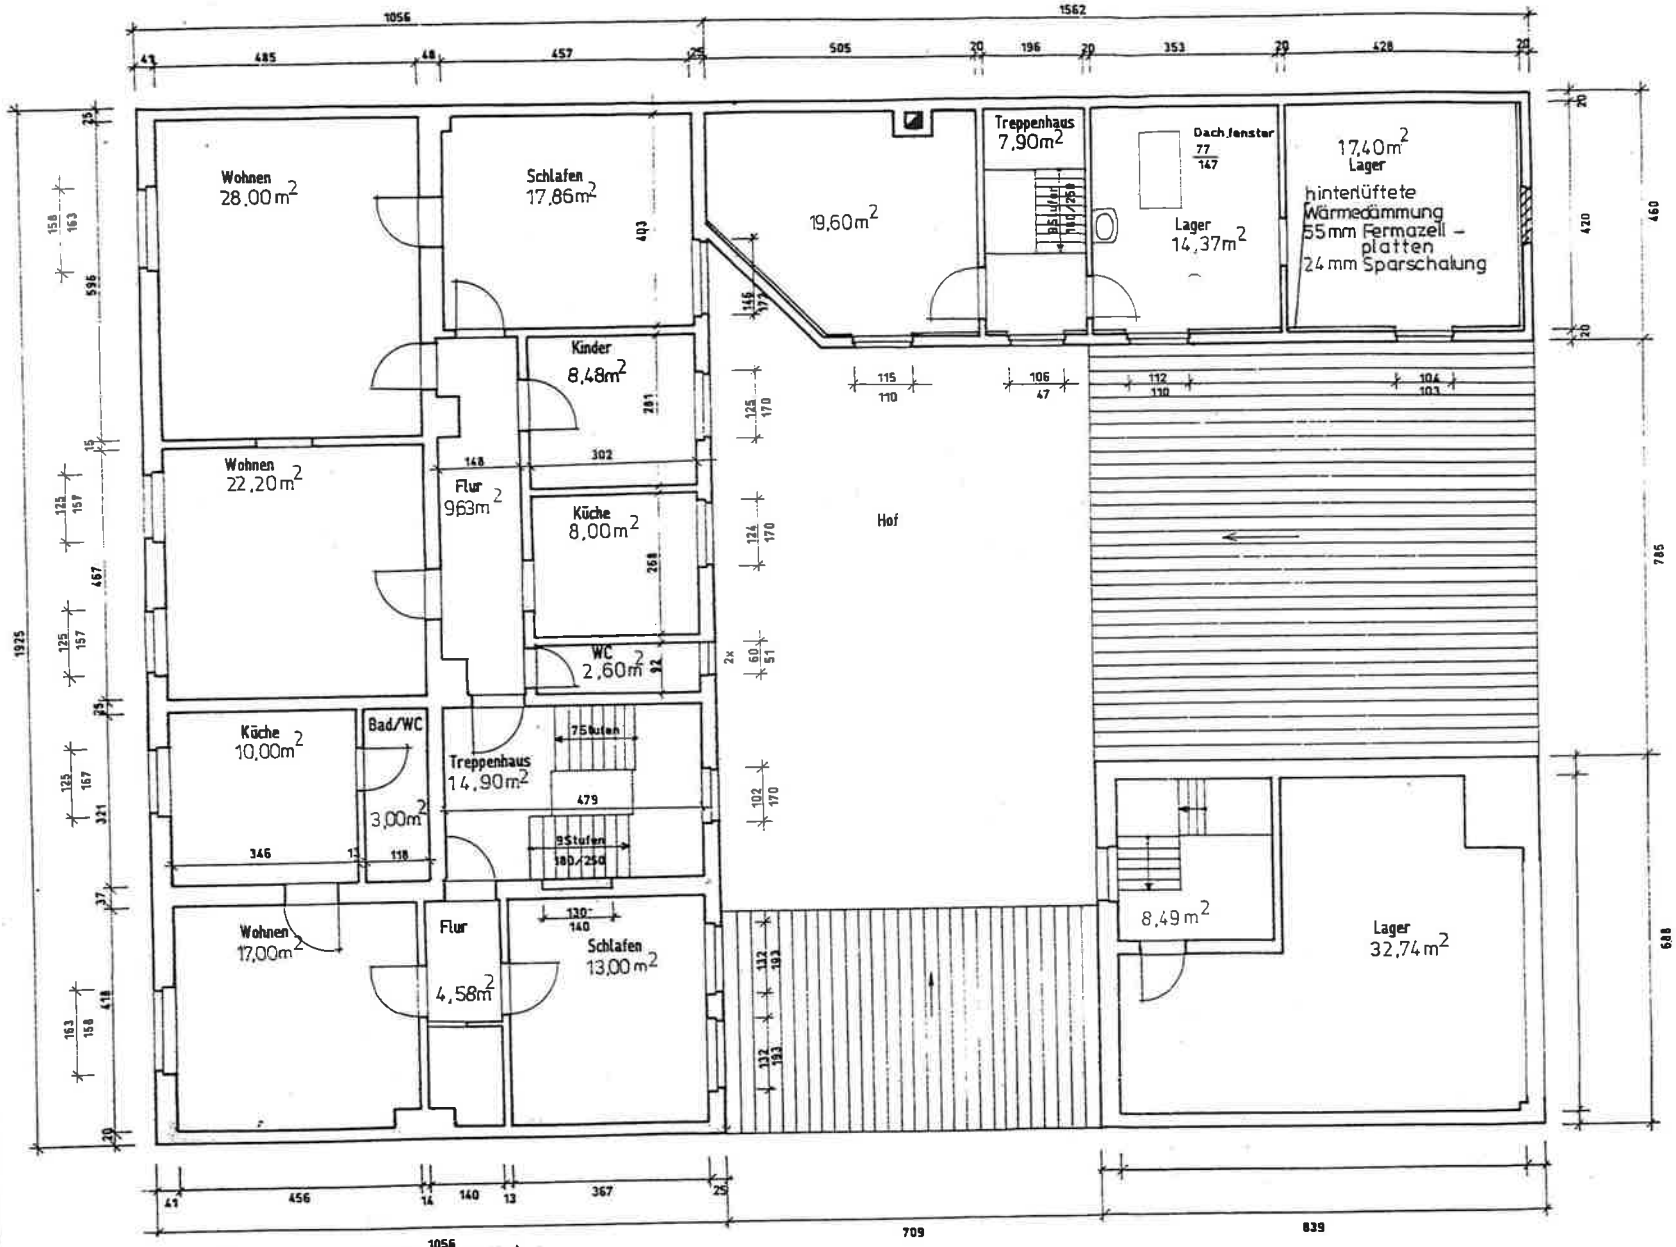

47,58 m² – 2.OG links

96,77 m² – 2.OG rechts

Aufmaß/Bestand: [September 1993]

HOCHBAUINGENIEUR
DIPL.-ING. WILLY HELLMANN

Wismarsche Str. 143, Schwerin, Fam.

Grundriß: 1. Obergeschoß

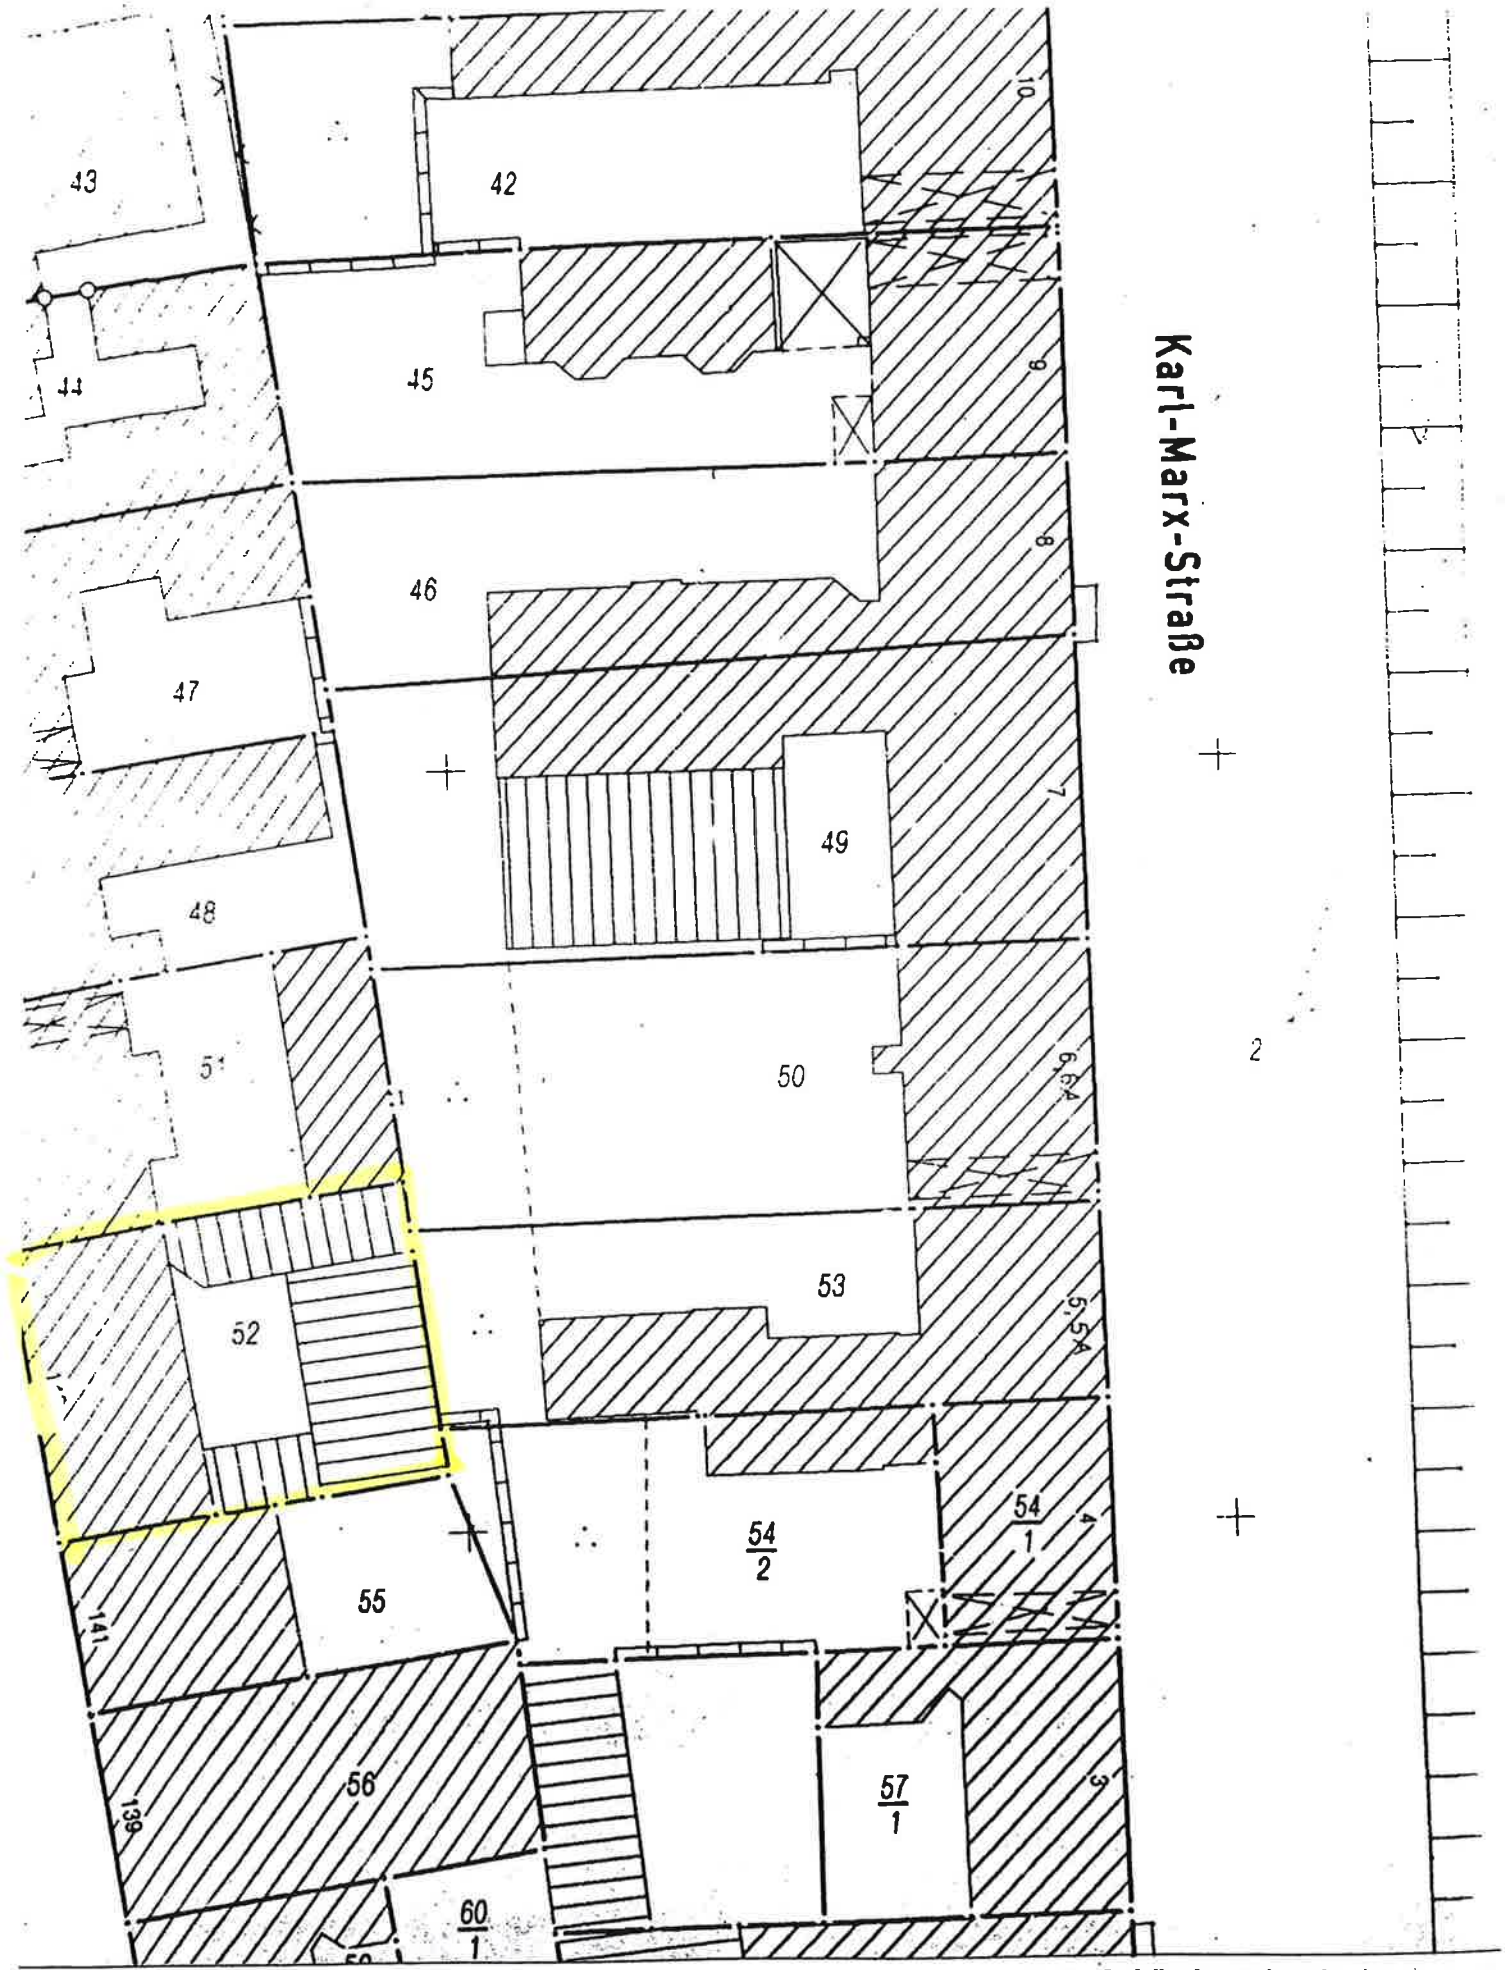

Landeshauptstadt
Schwerin
Kataster- und
Vermessungsamt
Am Packhof 2 - 6
19053 Schwerin

Flurkarte

Gemarkung Schwerin

Flur 11

Maßstab 1 : 500 **Datum: 08/2002**

Der **Gebäudenachweis** kann vom örtlichen Bestand abweichen.

Nachdruck und Vervielfältigungen jeder Art, auch einzelner Teile, sowie die Anfertigung von Vergrößerungen und Verkleinerungen sind verboten.