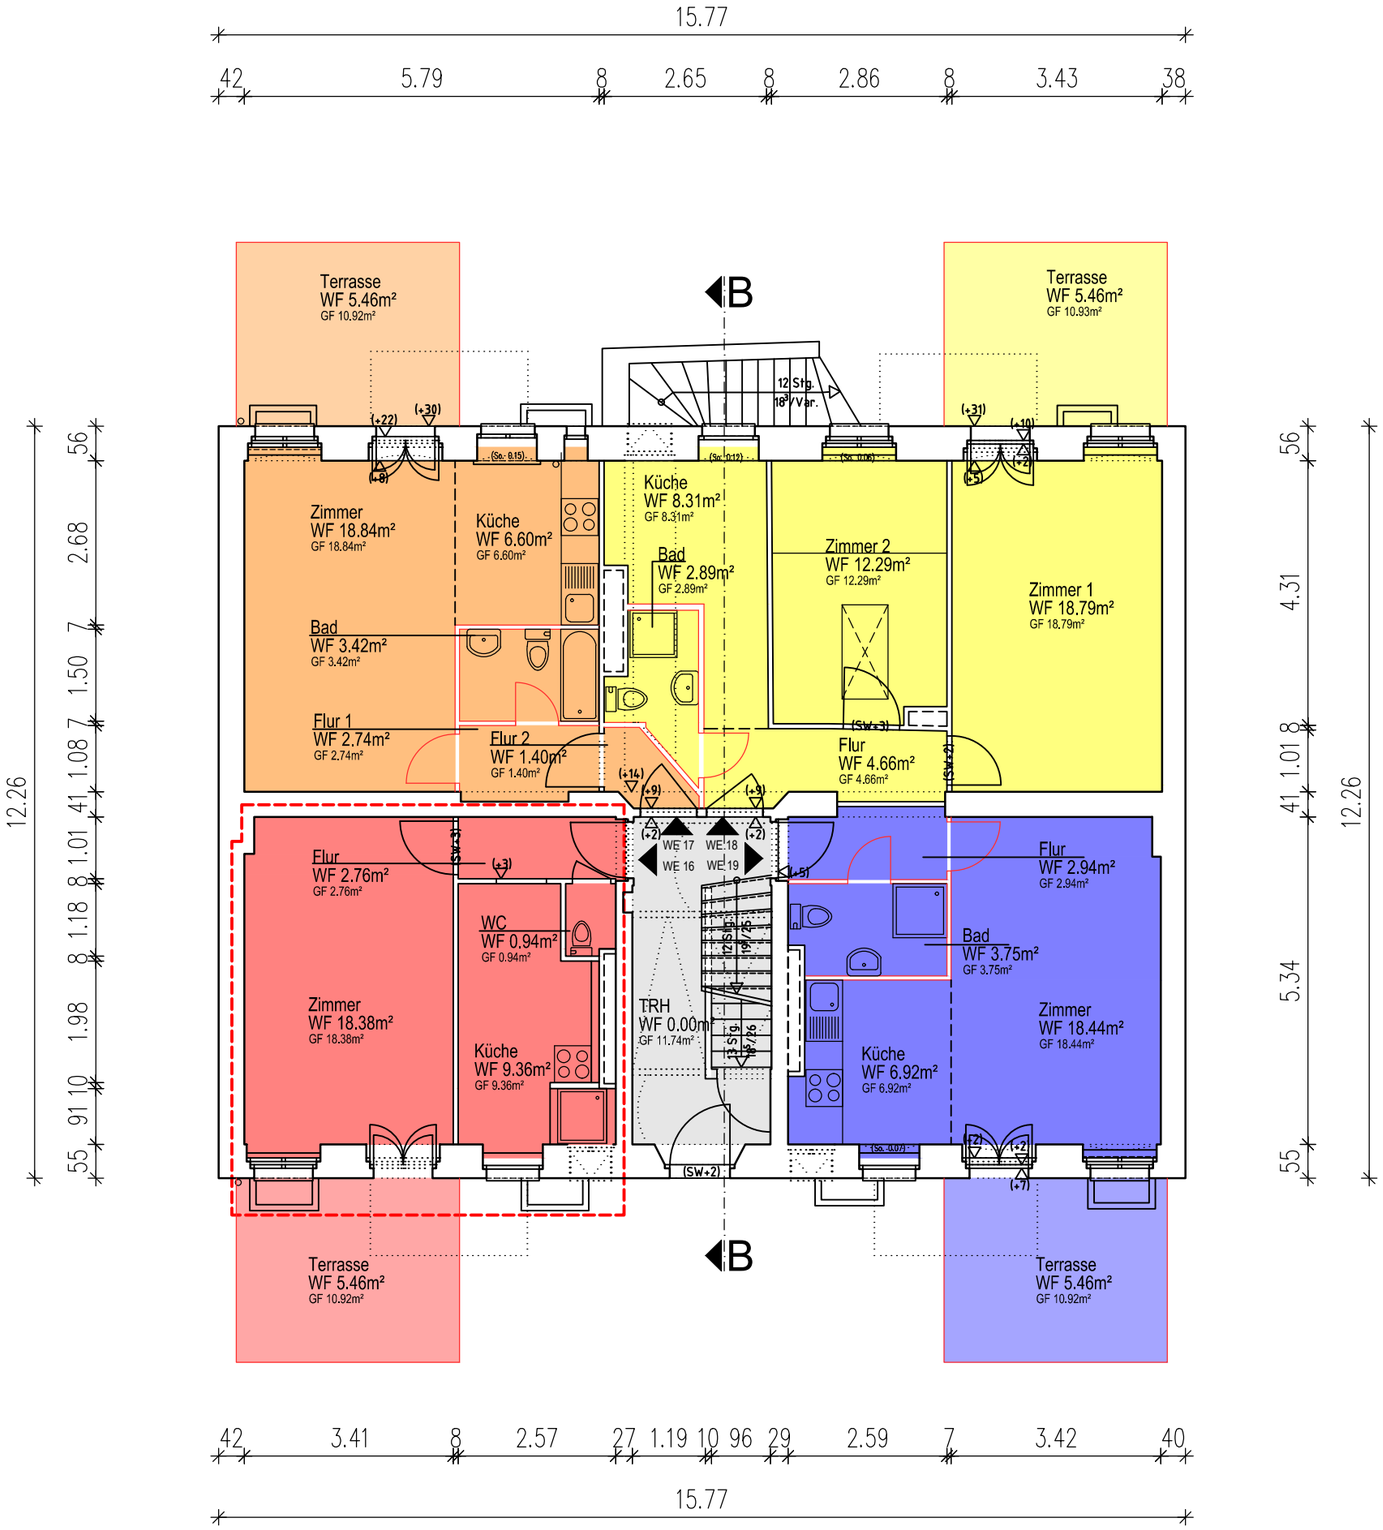


Legende

n.z.	=	nicht zugänglich
LS	=	Lichtschacht
SW	=	Schwellen
(+0)	=	Schwellenhöhe
Stg.	=	Steigungen
So.	=	Sockel
WE	=	Wohneinheit
———	=	Neubau
- - - -	=	Die Wohnung wurde von der 1000hands ohne Vermessung erstellt

0 1 2 3 4 5m


Legende Wohnungen

100% 50% 25% 0%

016
017
018
019
Allgemein_EG

WF = Wohnfläche
GF = Grundfläche

Flächen mit einer Raumhöhe ≥2m werden vollständig (100%) erfasst.
Flächen mit einer Raumhöhe zwischen 1m und 2m werden zur Hälfte (50%) erfasst.
Flächen mit einer Raumhöhe <1m werden nicht (0%) erfasst.
Balkone, Loggien und Terrassen werden zu 25% erfasst, höchstens jedoch zu 50%.
Räume außerhalb der Wohnung (z.B. Abstellräume, Kellerräume etc.) gehören nicht zur Wohnfläche.

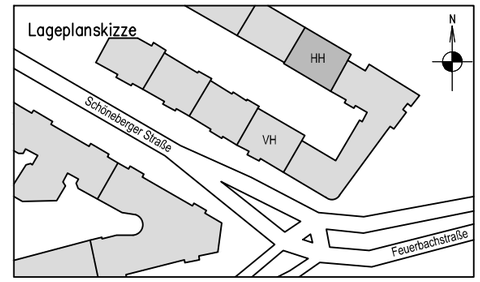

Phase	Wohnflächenberechnung	Projekt-Nr.	A2300511N
Gebäude	Wohngebäude		
Ort/Straße	12163 Berlin, Schöneberger Str. 9		
Planinhalt	Erdgeschoss		
Maßstab	1:100/A3	Datum	03.07.2025
Objekt-Nr.		Plan-Nr.	

1000hands
www.1000hands.de
Aufmaß - CAD-Service - Flächen

Erstellt von: 1000hands - www.1000hands.de - Tel.: 030 - 609 8445 0