
mkm Floor

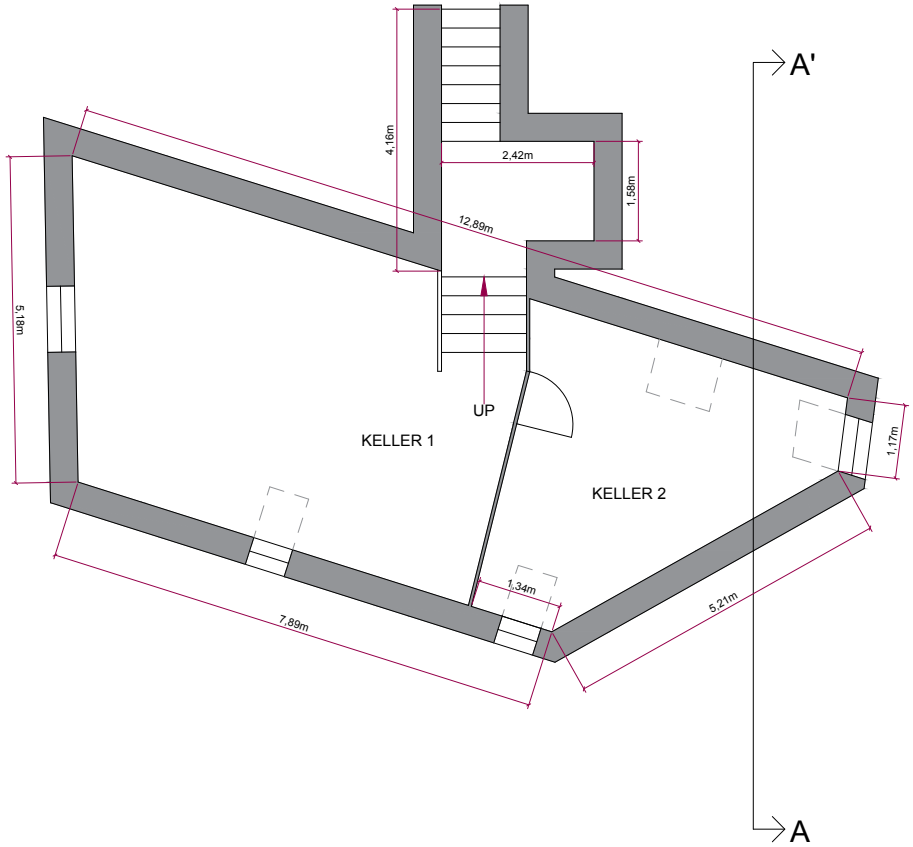

Maßstab 1:120
0 1 2 3 4m

OBJEKTDATEN

Art: Mehrfamilienhaus

Adresse: MFH Naheweinstr. 41
55566 Meddersheim

SACHVERSTÄNDIGER

Kevin Lind
Boschstraße 16, 47533 Kleve

PLANINFORMATIONEN

Grundlage: Vorortaufmaß

Geschoss/ Ansicht: Keller

Format:	Maßstab:
DIN A4	1:100
erstellt am:	gezeichnet von:
19.05.2025	Kevin Lind


BESTÄTIGUNG

KEVIN LIND
SACHVERSTÄNDIGER
für technische Zeichnungen.

Stempel | Unterschrift

Haftungsausschluss

Grundriss wurde auf Grundlage von einem Vorortaufmaß erstellt.

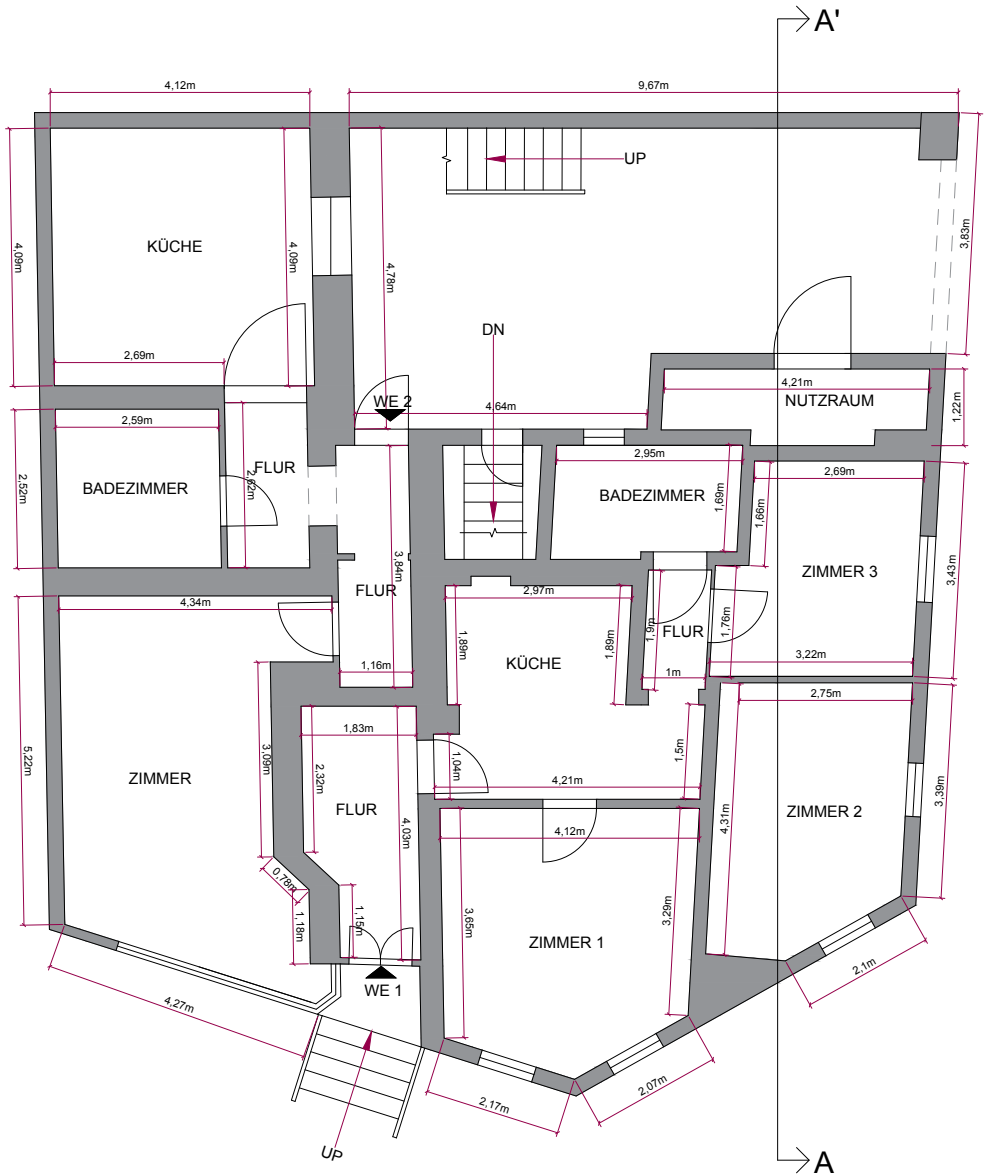

mkm Floor

OBJEKTDATEN

Art: Mehrfamilienhaus

Adresse: MFH Naheweinstr. 41
55566 Meddersheim

SACHVERSTÄNDIGER

Kevin Lind
Boschstraße 16, 47533 Kleve

PLANINFORMATIONEN

Grundlage: Vorortaufmaß

Geschoss/ Ansicht: Erdgeschoss

Format:	Maßstab:
DIN A4	1:100
erstellt am:	gezeichnet von:
19.05.2025	Kevin Lind


BESTÄTIGUNG

KEVIN LIND
SACHVERSTÄNDIGER
für technische Zeichnungen.

Stempel | Unterschrift

Haftungsausschluss

Grundriss wurde auf Grundlage von einem Vorortaufmaß erstellt.

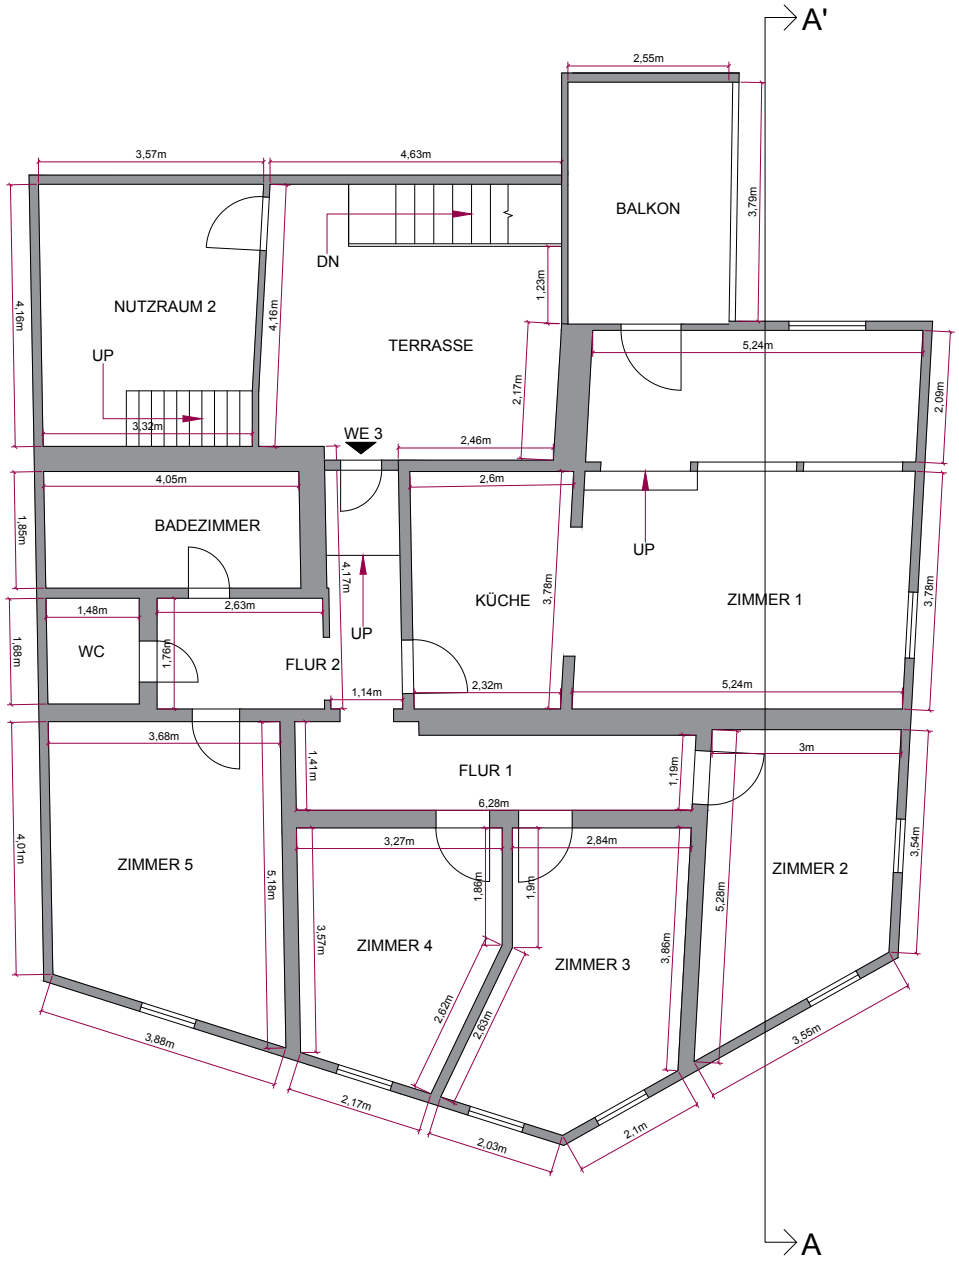

Maßstab 1:120

0 1 2 3 4m

mkm Floor

OBJEKTDATEN

Art: Mehrfamilienhaus

Adresse: MFH Naheweinstr. 41
55566 Meddersheim

SACHVERSTÄNDIGER

Kevin Lind
Boschstraße 16, 47533 Kleve

PLANINFORMATIONEN

Grundlage: Vorortaufmaß

Geschoss/ Ansicht: Obergeschoss

Format:	Maßstab:
DIN A4	1:100
erstellt am:	gezeichnet von:
19.05.2025	Kevin Lind


BESTÄTIGUNG

KEVIN LIND
SACHVERSTÄNDIGER
für technische Zeichnungen.

Stempel | Unterschrift

Haftungsausschluss

Grundriss wurde auf Grundlage von einem Vorortaufmaß erstellt.

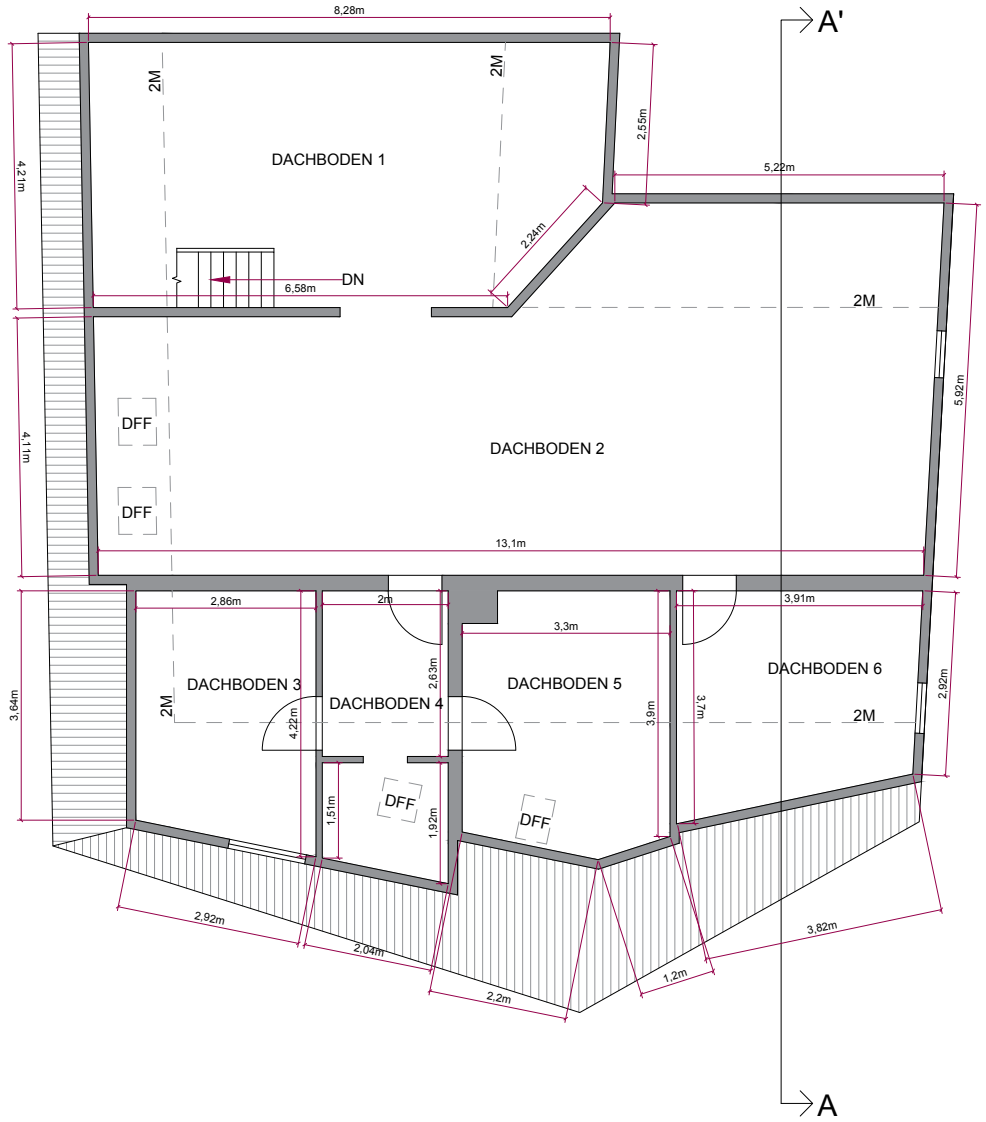

Maßstab 1:120

0 1 2 3 4m

mkm Floor

OBJEKTDATEN

Art: Mehrfamilienhaus

Adresse: MFH Naheweinstr. 41
55566 Meddersheim

SACHVERSTÄNDIGER

Kevin Lind
Boschstraße 16, 47533 Kleve

PLANINFORMATIONEN

Grundlage: Vorortaufmaß

Geschoss/ Ansicht: Dachboden

Format:	Maßstab:
DIN A4	1:100
erstellt am:	gezeichnet von:
19.05.2025	Kevin Lind

BESTÄTIGUNG


KEVIN LIND
SACHVERSTÄNDIGER
für technische Zeichnungen.

Stempel | Unterschrift

Haftungsausschluss

Grundriss wurde auf Grundlage von einem Vorortaufmaß erstellt.

mkm Floor

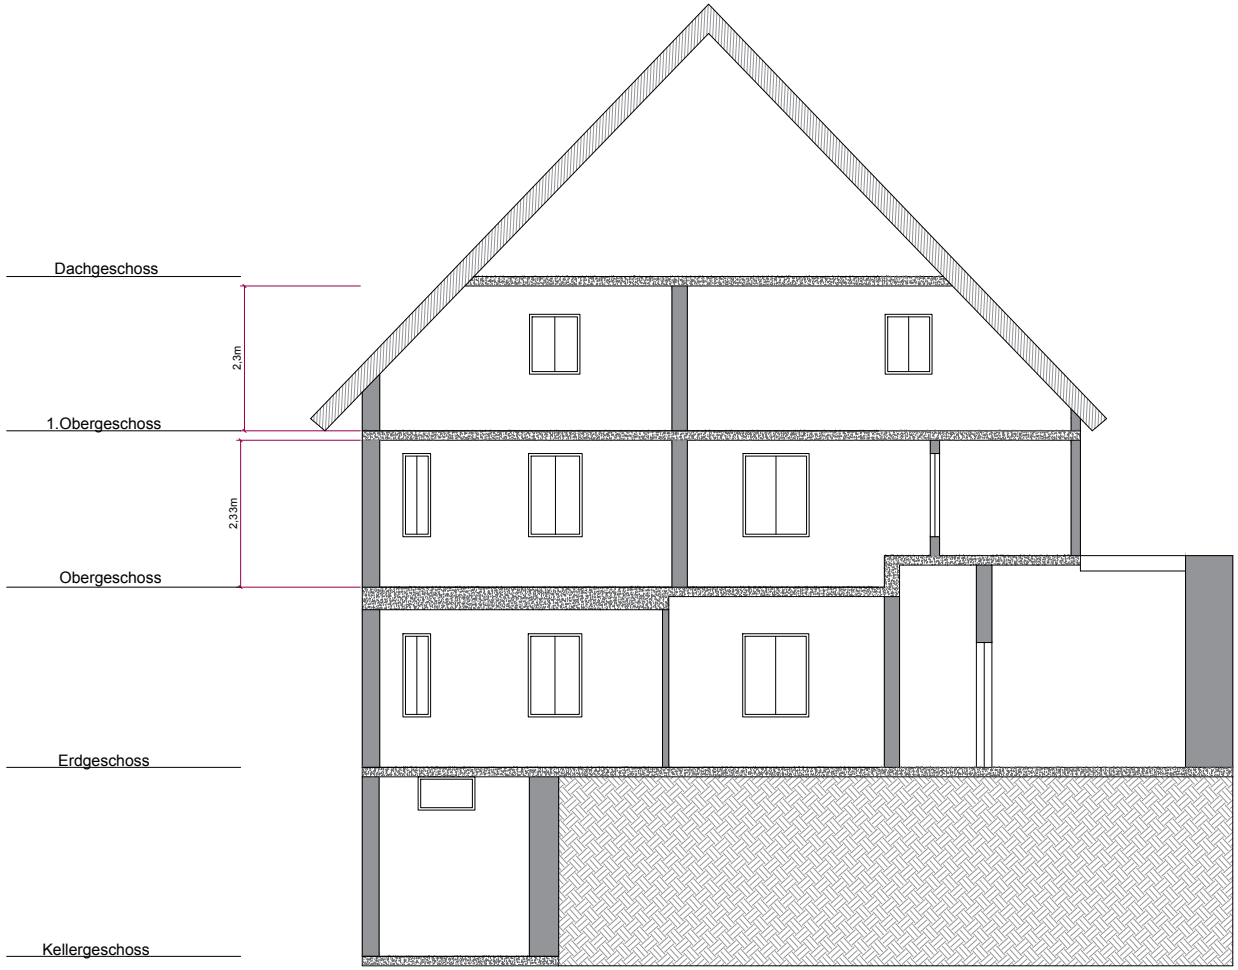

Maßstab 1:120
0 1 2 3 4m

OBJEKTDATEN

Art: Mehrfamilienhaus

Adresse: MFH Naheweinstr. 41
55566 Meddersheim

SACHVERSTÄNDIGER

Kevin Lind
Boschstraße 16, 47533 Kleve

PLANINFORMATIONEN

Grundlage: Vorortaufmaß

Geschoss/ Ansicht: Gebäudeschnitt

Format:	Maßstab:
DIN A4	1:100
erstellt am:	gezeichnet von:
19.05.2025	Kevin Lind

BESTÄTIGUNG

KEVIN LIND
SACHVERSTÄNDIGER
für technische Zeichnungen.


Stempel | Unterschrift

Haftungsausschluss

Grundriss wurde auf Grundlage von einem Vorortaufmaß erstellt.

mkm

Floor

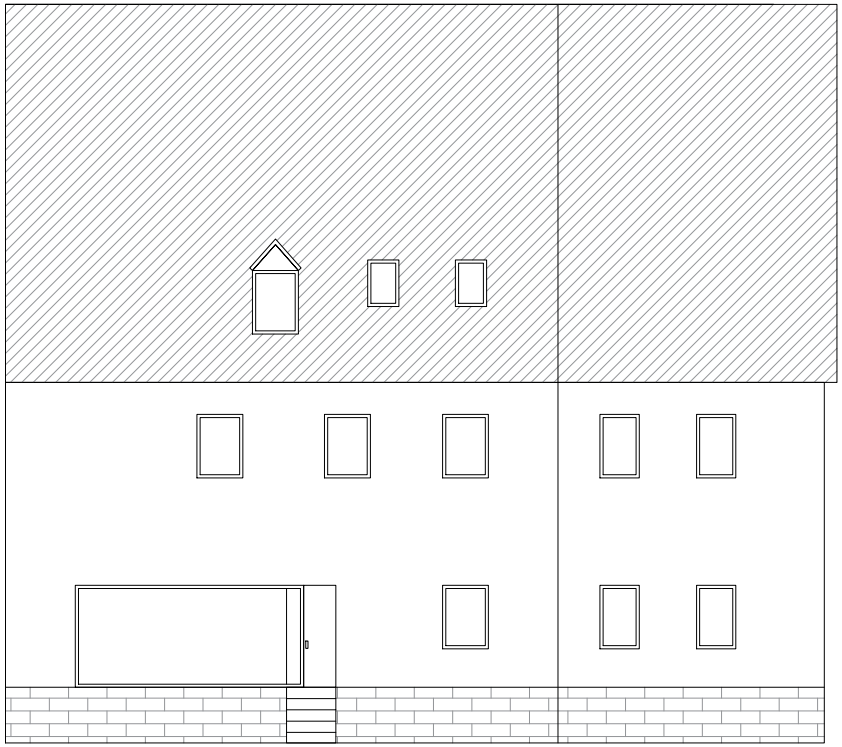

Maßstab 1:120

0 1 2 3 4m

OBJEKTDATEN

Art:
Mehrfamilienhaus

Adresse: MFH Naheweinstr. 41
55566 Meddersheim

SACHVERSTÄNDIGER

Kevin Lind
Boschstraße 16, 47533 Kleve

PLANINFORMATIONEN

Grundlage:
Vorortaufmaß

Geschoss/ Ansicht:
Straßenansicht

Format:	Maßstab:
DIN A4	1:100
erstellt am:	gezeichnet von:
19.05.2025	Kevin Lind

BESTÄTIGUNG

KEVIN LIND
SACHVERSTÄNDIGER
für technische Zeichnungen.

Stempel | Unterschrift

Haftungsausschluss

Grundriss wurde auf Grundlage von einem Vorortaufmaß erstellt.