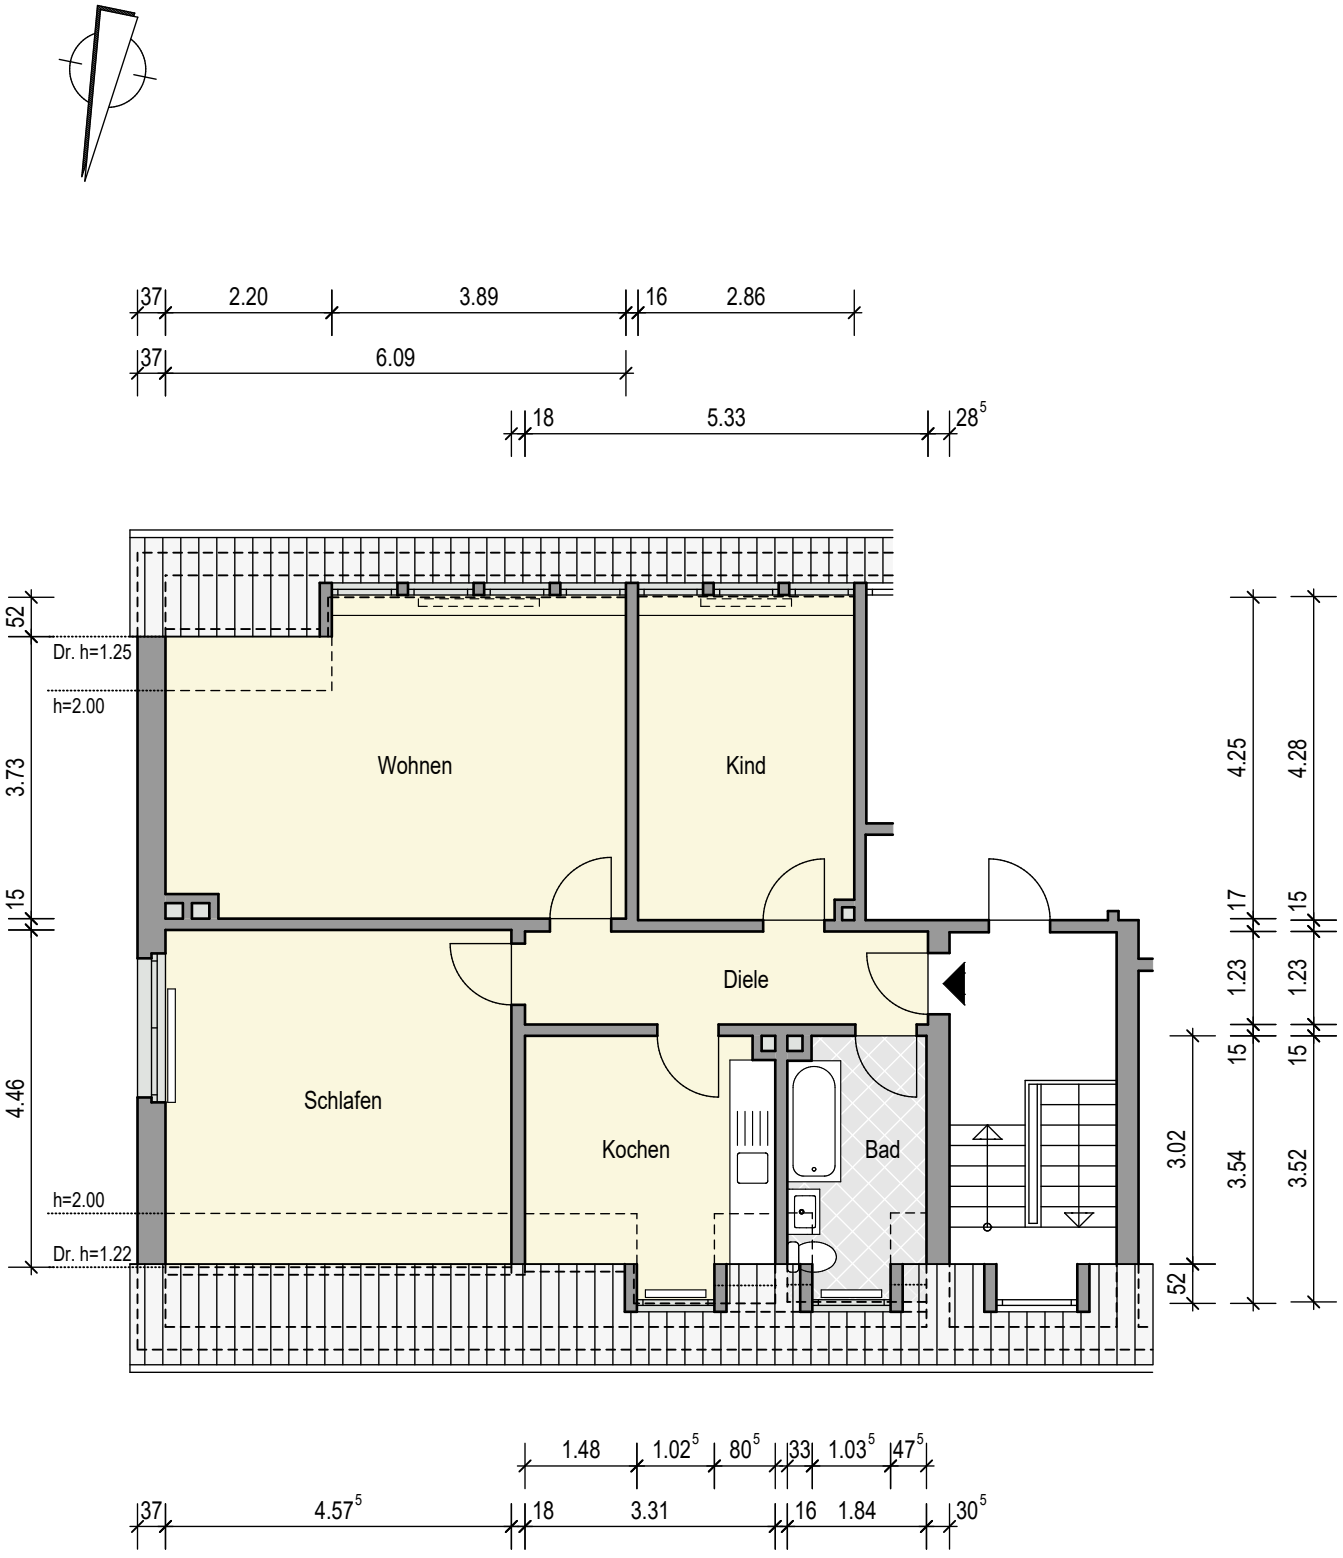

Bestandsplan erstellt gem. örtl. Aufmaß vom 5.08.2026.
Maßangaben können geringfügige Ungenauigkeiten aufweisen.
Alle Konstruktionen und Maßangaben sind vor Kalkulation
und Ausführung weiterer Planungen vor Ort zu prüfen.

Objekt	Am Kriegermal 30 42399 Wuppertal	Datum	06.08.2026
		Maßstab	1 : 100
Zeichnung	Bestandsplan	erstellt	
Planinhalt	Grundriss Dachgeschoss Wohnung links	Iris Hölter Büro für Bauzeichnungen Hoeschstr. 38 42289 Wuppertal	