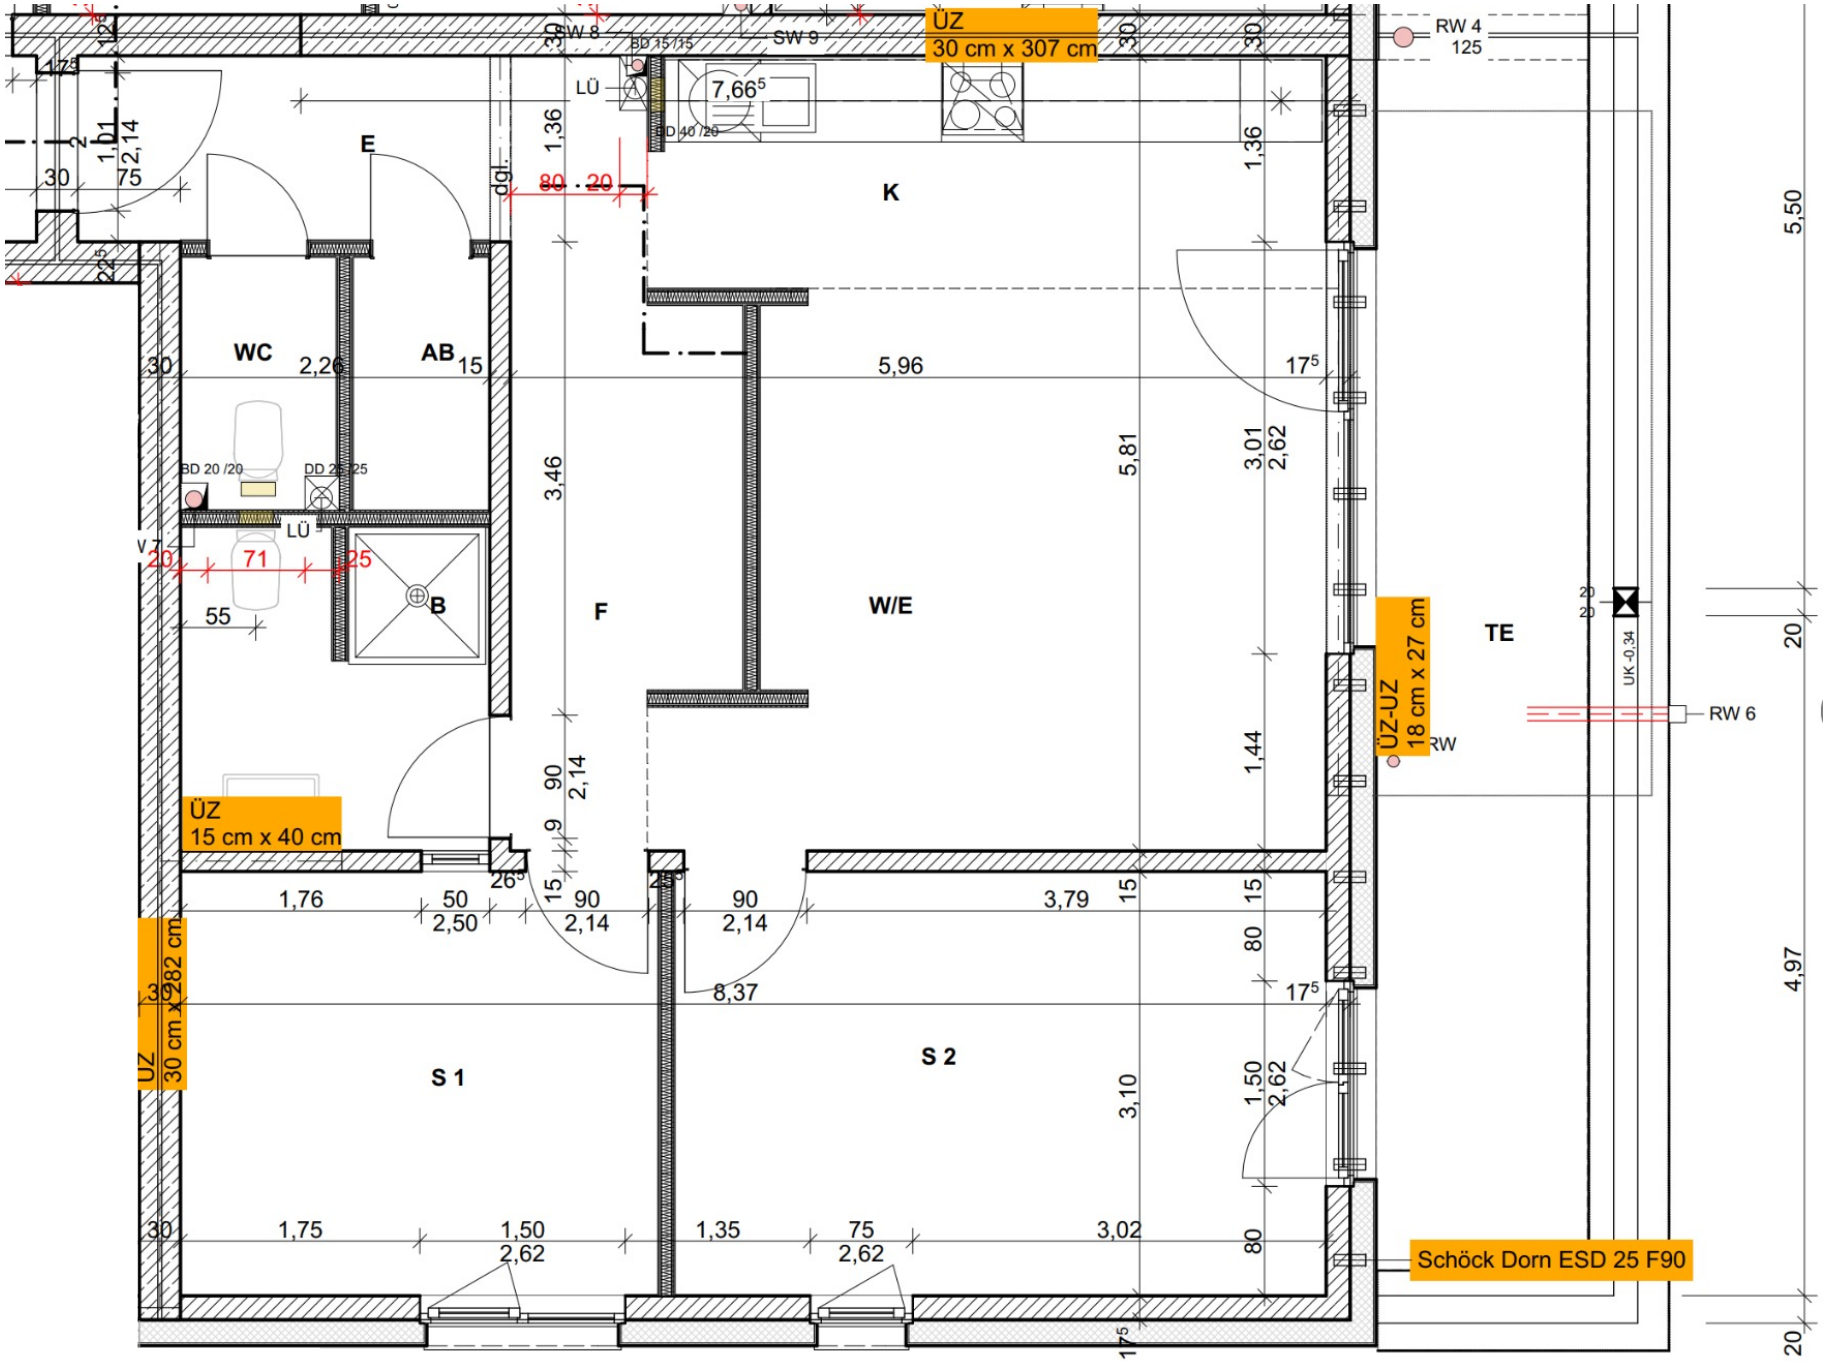
ÜZ
30 cm x 307 cm
RW 4
125
SW 8
SW 9
BD 15/15
LÜ
7,66⁵
DD 40/20
K
E
WC
AB
2,26
5,96
17⁵
BD 20/20
DD 20/25
LÜ
B
F
W/E
TE
ÜZ-UZ
18 cm x 27 cm
RW
UK -0,34
RW 6
ÜZ
15 cm x 40 cm
ÜZ
30 cm x 282 cm
S 1
S 2
8,37
3,10
1,76
2,50
3,79
1,75
1,50
2,62
1,35
3,02
Schöck Dorn ESD 25 F90
5,50
4,97