

Bauvorhaben:

Wohnhaus Bestandsaufnahme

Caspar-Nagel-Straße 6
72336 Balingen-Engstlatt

Bauherr:

Schwarzwaldhaus JBUG
Sankenbühl 3
72336 Balingen

Anerkannt, der Bauherr

Balingen, den

Planverfasser:

Achim Mayer Dipl.-Ing.

Projekt Nr.:

Entwurf Nr.: 01





Gezeichnet: ss

Datum: 10.07.2017

Erdgeschoss M 1:100



Achim Mayer Dipl.-Ing.
Ingenieurbüro für Baukonstruktion
Am Scheibenbühl 11
72469 Meßstetten-Oberd.
Tel. 07436-8803 Fax 8809
eMail achim-mayer@t-online.de

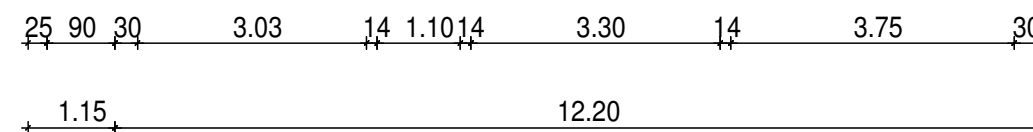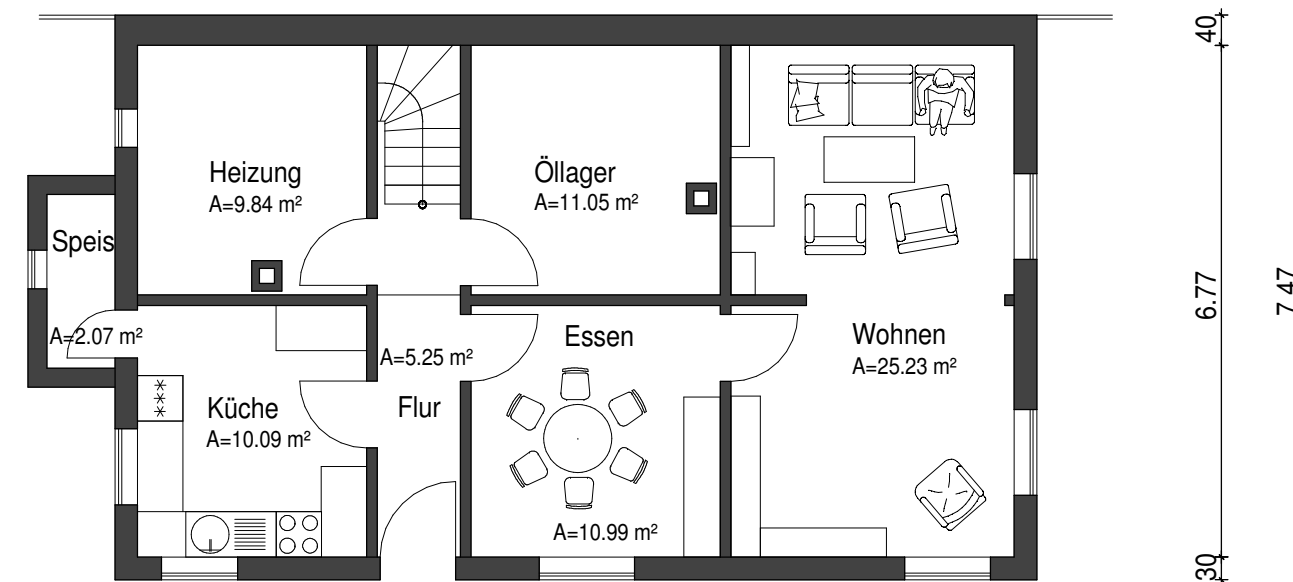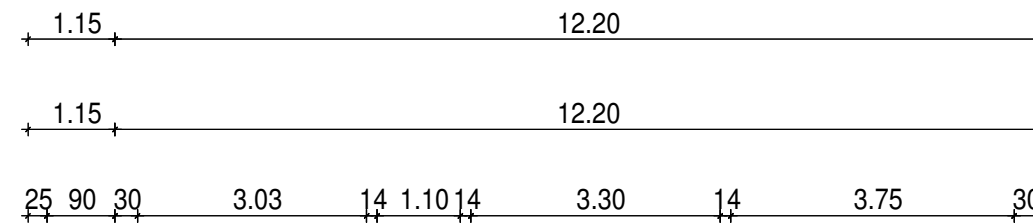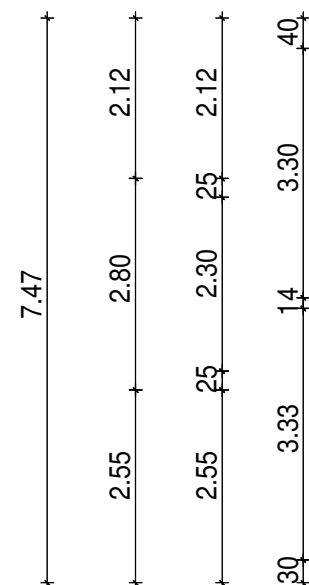

Bauvorhaben:

Wohnhaus Bestandsaufnahme

Caspar-Nagel-Straße 6
72336 Balingen-Engstlatt

Bauherr:

Schwarzwaldhaus JBUG
Sankenbühl 3
72336 Balingen

Anerkannt, der Bauherr

Balingen, den

Planverfasser:

Achim Mayer Dipl.-Ing.

Projekt Nr.:

Entwurf Nr.: 01

Gezeichnet: ss


Datum: 10.07.2017

Obergeschoss

M 1:100



Achim Mayer Dipl.-Ing.
Ingenieurbüro für Baukonstruktion
Am Scheibenbühl 11
72469 Meßstetten-Oberd.
Tel. 07436-8803 Fax 8809
eMail achim-mayer@t-online.de

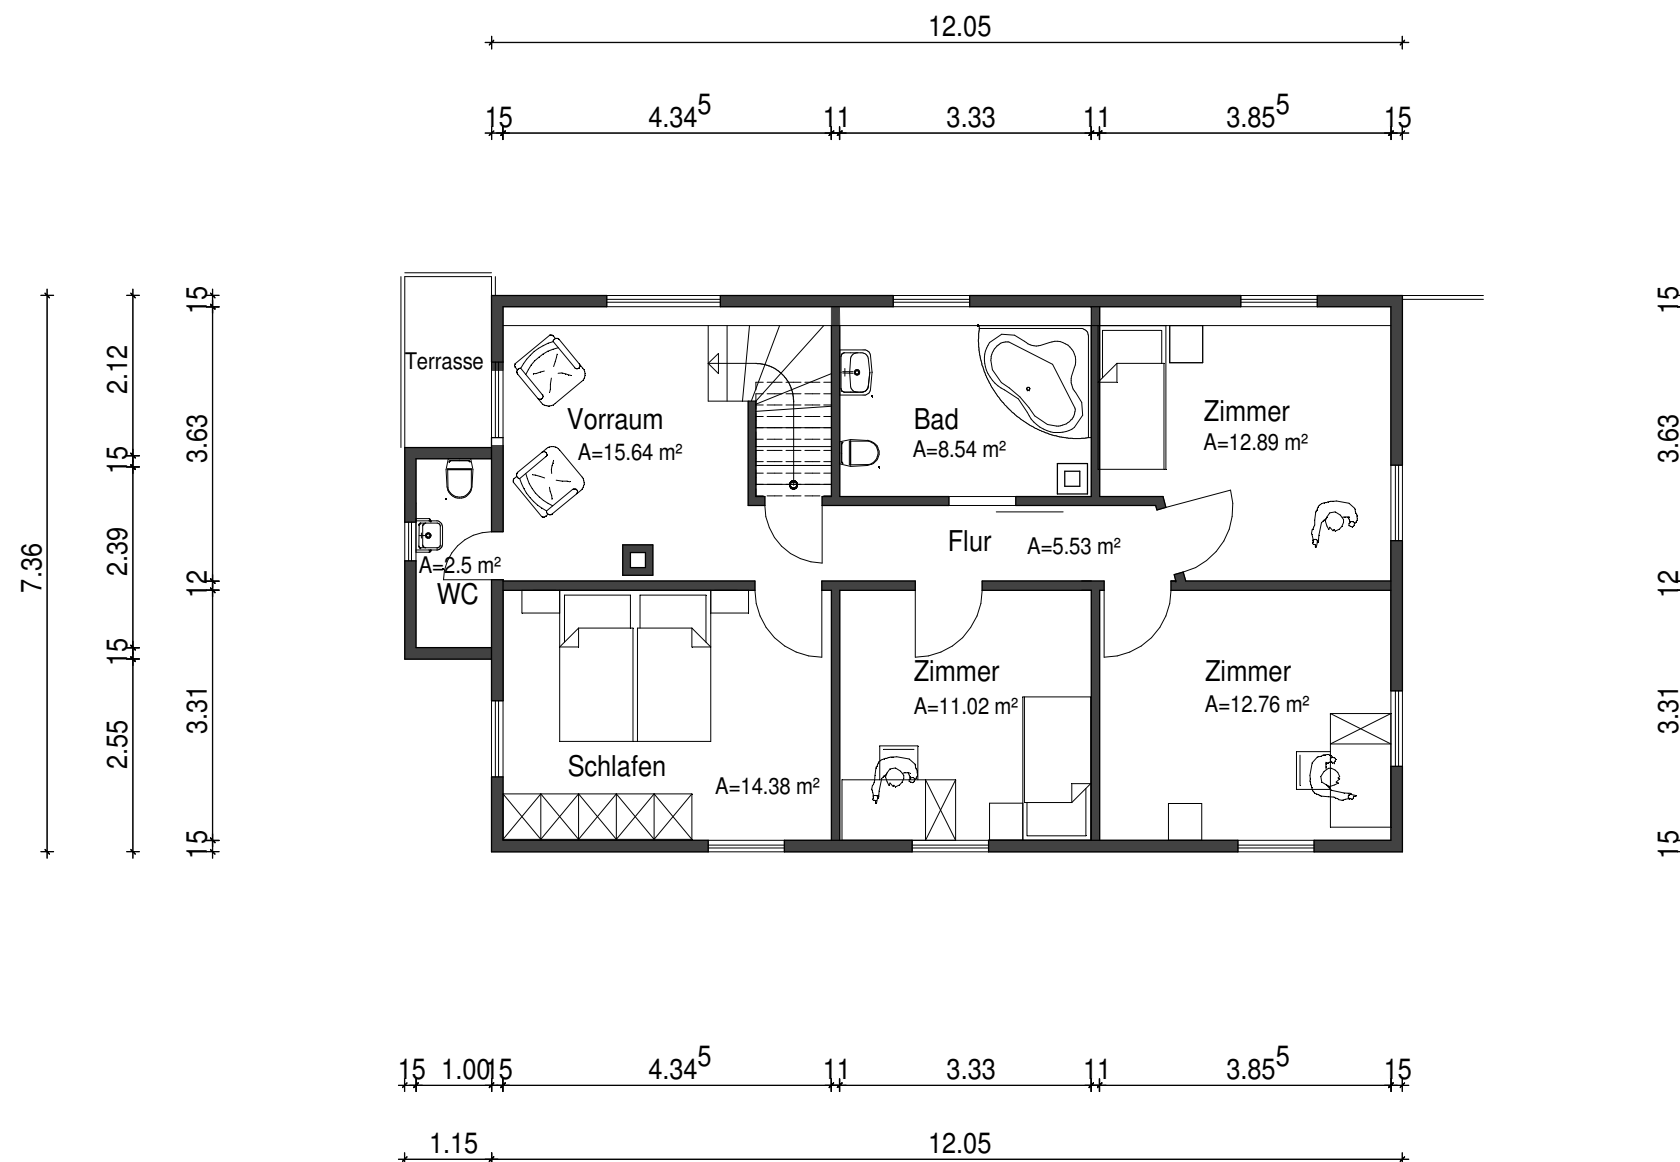

Bauvorhaben:

Wohnhaus Bestandsaufnahme

Caspar-Nagel-Straße 6
72336 Balingen-Engstlatt

Bauherr:

Schwarzwaldhaus JBUG
Sankenbühl 3
72336 Balingen

Anerkannt, der Bauherr

Balingen, den

Planverfasser:

Achim Mayer Dipl.-Ing.

Projekt Nr.:

Entwurf Nr.: 01

Gezeichnet: ss


Datum: 10.07.2017

Dachgeschoss


M 1:100



Achim Mayer Dipl.-Ing.
Ingenieurbüro für Baukonstruktion
Am Scheibenbühl 11
72469 Meßstetten-Oberd.
Tel. 07436-8803 Fax 8809
eMail achim-mayer@t-online.de

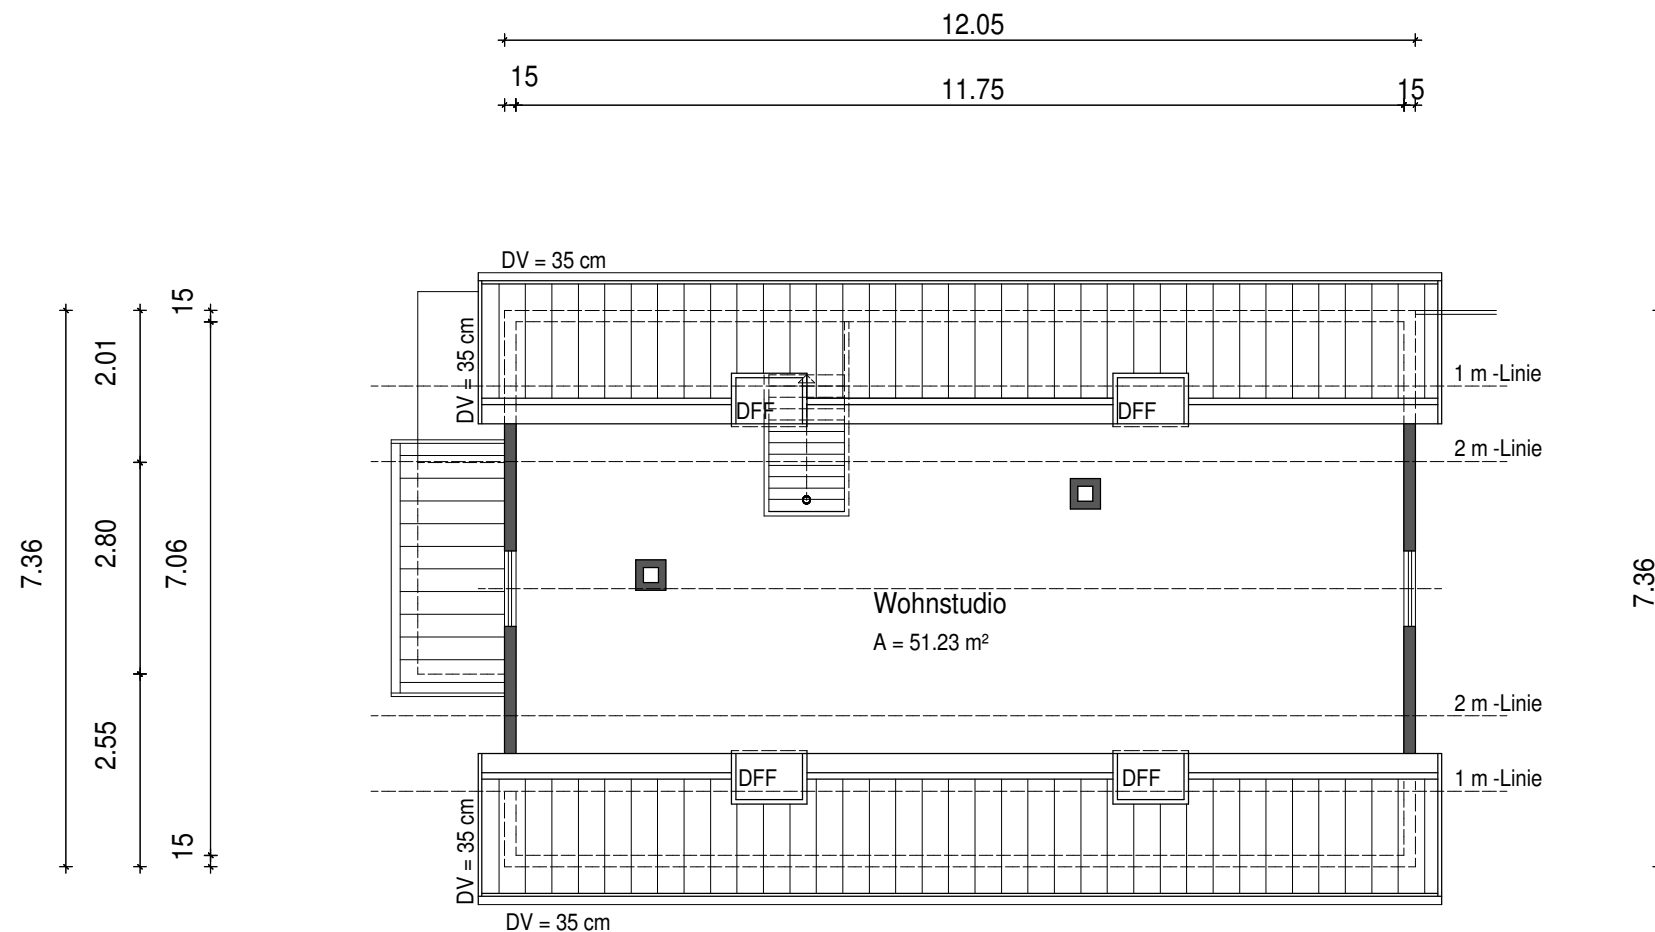

Schnitt

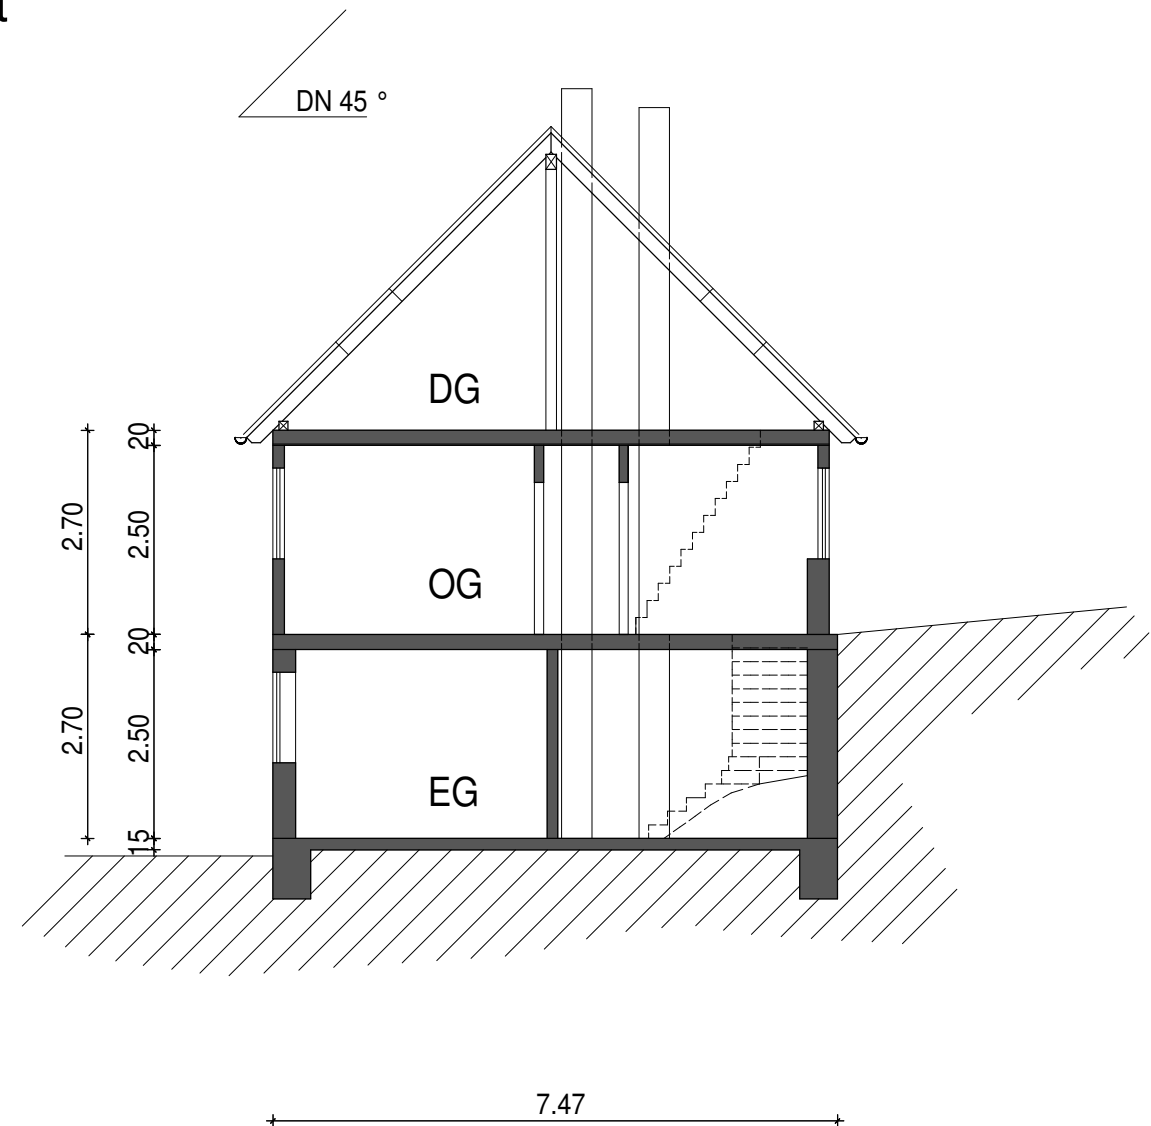

Bauvorhaben:

Wohnhaus Bestandsaufnahme

Caspar-Nagel-Straße 6
72336 Balingen-Engstlatt

Bauherr:

Schwarzwaldhaus JBUG
Sankenbühl 3
72336 Balingen

Anerkannt, der Bauherr

Balingen, den

Planverfasser:

Achim Mayer Dipl.-Ing.

Projekt Nr.:

Entwurf Nr.: 01


Gezeichnet: ss

Datum: 10.07.2017

Schnitt M 1:100



Achim Mayer Dipl.-Ing.
Ingenieurbüro für Baukonstruktion
Am Scheibenbühl 11
72469 Meßstetten-Oberd.
Tel. 07436-8803 Fax 8809
eMail achim-mayer@t-online.de

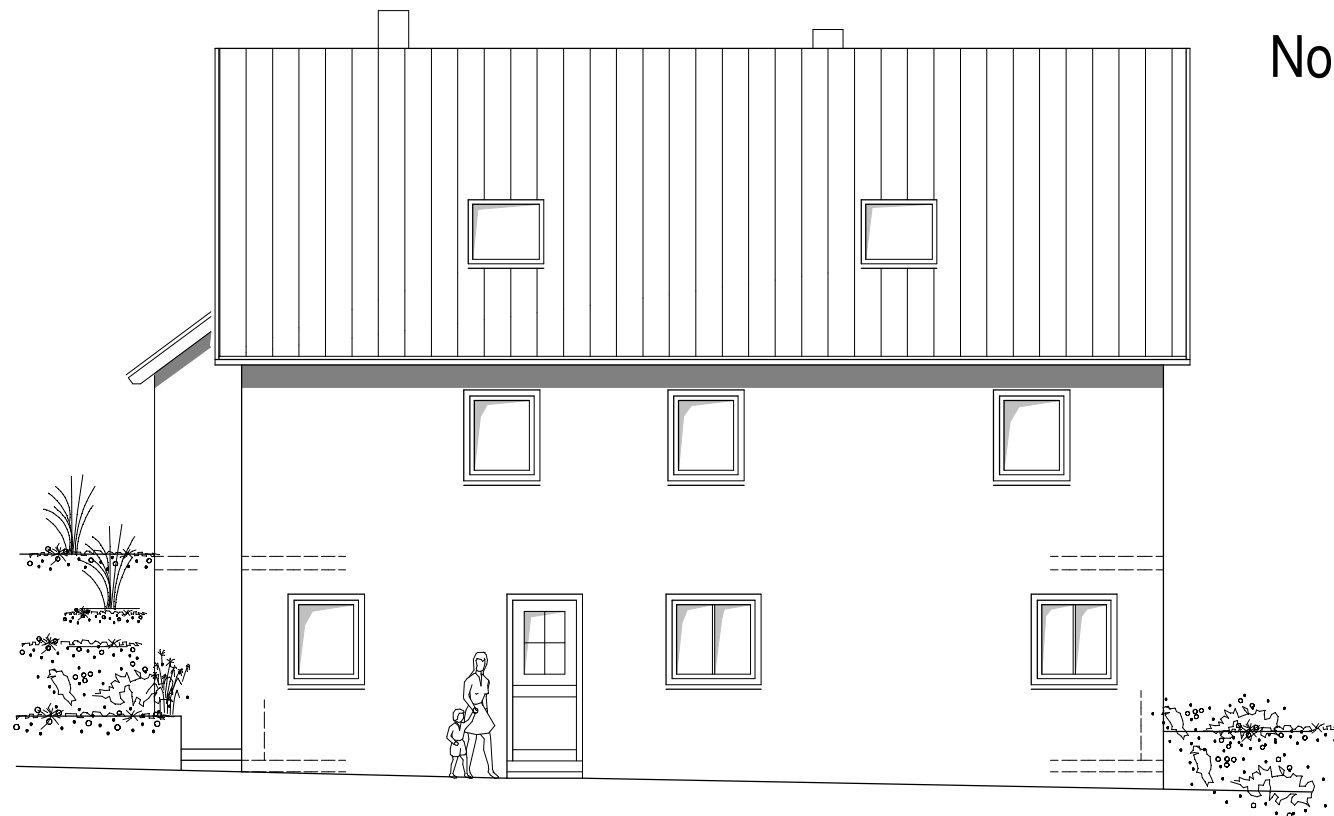

Nordostansicht



Nordwestansicht

Bauvorhaben:

Wohnhaus Bestandsaufnahme

Caspar-Nagel-Straße 6
72336 Balingen-Engstlatt

Bauherr:

Schwarzwaldhaus JBUG
Sankenbühl 3
72336 Balingen

Anerkannt, der Bauherr

Balingen, den

Planverfasser:

Achim Mayer Dipl.-Ing.

Projekt Nr.:

Entwurf Nr.: 01

Gezeichnet: ss


Datum: 10.07.2017

Nordost-und Nordwestansicht
M 1:100



Achim Mayer Dipl.-Ing.
Ingenieurbüro für Baukonstruktion
Am Scheibenbühl 11
72469 Meßstetten-Oberd.
Tel. 07436-8803 Fax 8809
eMail achim-mayer@t-online.de

Südwestansicht

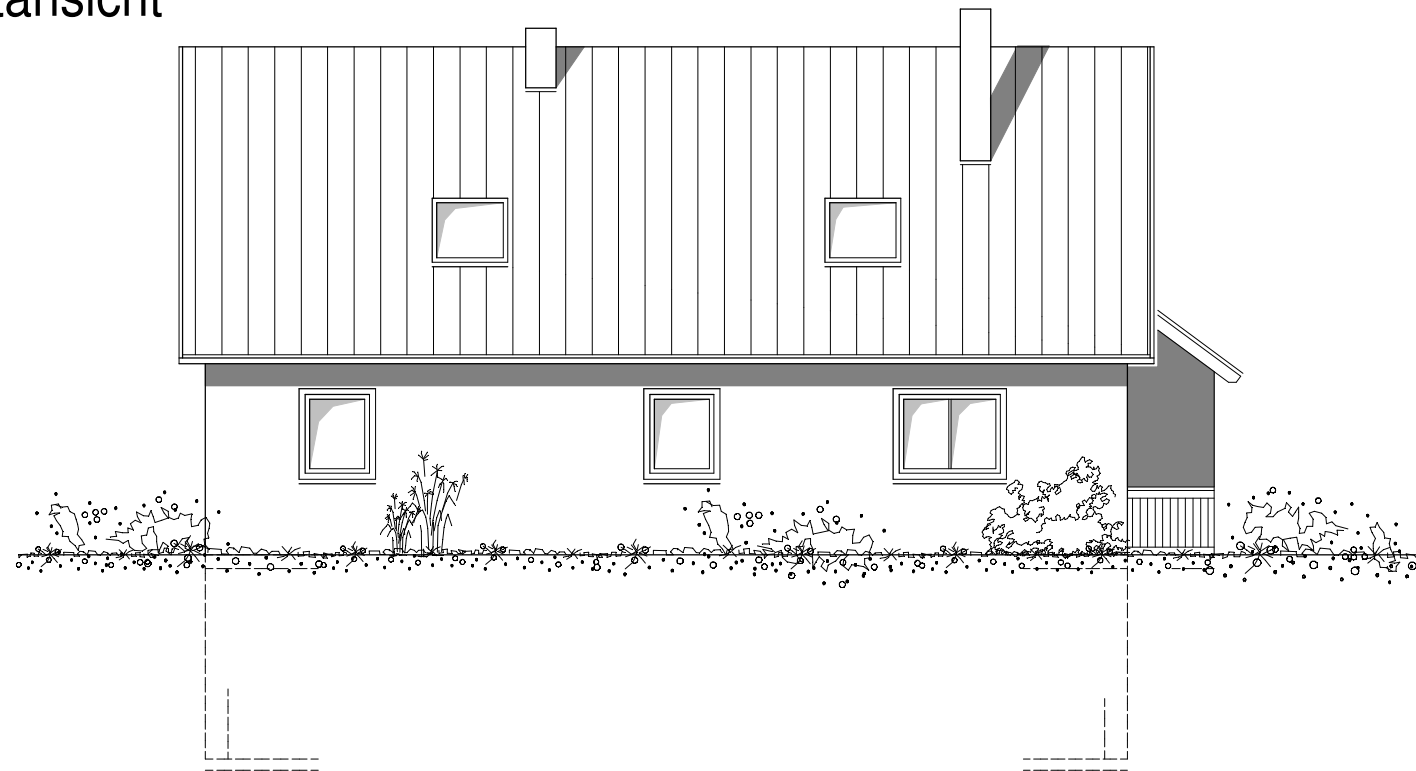

Südostansicht



Bauvorhaben:

Wohnhaus Bestandsaufnahme

Caspar-Nagel-Straße 6
72336 Balingen-Engstlatt

Bauherr:

Schwarzwaldhaus JBUG
Sankenbühl 3
72336 Balingen

Anerkannt, der Bauherr

Balingen, den

Planverfasser:

Achim Mayer Dipl.-Ing.

Projekt Nr.:

Entwurf Nr.: 01

Gezeichnet: ss

Datum: 10.07.2017

Südwest-und Südostansicht M 1:100



Achim Mayer Dipl.-Ing.
Ingenieurbüro für Baukonstruktion
Am Scheibenbühl 11
72469 Meßstetten-Oberd.
Tel. 07436-8803 Fax 8809
eMail achim-mayer@t-online.de