


- (Balkon 5,7qm)
- WZ 26,3qm
- Küche 12,12qm
- Bad 7,95qm
- Flur 7,36qm
- Abstellraum 1,54

(Mit Balkon und Nutzfläche)
81,5qm

55,27qm ohne Balkon
+ Schlafzimmers 12,93qm ohne Nutzfläche

68,2qm	1,10	3,54	11	6,38 ⁵	38
38	3,76	11 ⁵	4,44 ⁷⁵	11 ⁵	3,79
38	3,76	11 ⁵	1,38 ⁵	11 ⁵	2,94 ⁷⁵
		11 ⁵		11 ⁵	3,79
					1,10

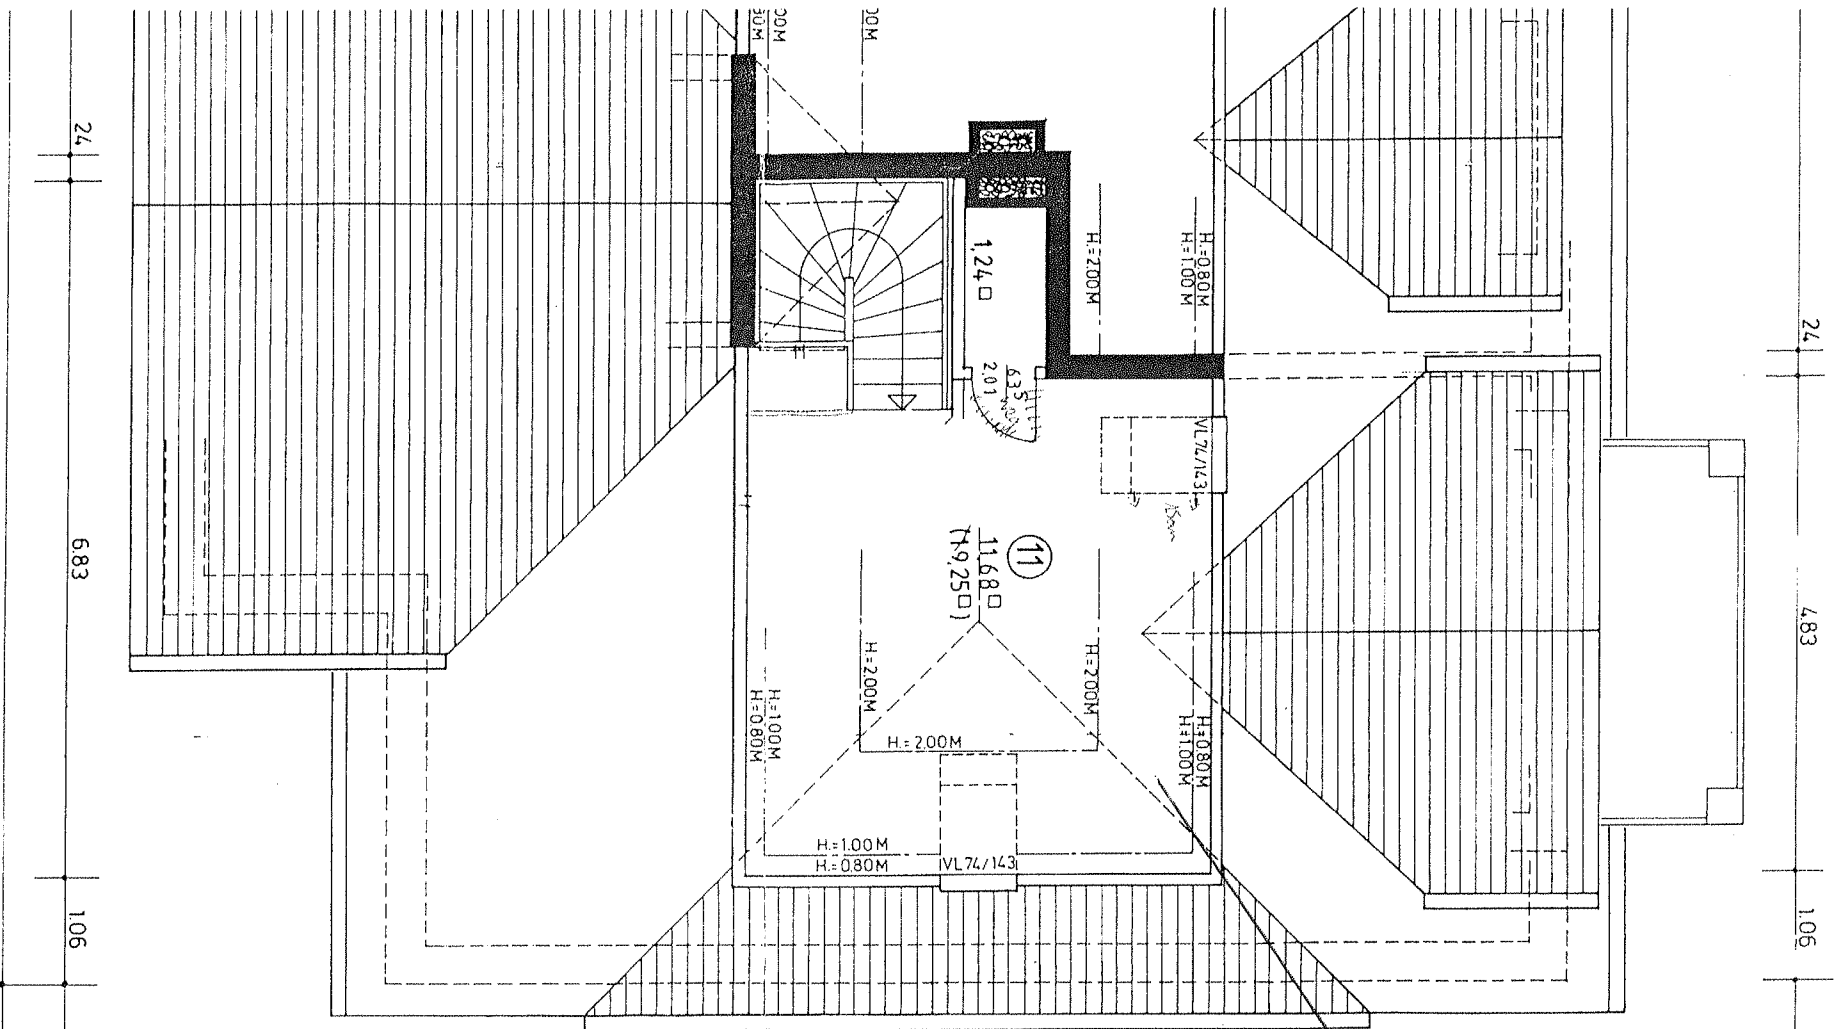

ZAHLEN IN KLAMMERN =
NUTZBARE GRUNDFLÄCHE

Schlafzimmer
1,25qm Flur
11,68qm bis 2m Höhe
7,6qm unter 2m Höhe
= (20,5qm)

SPITZBODEN

Neubau eines Mehrfamilienhauses
Am Markt 21-23 in Bargteheide

Bauherr:
W & K Immobilien Kontor GmbH
Ohlstedter Str. 46
22397 Hamburg

Planung:
Hans-Hinrich Jürgens
Architekt u. Bauing. B08
Poppenbüttler Chaussee 3
22397 Hamburg
Tel.: 040/607 40 41

Anderungen:
Dr. rer. nat. K. Albers
An der Lottbek 59
22949 Ammersbek
Tel.: 040/605 02 03
Fax: 040/605 02 05